



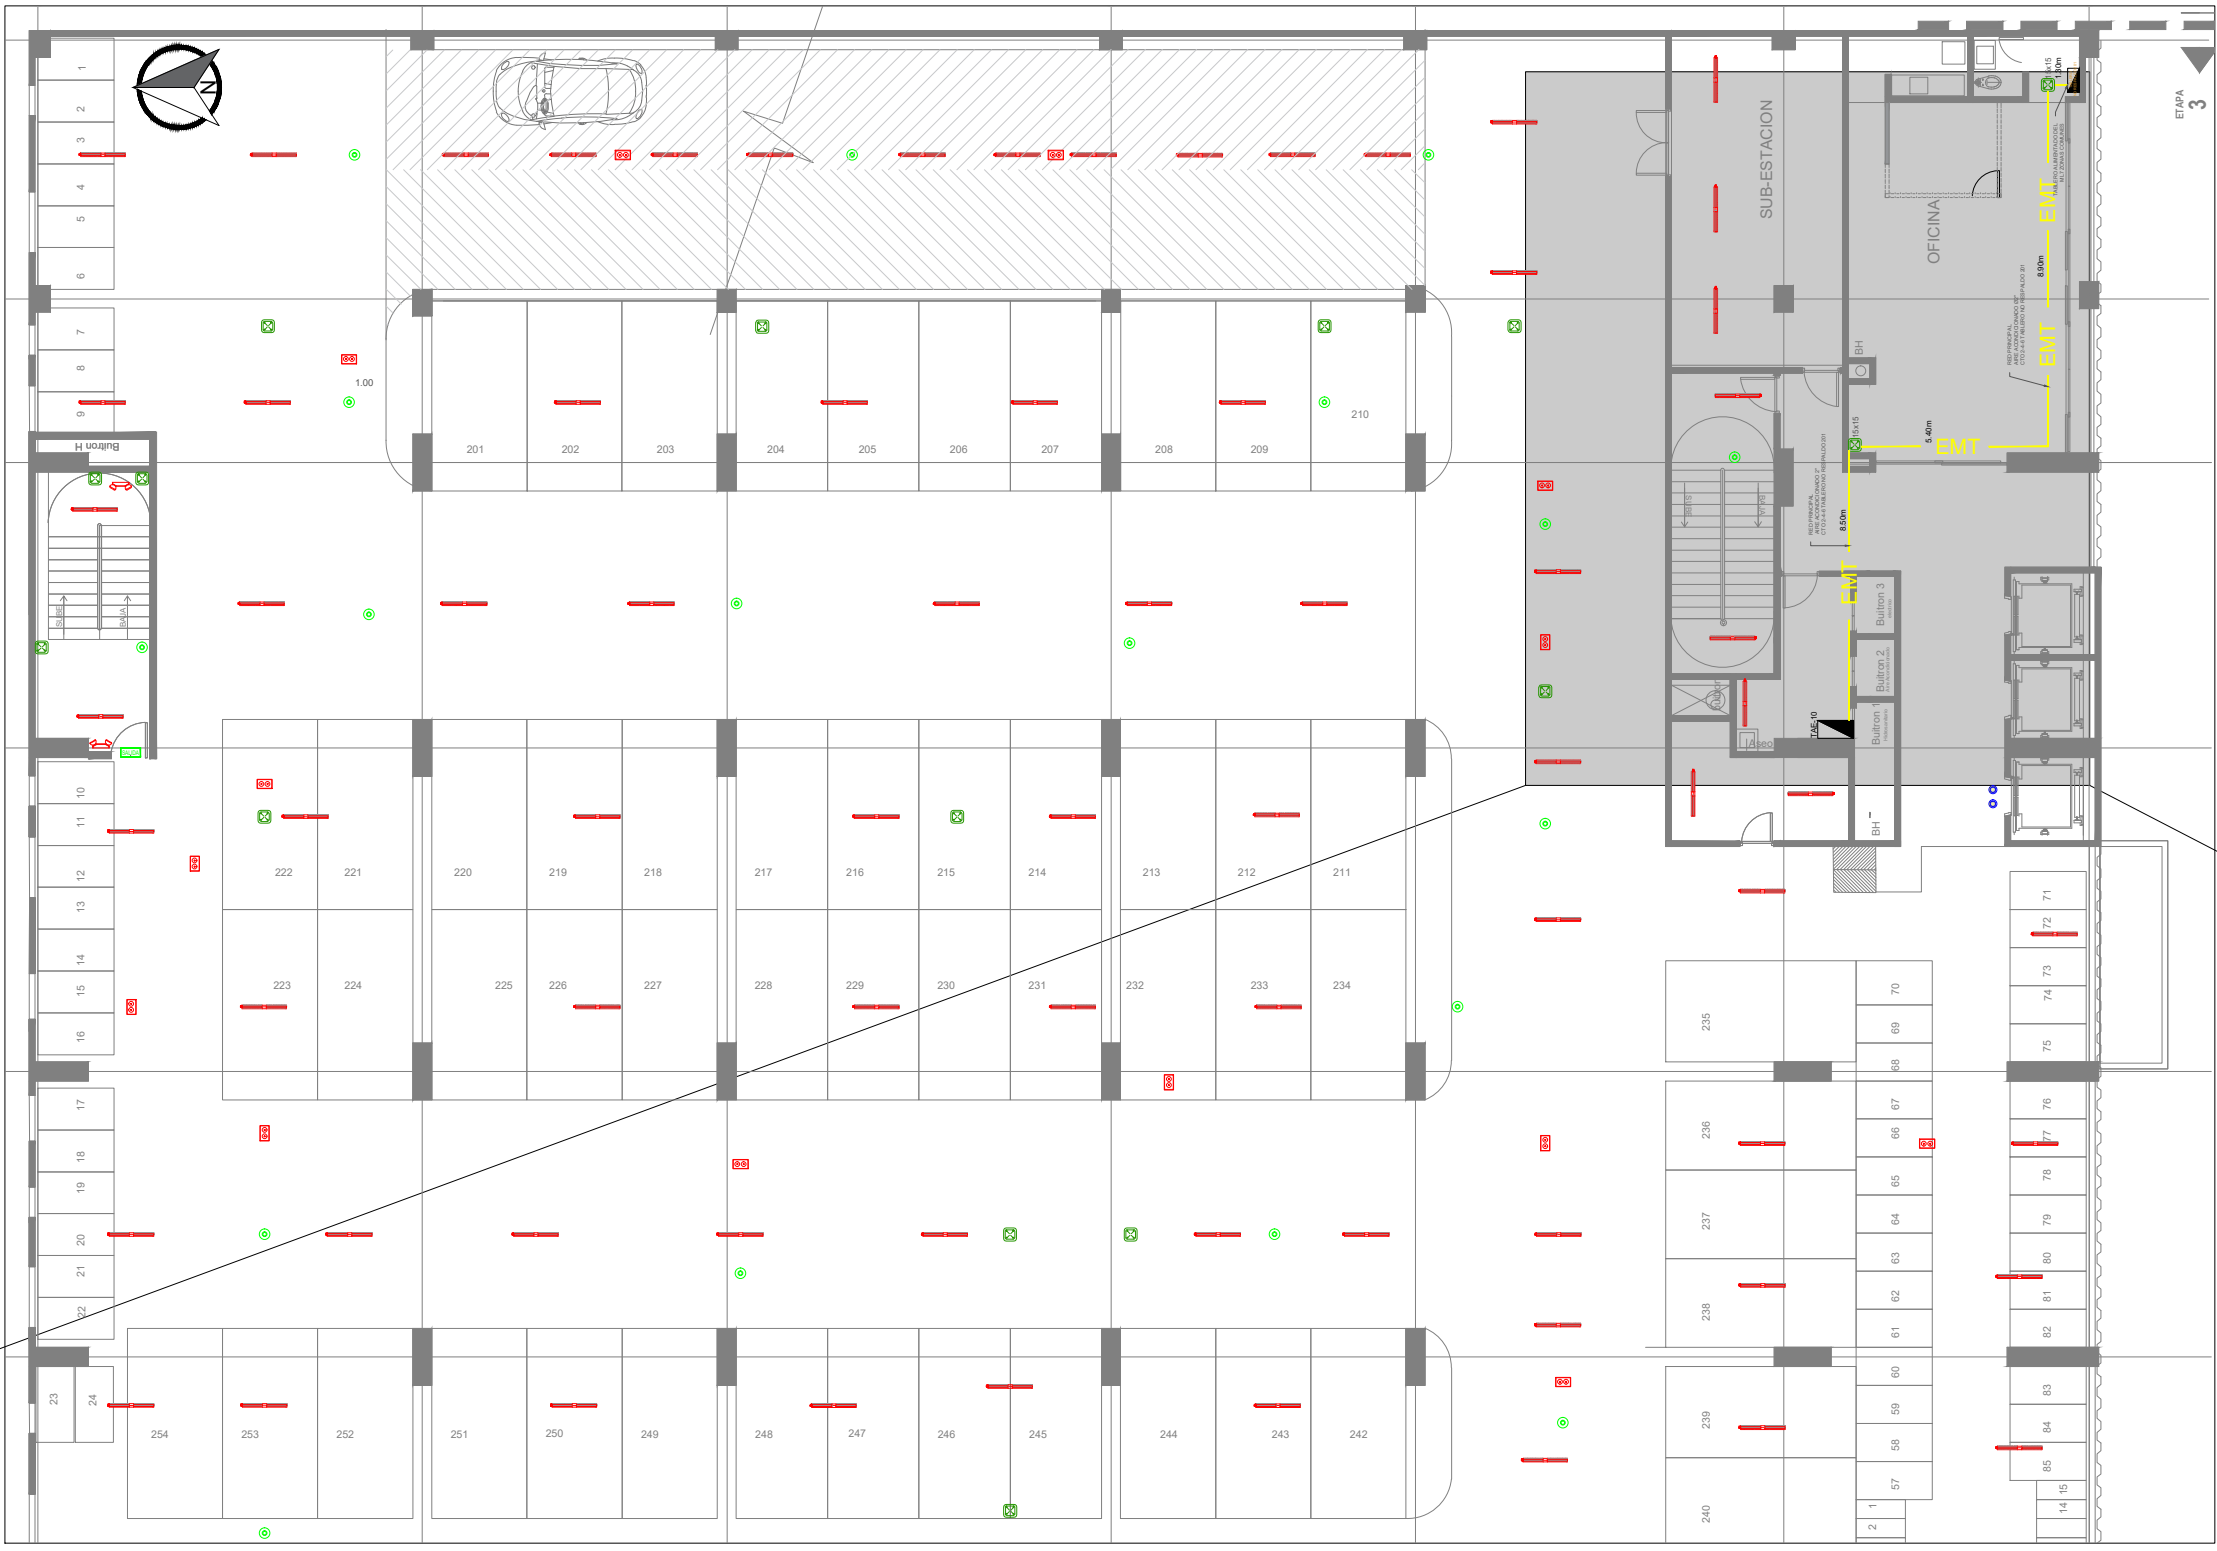

VISTA EN PLANTA
UBICACION PISO 2
ESCALA 1:200

CONVENCIONES ENERGIA	
	TABLERO DE CIRCUITOS
	CAJA DE PASO O EMPALME
	TUBERÍA ACERO INOXIDABLE

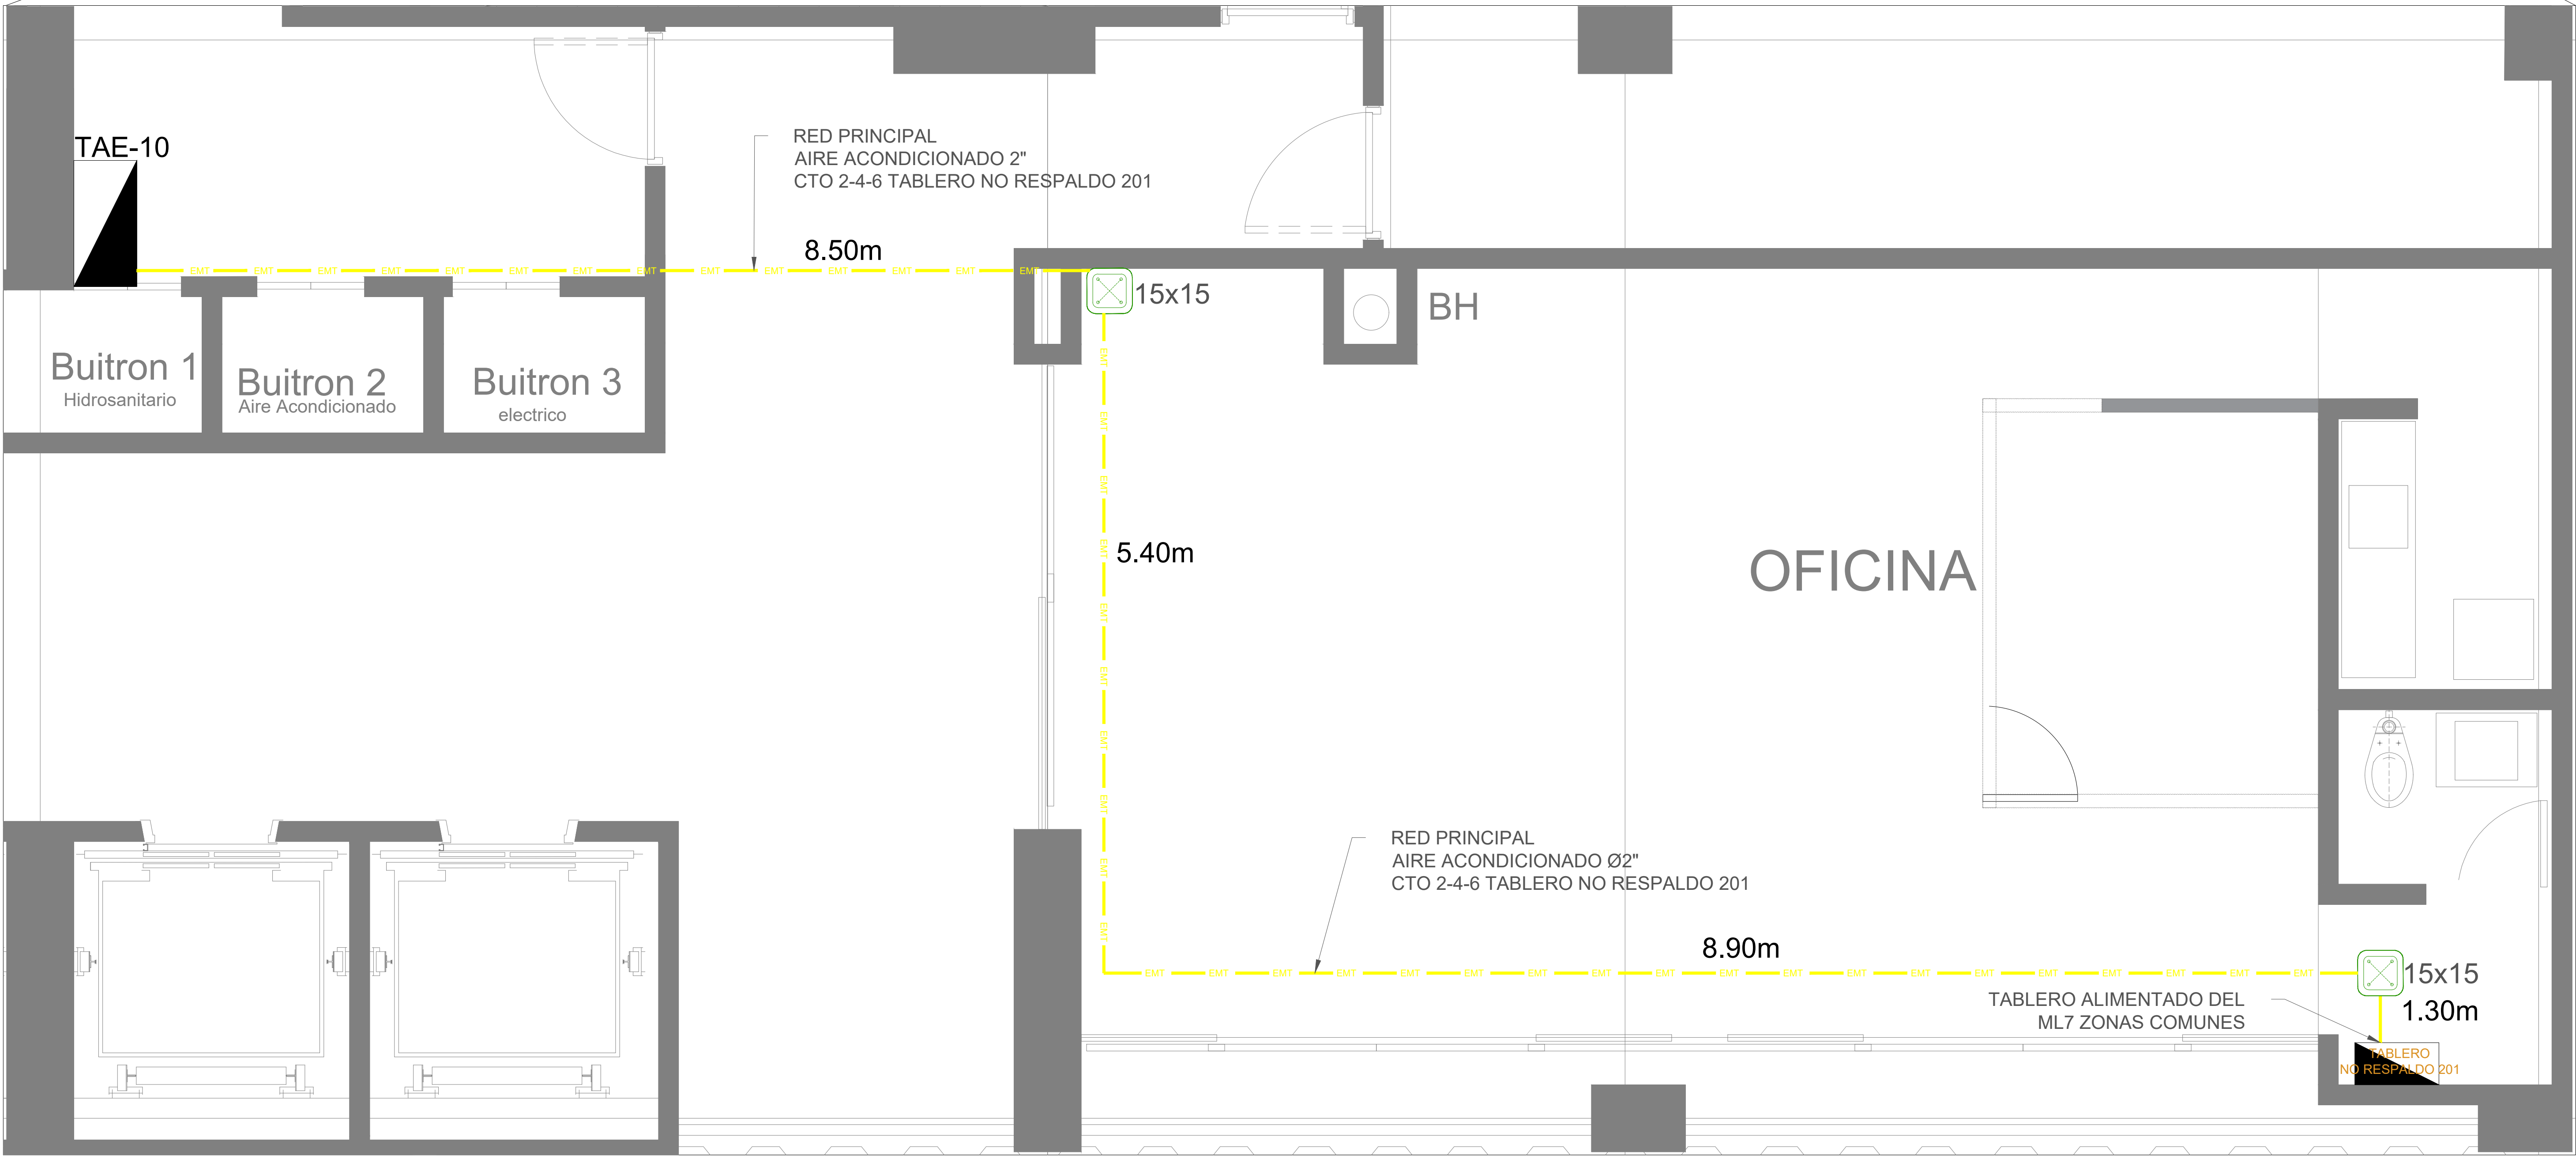

RED PRINCIPAL AIRE ACONDICIONADO
ESCALA 1:25

COINSI S.A.S. RESERVA LOS DERECHOS DE PROPIEDAD DE ESTE PLANO, EN NINGÚN CASO PUEDE SER UTILIZADO PARA FINES QUE NO HAYA SIDO AUTORIZADO, NI SER OBJETO DE REPRODUCCIÓN O COMUNICACIÓN A TERCEROS SIN EL CONSENTIMIENTO ESCRITO DE NUESTRA COMPAÑÍA COINSI S.A.S.

NOTAS IMPORTANTES:

- VERIFICAR Y CONFRONTAR LAS MEDIDAS EN OBRA DE ESTE PLANO.
- NO HACER MODIFICACIONES A LOS PLANOS SIN LA AUTORIZACIÓN DEL DISEÑADOR.



DISEÑO : JUAN C. CACHAYA L.
FIRMA :
APPROBO : DARIO CALLE E.
FIRMA :
CONSTRUYO : coinsi Potenciamos sus Proyectos

NOMBRE DEL PROYECTO : A.I.A
CÓDIGO CLIENTE CZ :
CONTIENE :
RED AIRE ACONDICIONADO PISO 2

REVISIÓN	FECHA
02	13/08/2025
01	12/08/2024
00	29/02/2024

DESCRIPCIÓN	DISEÑO	DIBUJO	REVISO
PLANOS RECORD	H. VILLADA	O. VILLADA	H. VILLADA
REVISIÓN	J. CACHAYA	---	---
PLANOS INICIALES	J. CACHAYA	---	---

ÁREA :	FASE :	HOJA : 1	CONTINUA : N/A
ESCALA :	FECHA : ABRIL 2026	FORMATO : A1	UNIDAD : MM
INDICADAS			
NOMBRE DEL PLANO : 5E-PISO2-AIRE ACONDICIONADO-AYURA CENTER III.dwg		REVISIÓN : 0	PROYECCIÓN :

