



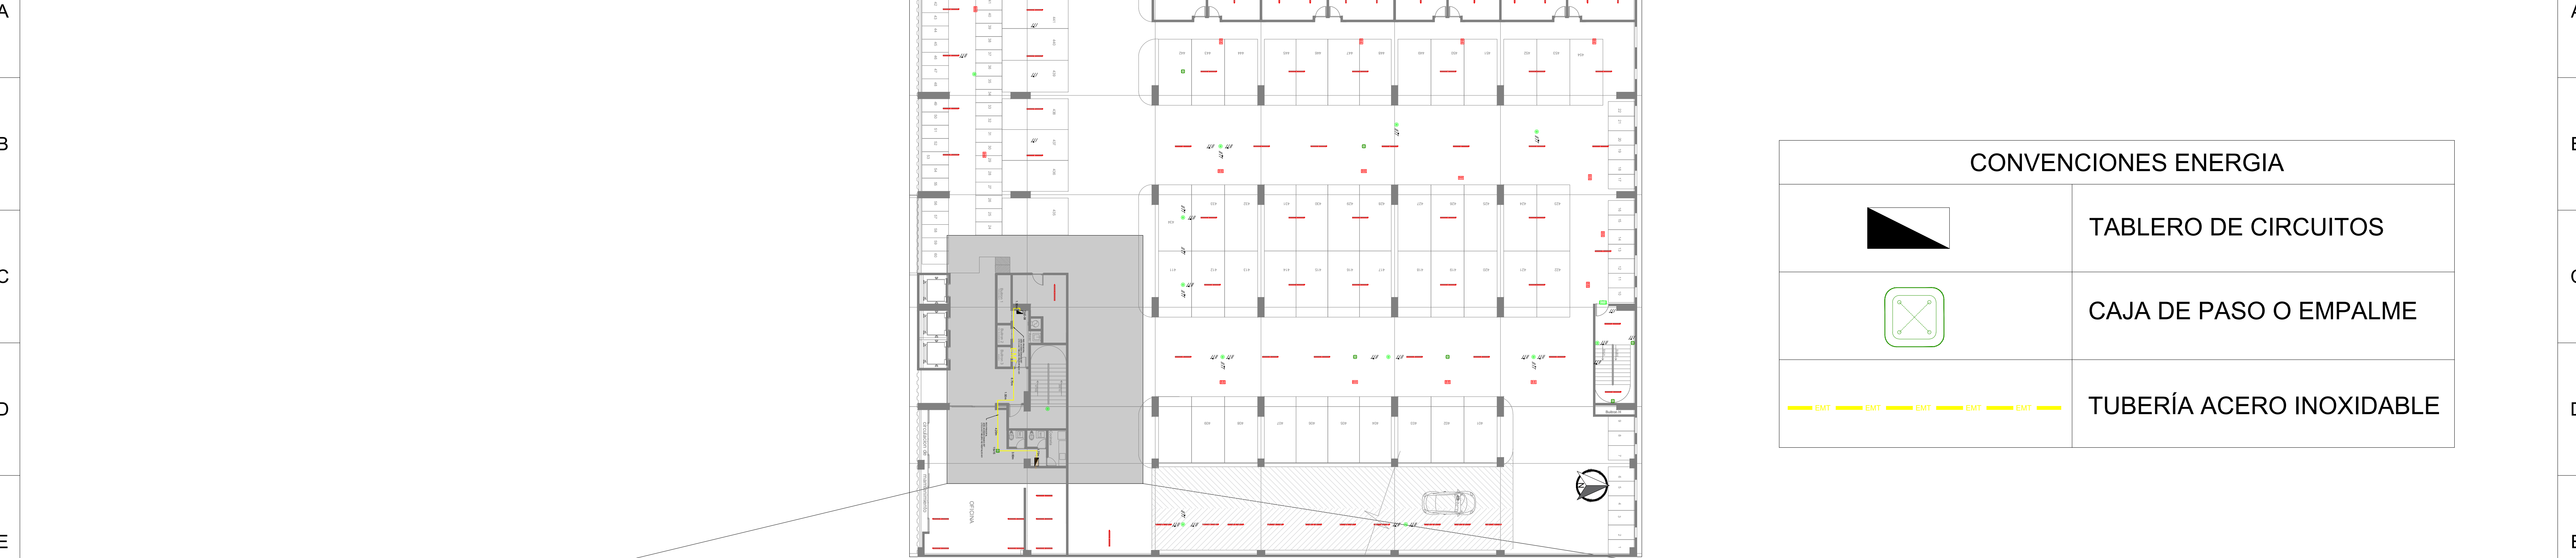

VISTA EN PLANTA UBICACION PISO 4
ESCALA 1:200

CONVENCIONES ENERGIA	
	TABLERO DE CIRCUITOS
	CAJA DE PASO O EMPALME
	TUBERÍA ACERO INOXIDABLE

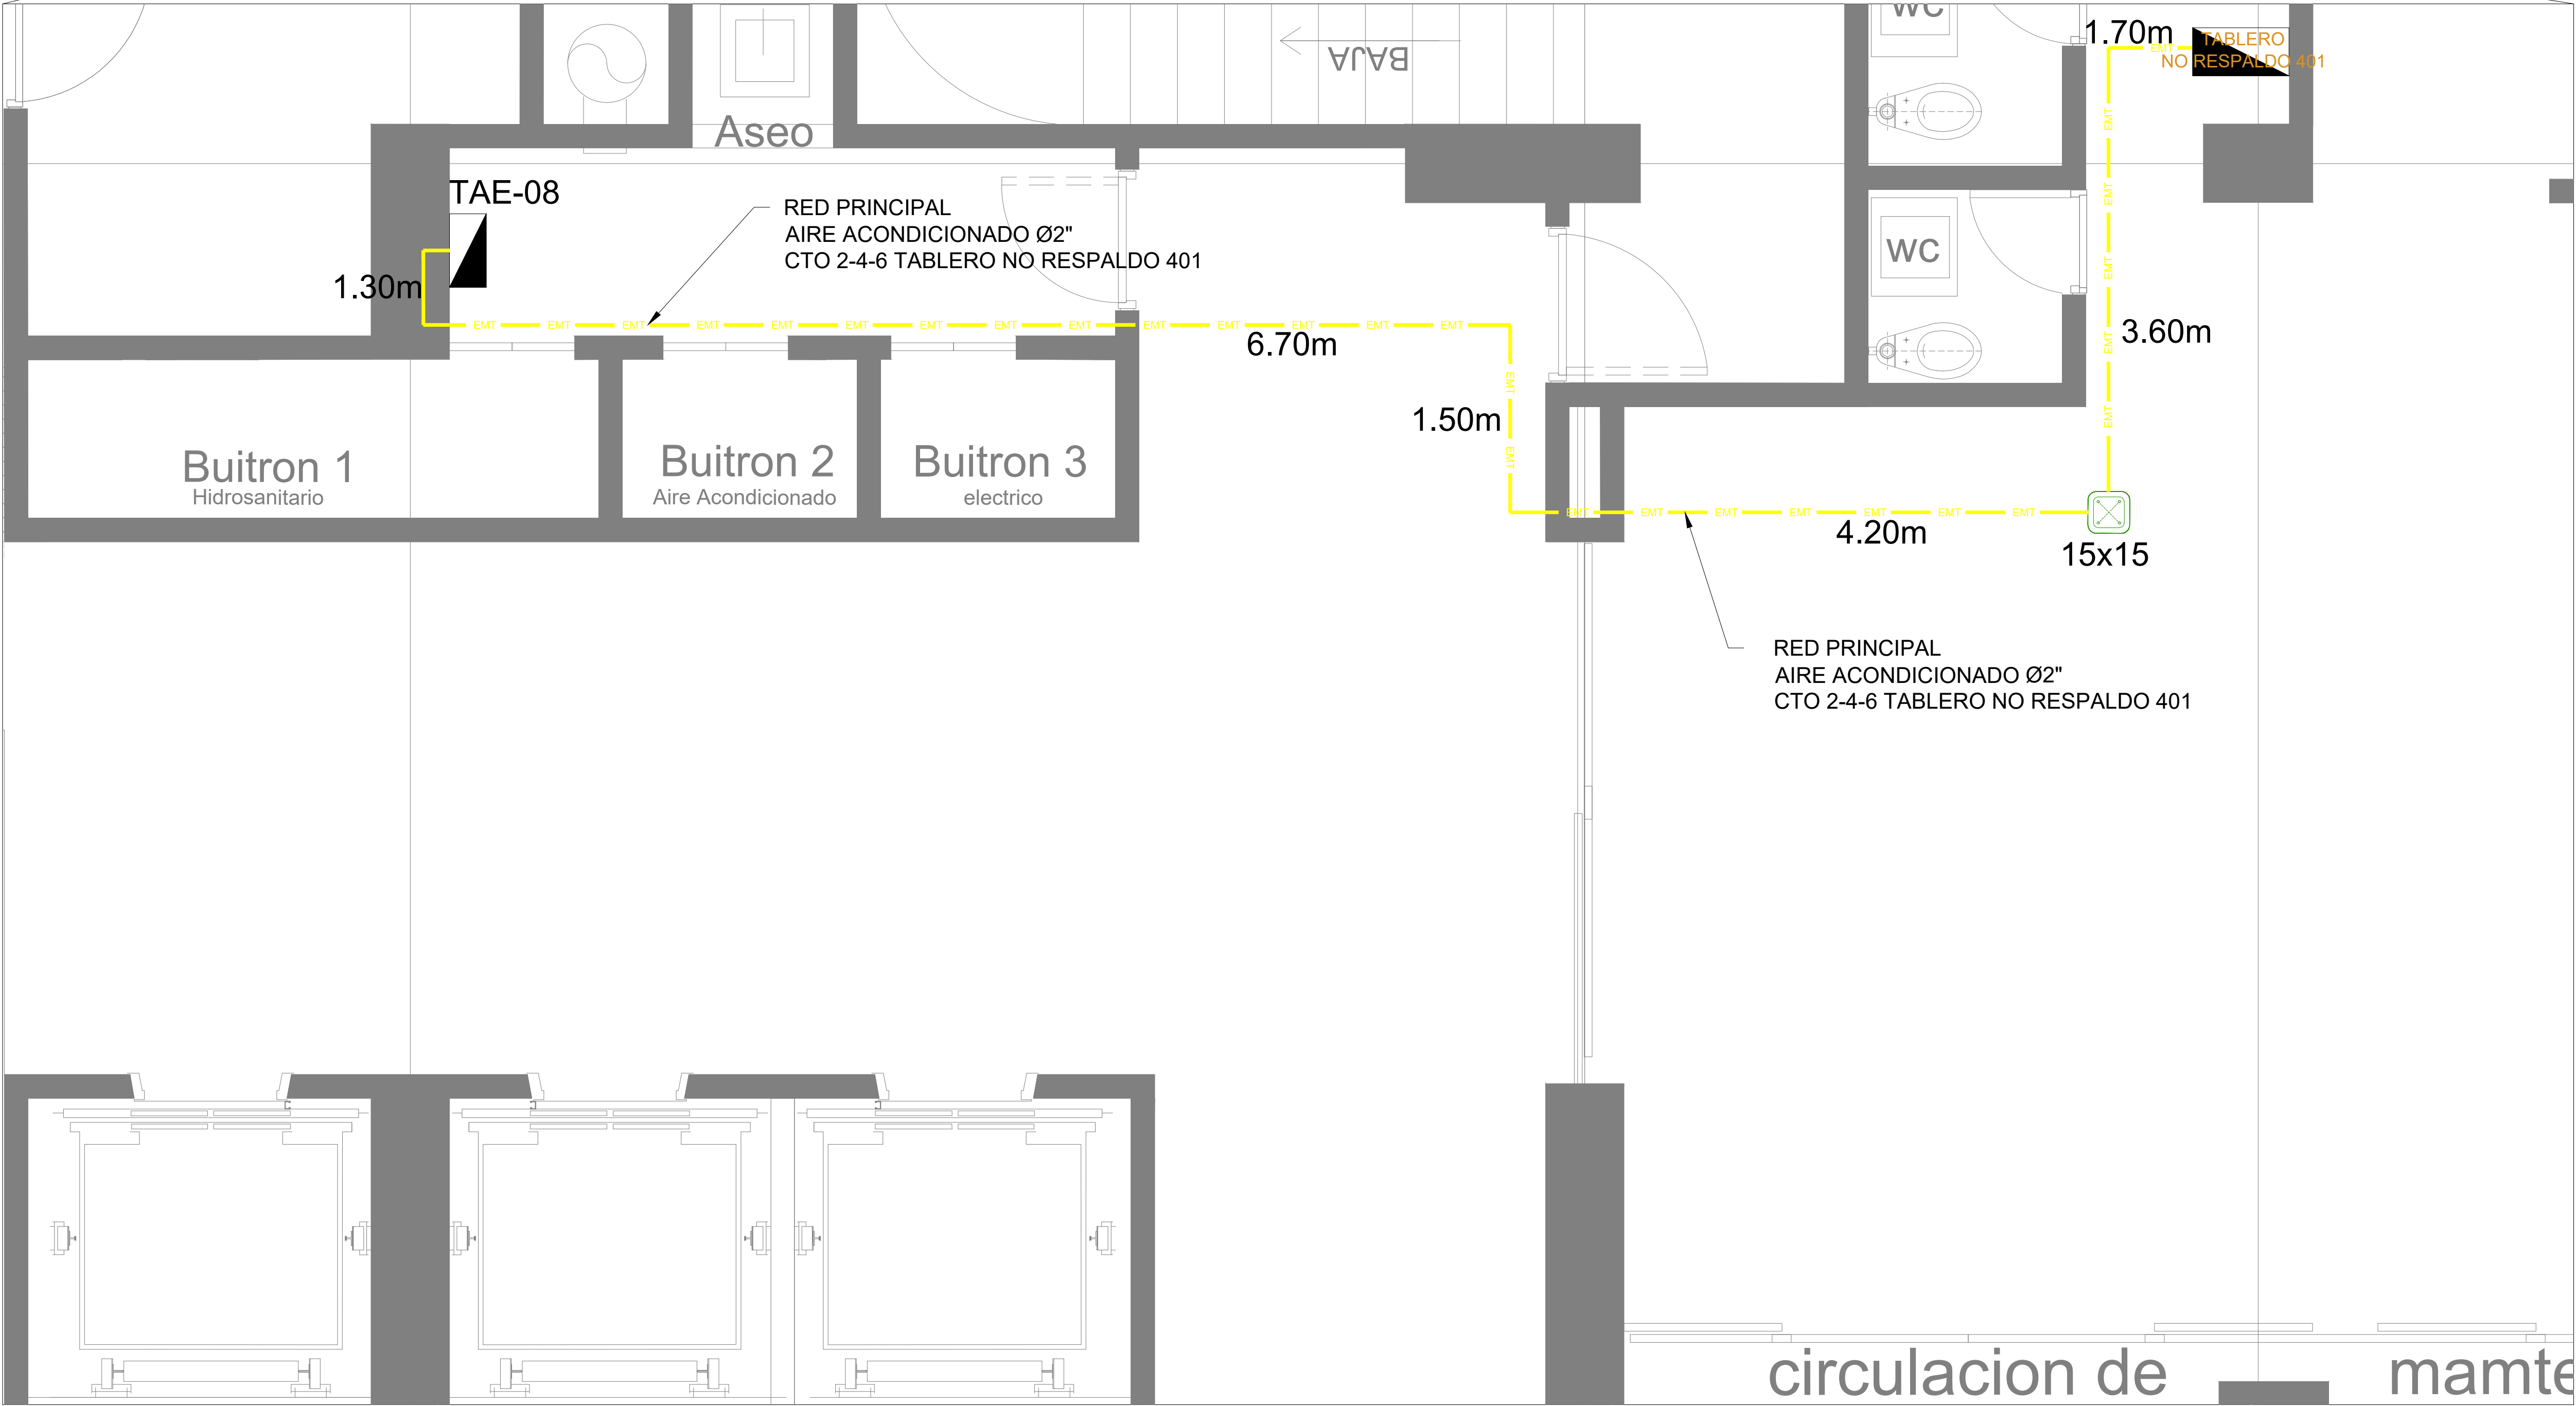

RED PRINCIPAL AIRE ACONDICIONADO
ESCALA 1:25