



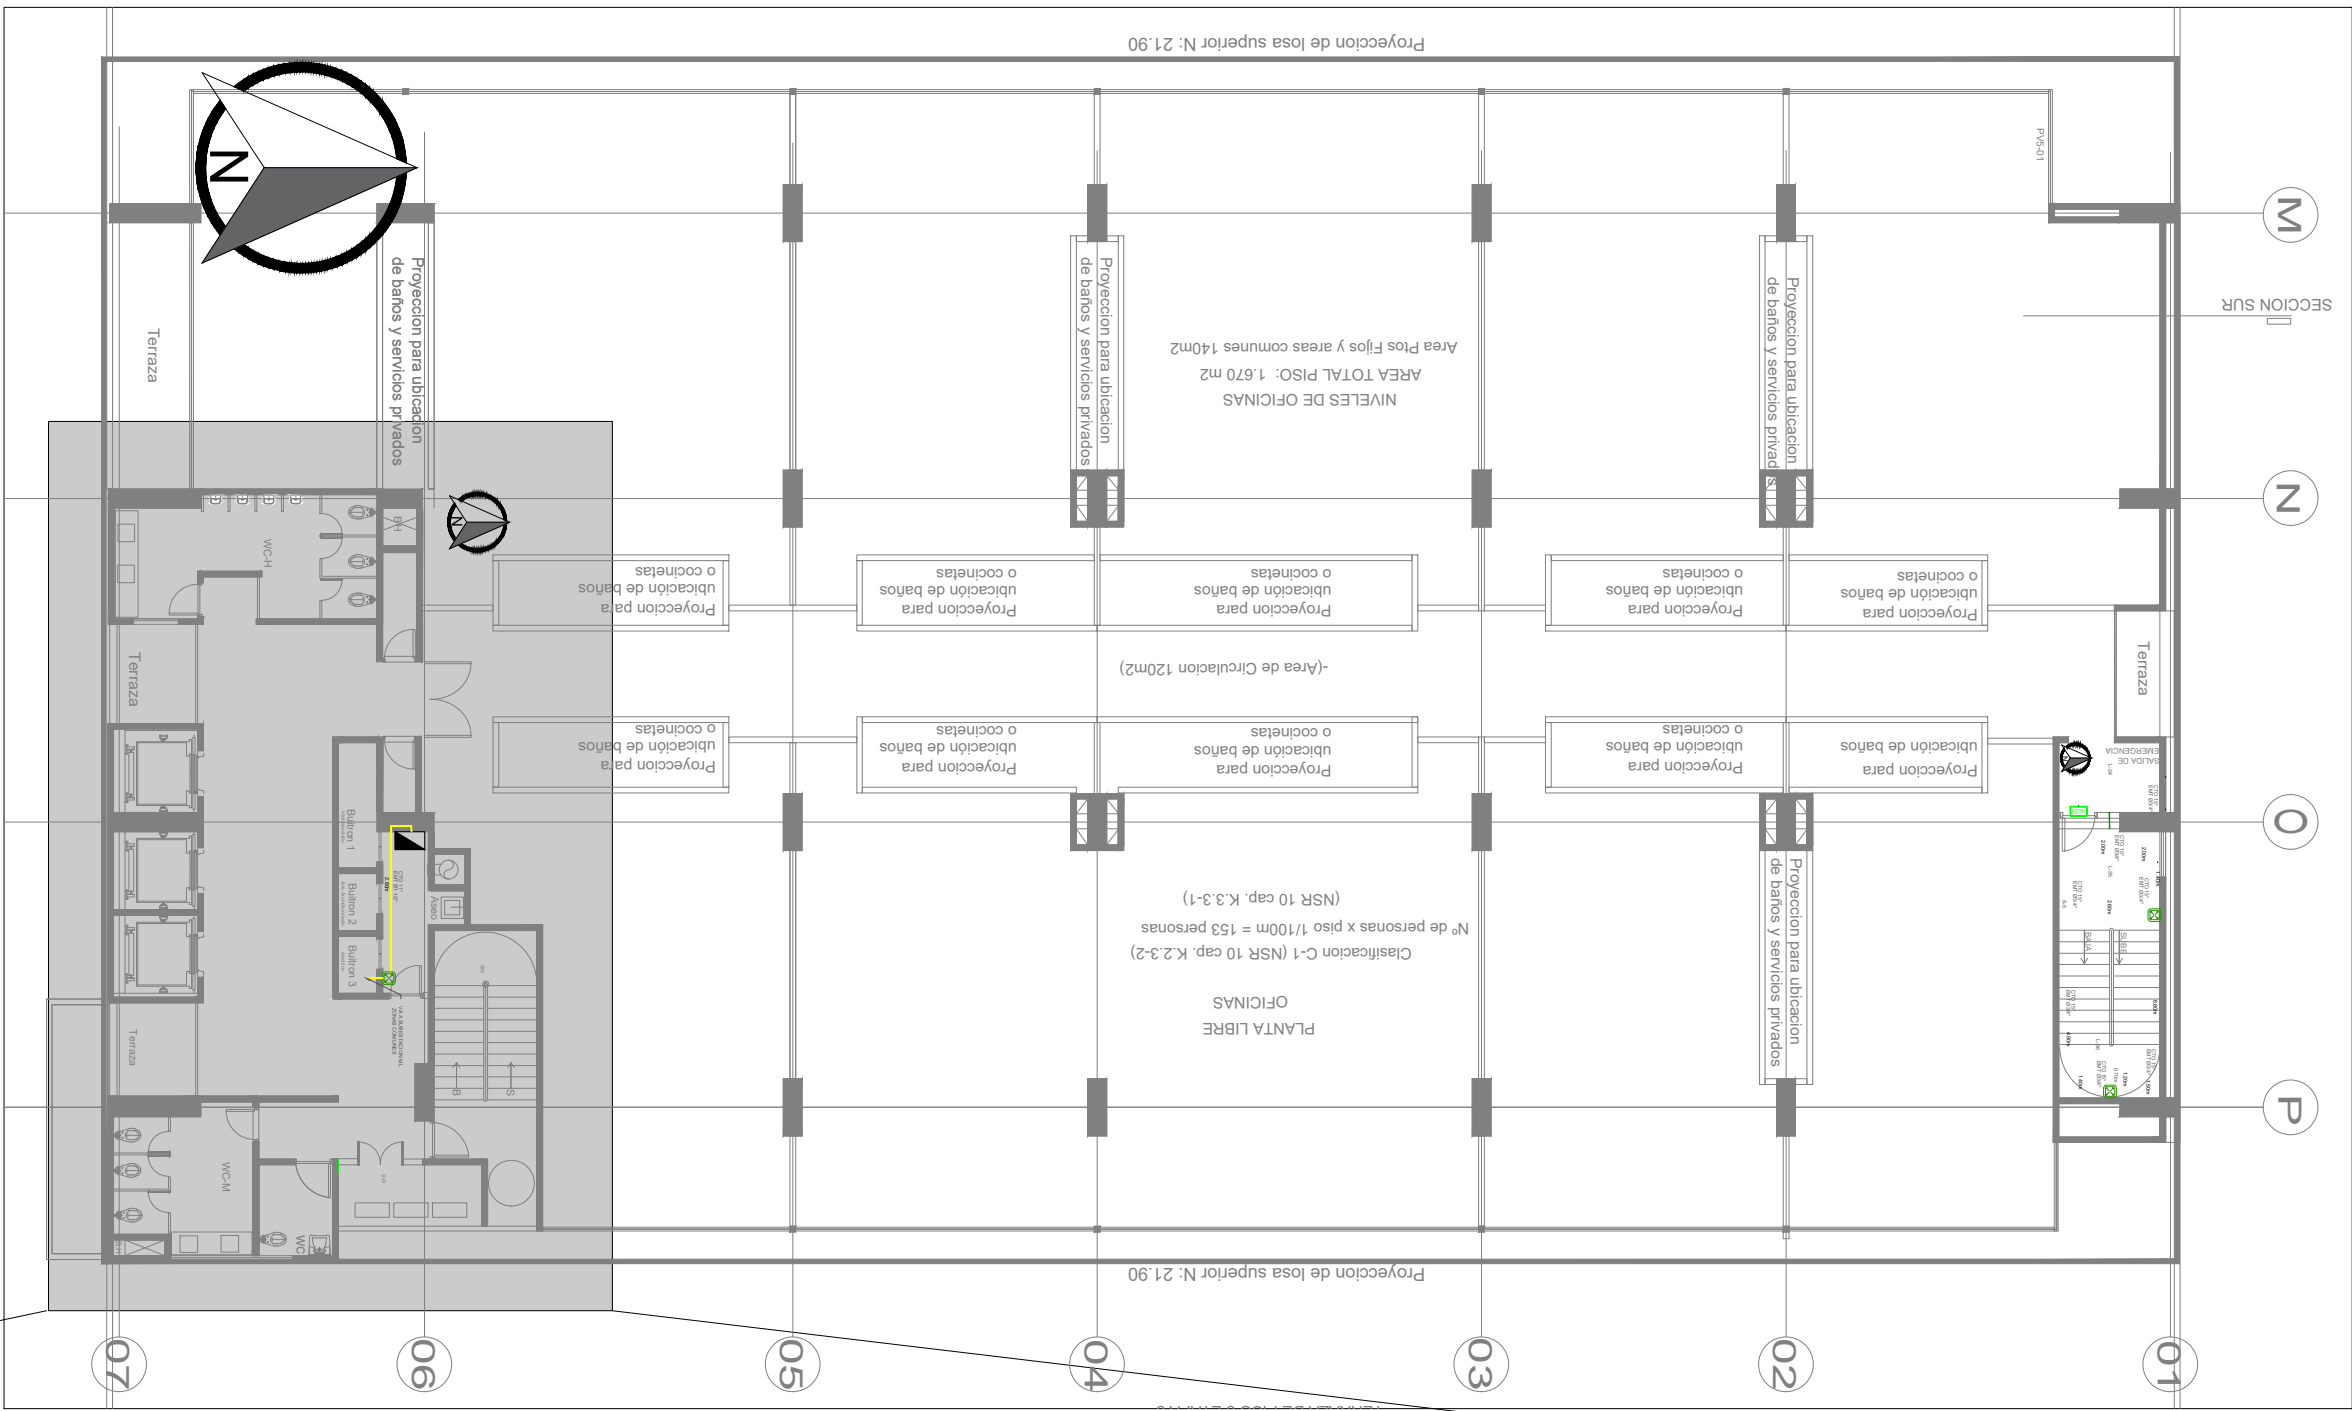

CONVENCIONES ENERGIA		
	TABLERO DE CIRCUITOS	
	CAJA DE PASO O EMPALME	
	TUBERÍA ACERO INOXIDABLE	

VISTA EN PLANTA
UBICACION PISOS 5
ESCALA 1:200

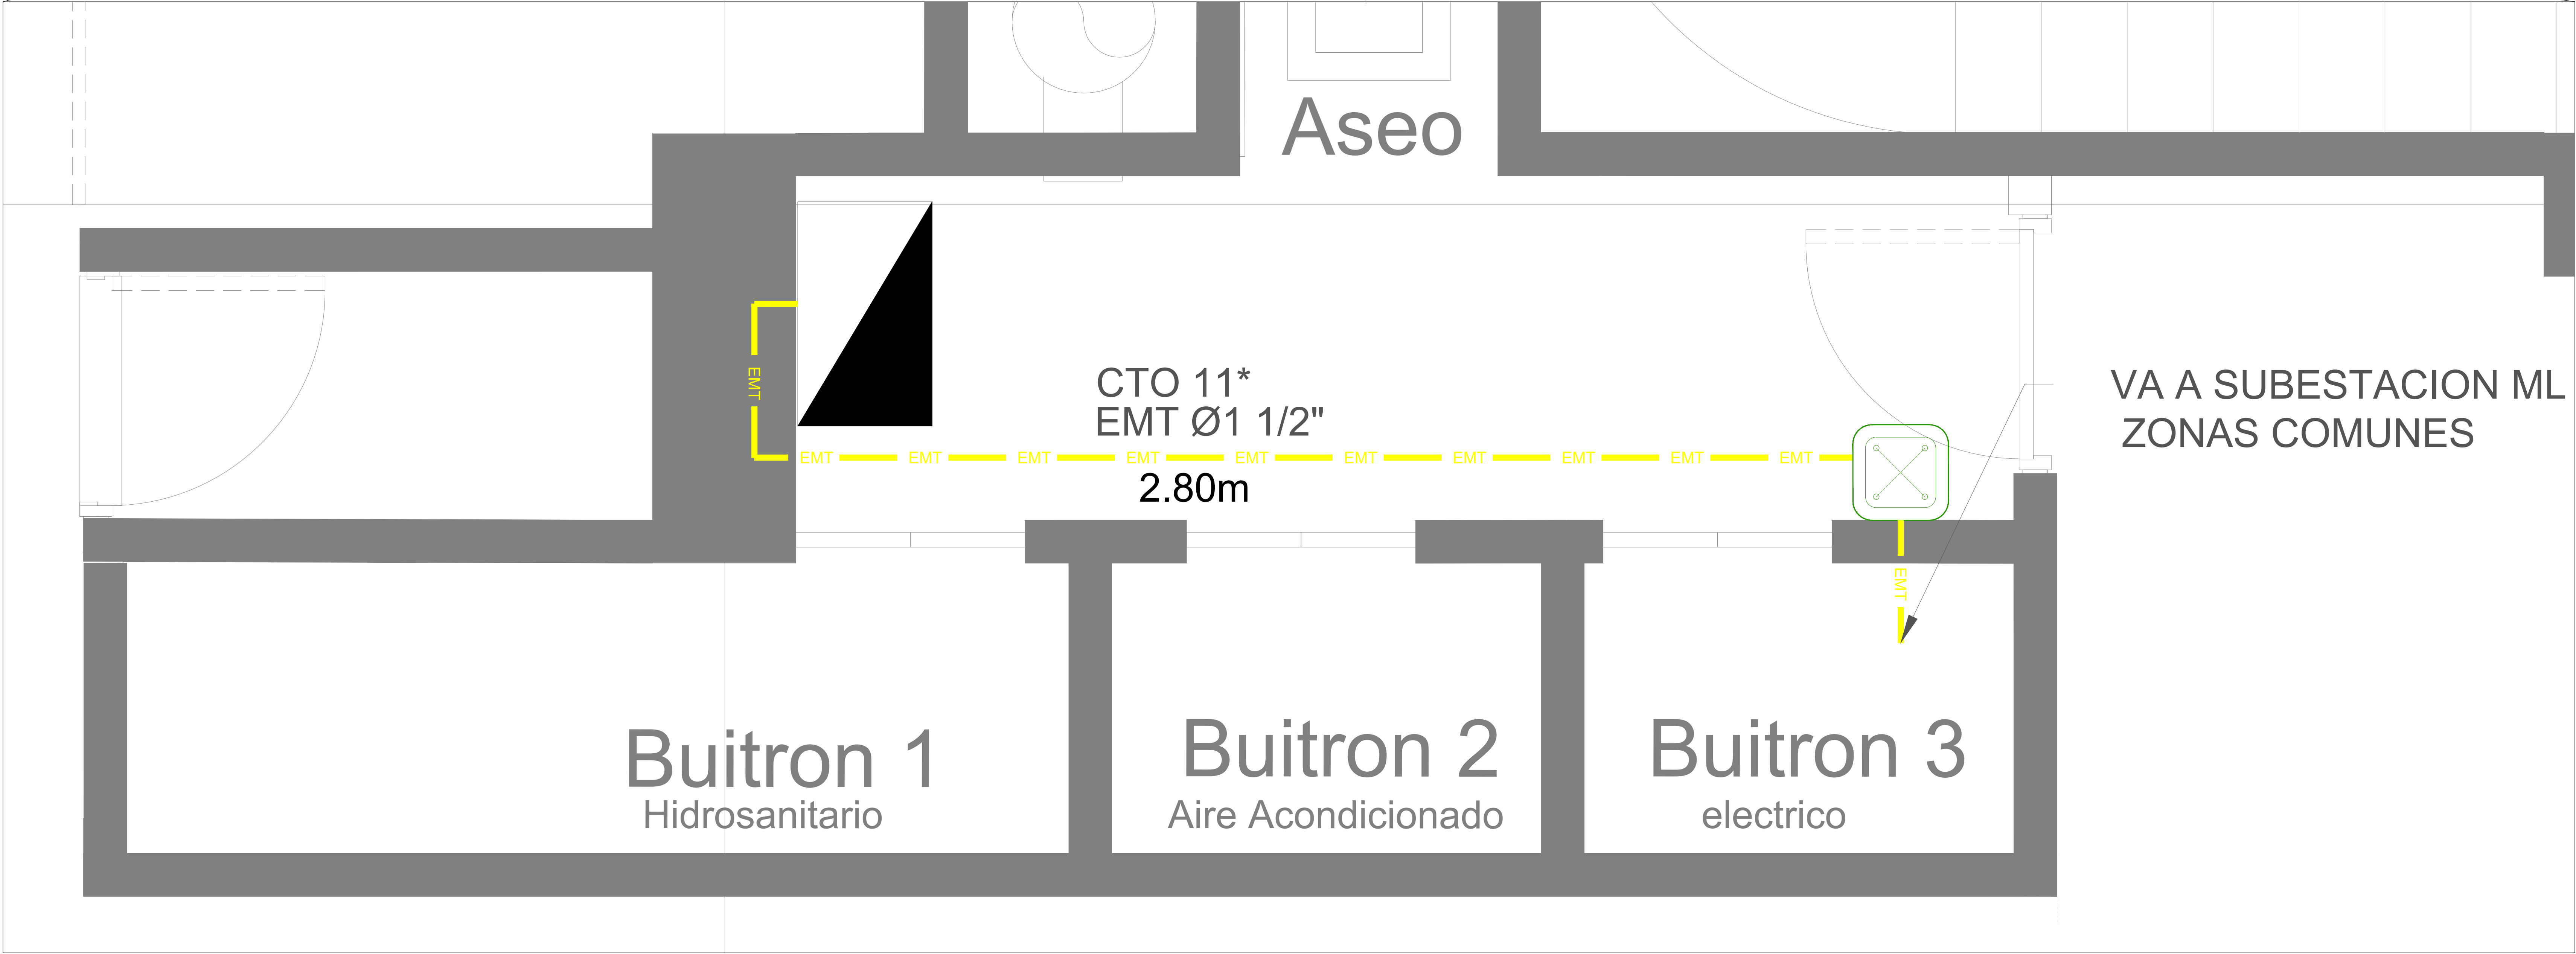

RED PRINCIPAL AIRE ACONDICIONADO PISO 5
ESCALA 1:10

COINSI S.A.S. RESERVA LOS DERECHOS DE PROPIEDAD DE ESTE PLANO, EN NINGÚN CASO PUEDE SER UTILIZADO PARA FINES QUE NO HAYA SIDO AUTORIZADO, NI SER OBJETO DE REPRODUCCIÓN O COMUNICACIÓN A TERCEROS SIN EL CONSENTIMIENTO ESCRITO DE NUESTRA COMPAÑÍA COINSI S.A.S.

NOTAS IMPORTANTES:

- VERIFICAR Y CONFRONTAR LAS MEDIDAS EN OBRA DE ESTE PLANO.
- NO HACER MODIFICACIONES A LOS PLANOS SIN LA AUTORIZACIÓN DEL DISEÑADOR.



DISEÑO : JUAN C. CACHAYA L.
FIRMA :
APROBO : DARIO CALLE E.
FIRMA :
CONSTRUYO :
COINSI
Potenciamos sus Proyectos

NOMBRE DEL PROYECTO :
A.I.A
CÓDIGO CLIENTE CZ :
CONTIENE :
RED AIRE ACONDICIONADO PISO 5

						ÁREA :	FASE :	HOJA : 1	CONTINUA : N/A
02	13/08/2025	PLANOS RECORD	H. VILLADA	O. VILLADA	H. VILLADA	ESCALA :	FECHA : ABRIL 2026	FORMATO : A1	UNIDAD : MM
01	12/08/2024	REVISIÓN	J. CACHAYA	---	---	INDICADAS			
00	29/02/2024	PLANOS INICIALES	J. CACHAYA	---	---	NOMBRE DEL PLANO : 9E-PISO 5,6,7,8-AIRE ACONDICIONADO-AYURA CENTER IIII.dwg	REVISIÓN : 0	PROYECCIÓN :	
REVISIÓN	FECHA	DESCRIPCIÓN	DISEÑO	DIBUJO	REVISO				