

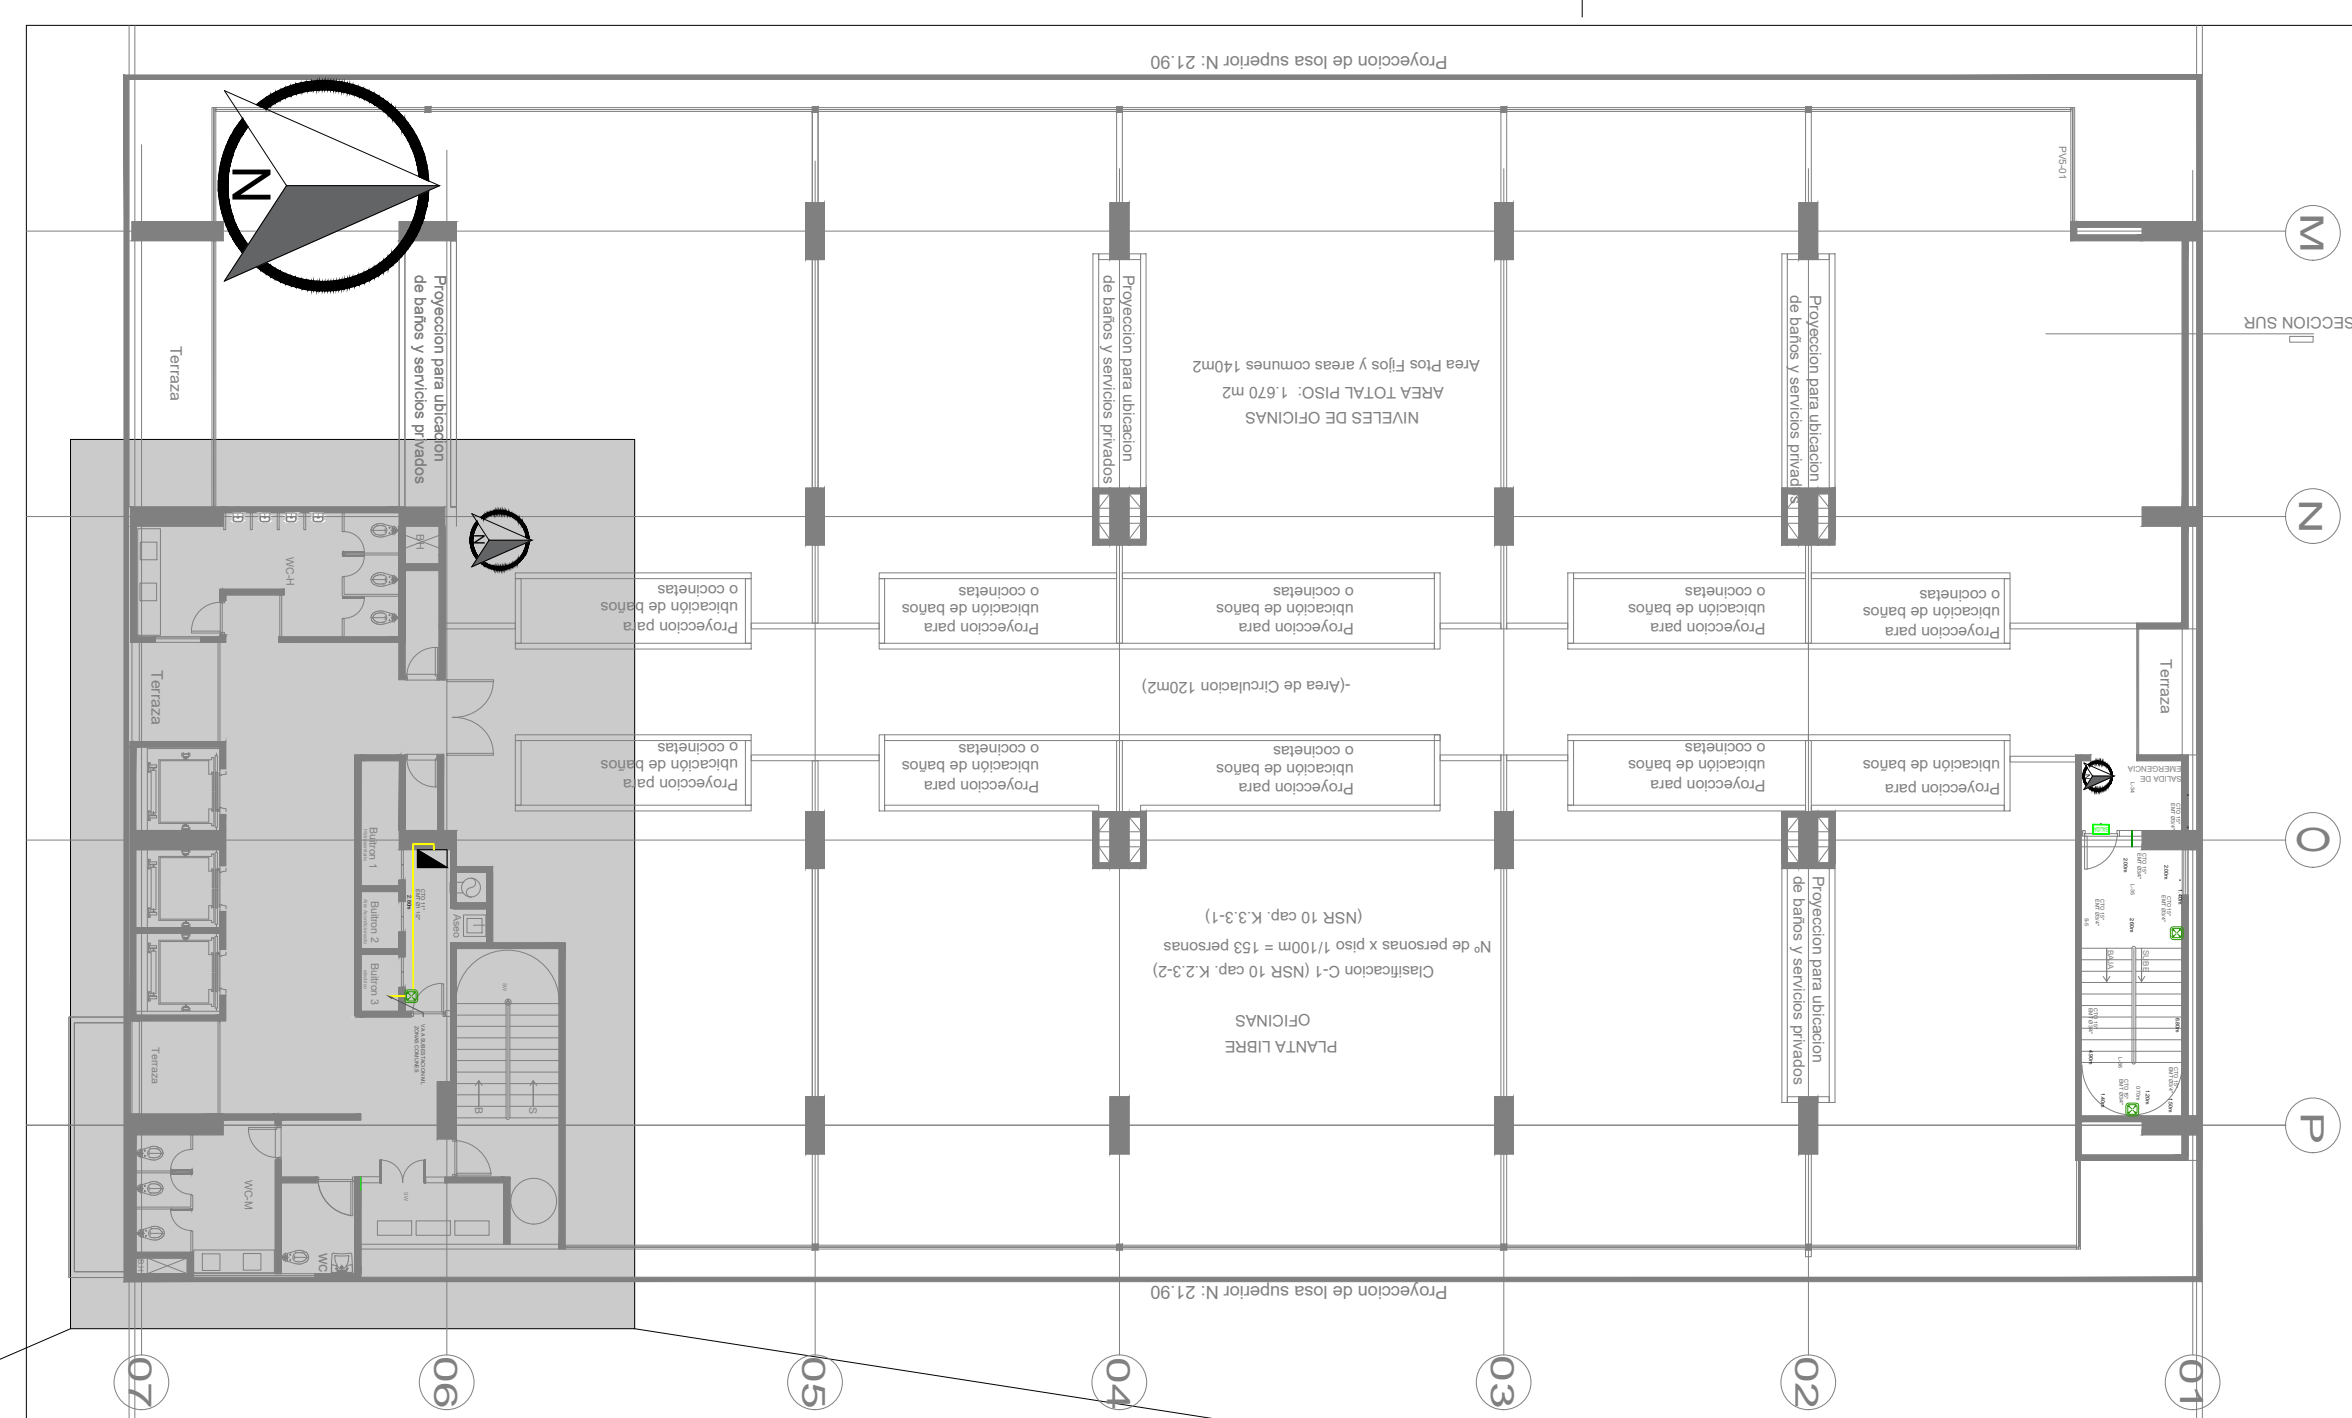


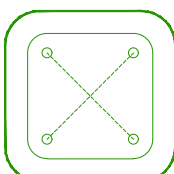

CONVENCIONES ENERGIA	
	TABLERO DE CIRCUITOS
	CAJA DE PASO O EMPALME
	TUBERÍA ACERO INOXIDABLE

VISTA EN PLANTA
UBICACION PISO 6
ESCALA 1:200

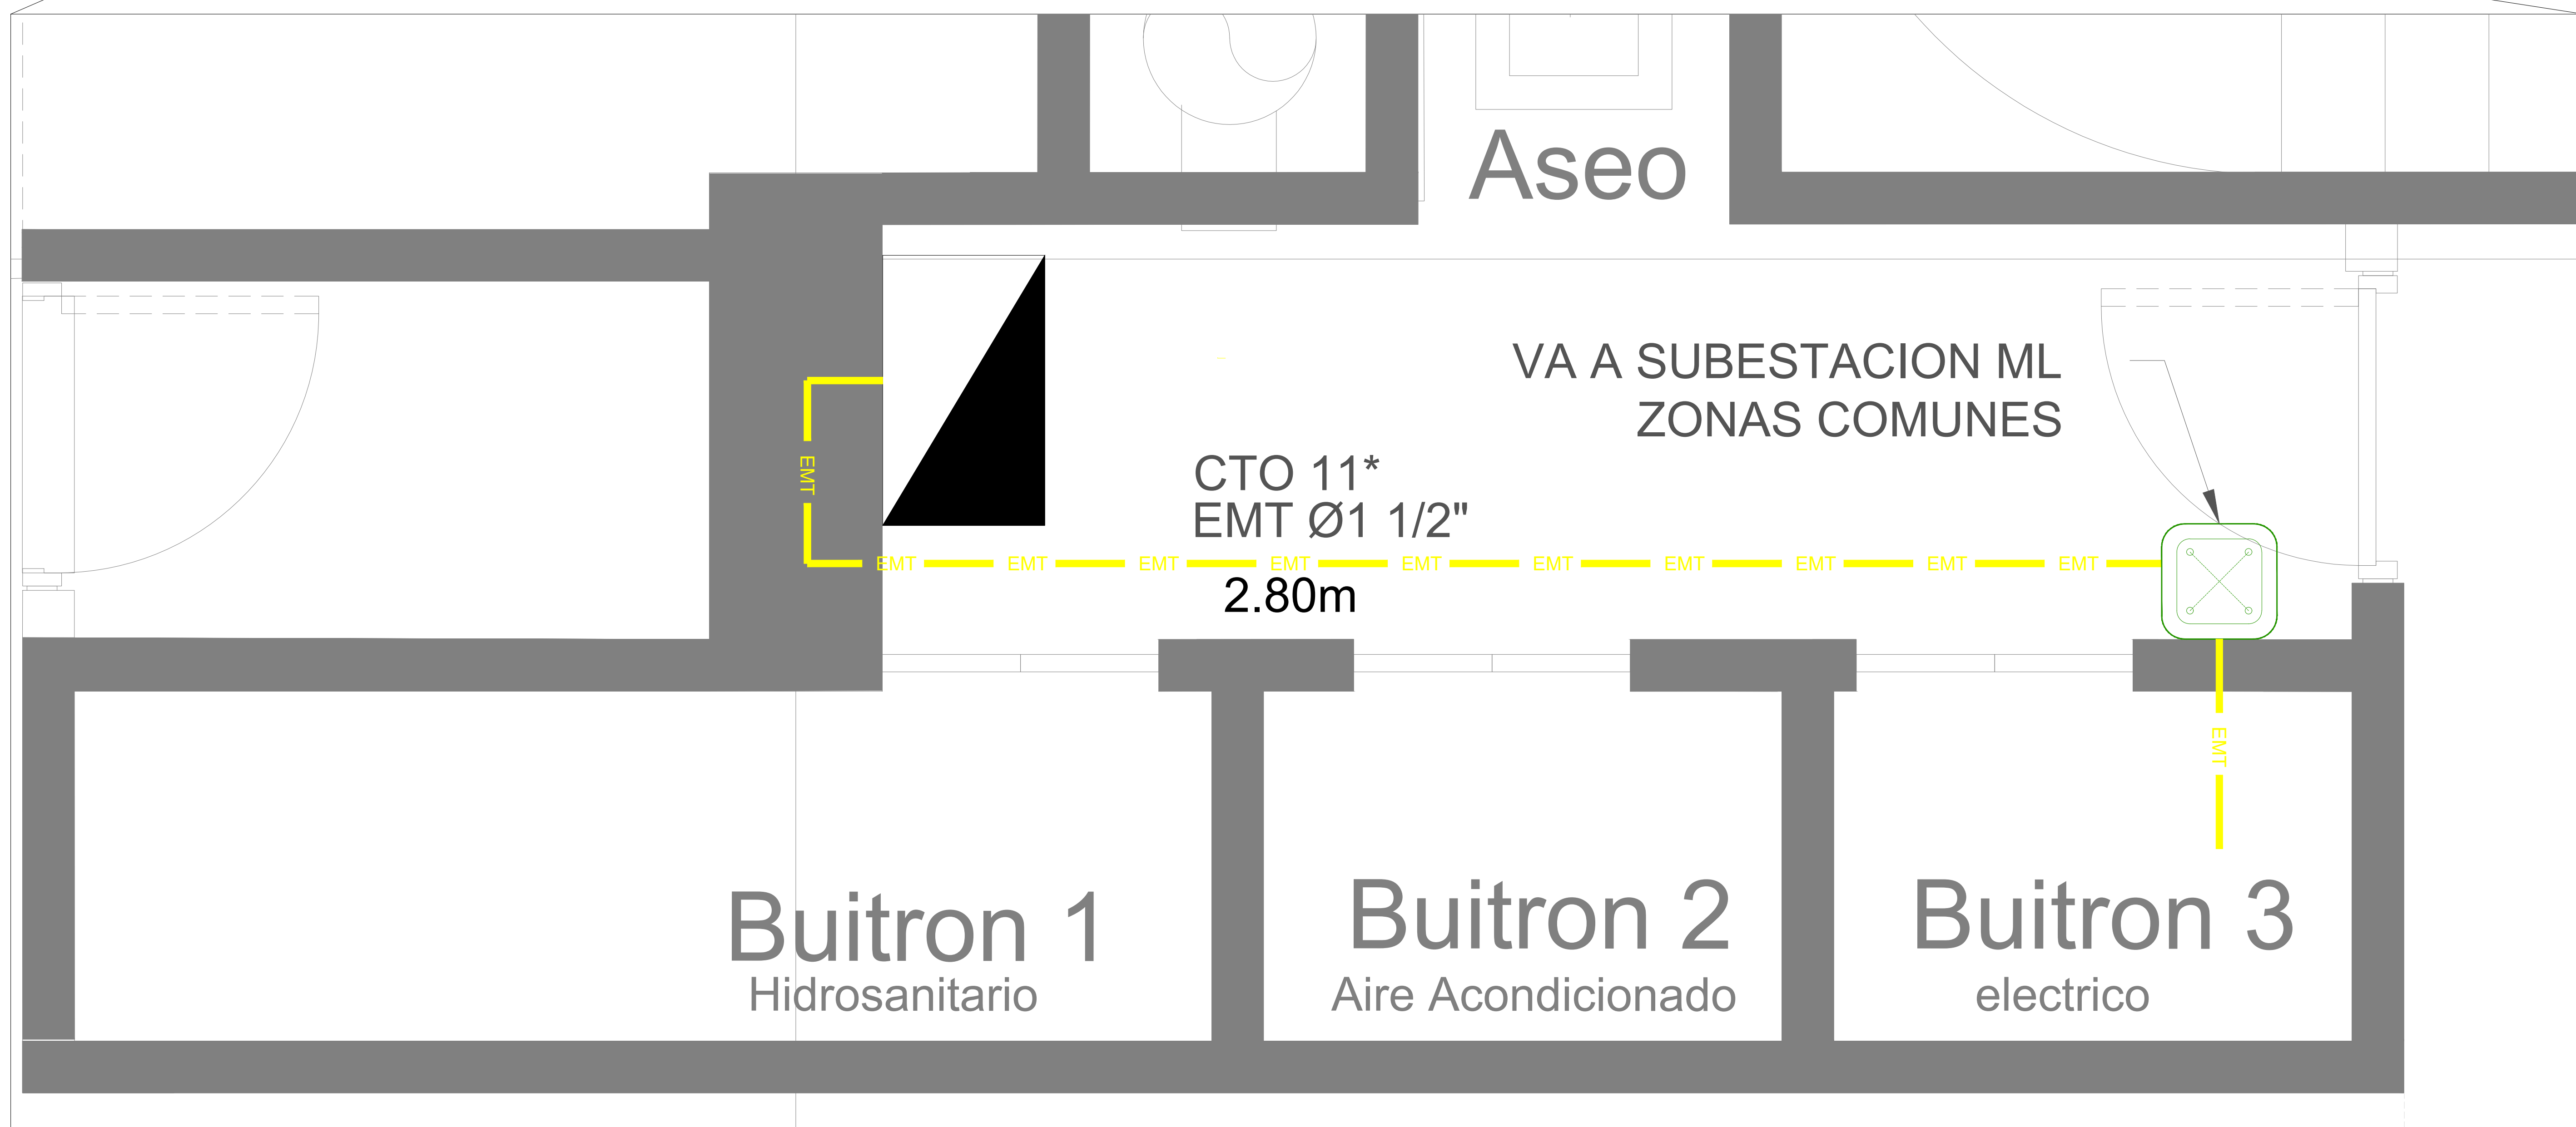

RED PRINCIPAL AIRE ACONDICIONADO PISO 6

COINSI S.A.S. RESERVA LOS DERECHOS DE PROPIEDAD DE ESTE PLANO, EN NINGUN CASO PUEDE SER UTILIZADO PARA FINES QUE NO HAYA SIDO AUTORIZADO, NI SER OBJETO DE REPRODUCCIÓN O COMUNICACIÓN A TERCEROS SIN EL CONSENTIMIENTO ESCRITO DE NUESTRA COMPAÑÍA COINSI S.A.S.

NOTAS IMPORTANTES:

- VERIFICAR Y CONFRONTAR LAS MEDIDAS EN OBRA DE ESTE PLANO
- NO HACER MODIFICACIONES A LOS PLANOS SIN LA AUTORIZACIÓN DEL DISEÑADOR.



DISEÑO : **JUAN C. CACHAYA L.**
 FIRMA : _____
 APROBÓ : **DARIO CALLE E.**
 FIRMA : _____
 CONSTRUYO : 

NOMBRE DEL PROYECTO :	A.I.A
CÓDIGO CLIENTE CZ :	
CONTIENE :	RED AIRE ACONDICIONADO PISO 6

						ÁREA :	FASE :	HOJA : 1	CONTINUA : N/A
02	13/08/2025	PLANOS RECORD	H. VILLADA	O. VILLADA	H. VILLADA	ESCALA :	FECHA :	FORMATO :	UNIDAD :
01	12/08/2024	REVISIÓN	J. CACHAYA	---	---	INDICADAS	ABRIL 2026	A1	MM
00	29/02/2024	PLANOS INICIALES	J. CACHAYA	---	---	NOMBRE DEL PLANO :		REVISIÓN :	PROYECCIÓN :
REVISIÓN	FECHA	DESCRIPCIÓN	DISEÑO	DIBUJO	REVISOR	9E-PISO 5,6,7,8-AIRE ACONDICIONADO-AYURA CENTER III.dwg 0			