


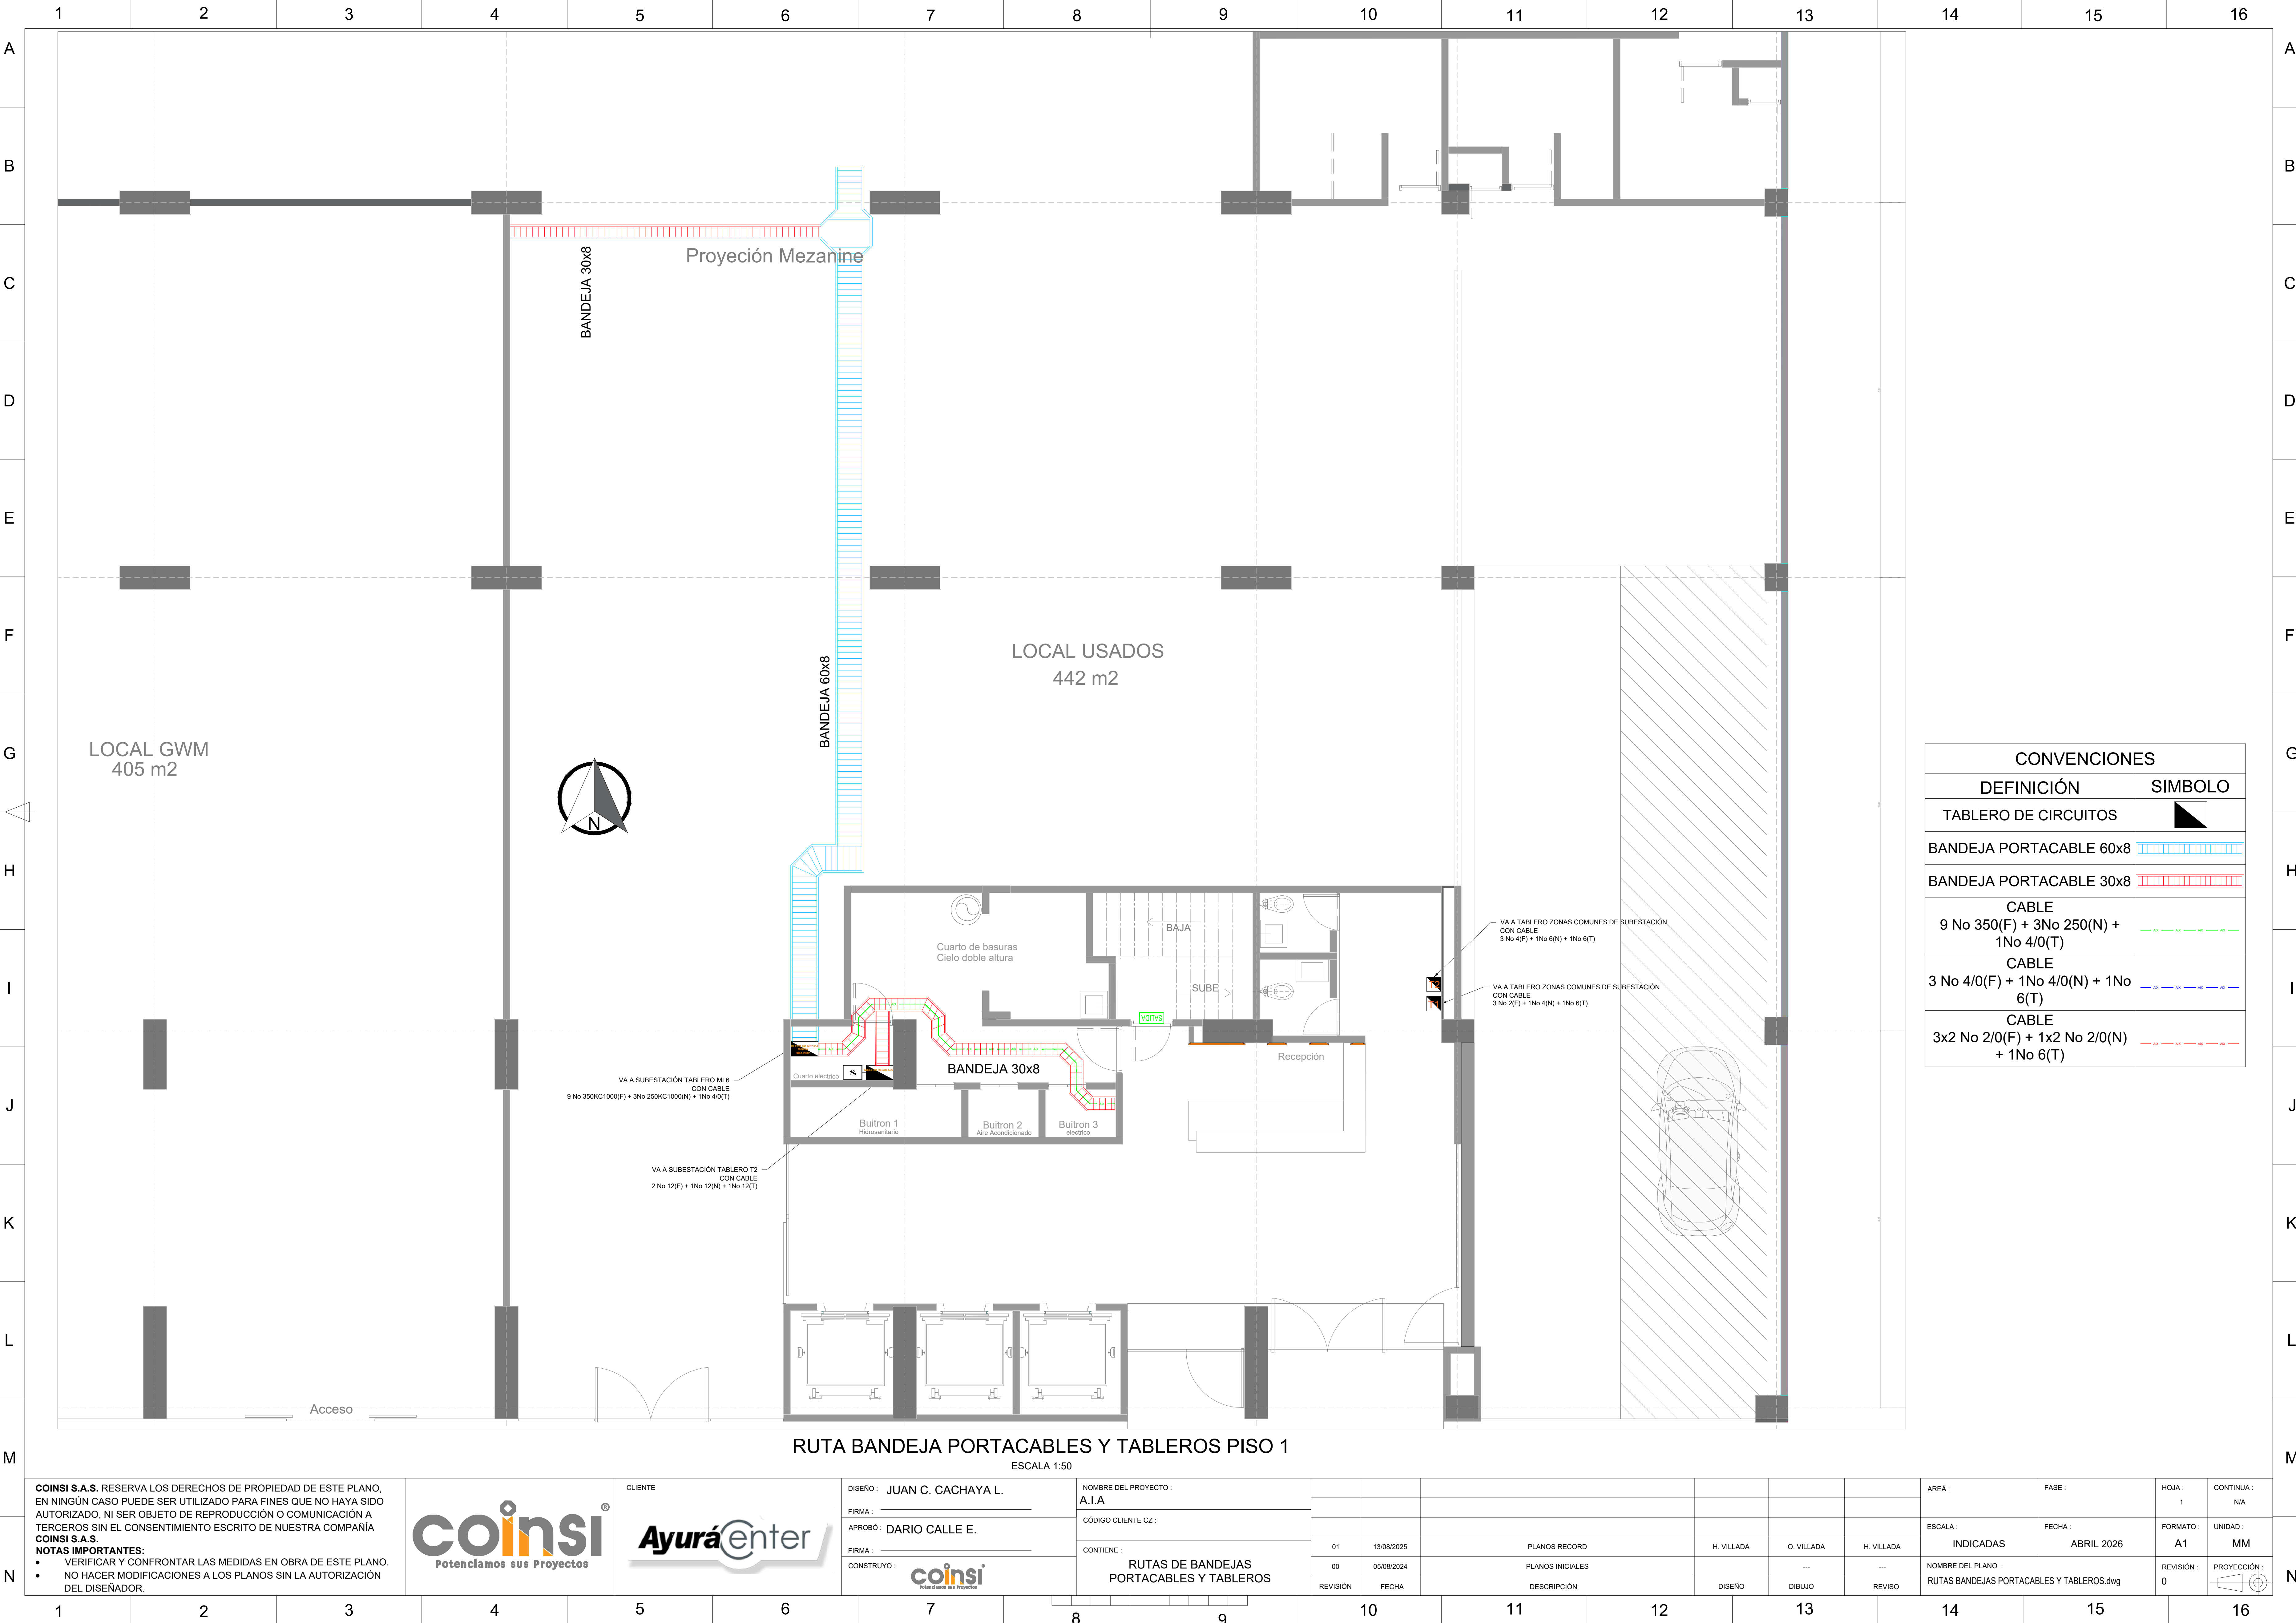

CONVENCIONES	
DEFINICIÓN	SÍMBOLO
TABLERO DE CIRCUITOS	
BANDEJA PORTACABLE 60x8	
BANDEJA PORTACABLE 30x8	
CABLE 9 No 350(F) + 3No 250(N) + 1No 4/0(T)	
CABLE 3 No 4/0(F) + 1No 4/0(N) + 1No 6(T)	
CABLE 3x2 No 2/0(F) + 1x2 No 2/0(N) + 1No 6(T)	

COINSI S.A.S. RESERVA LOS DERECHOS DE PROPIEDAD DE ESTE PLANO, EN NINGÚN CASO PUEDE SER UTILIZADO PARA FINES QUE NO HAYA SIDO AUTORIZADO, NI SER OBJETO DE REPRODUCCIÓN O COMUNICACIÓN A TERCEROS SIN EL CONSENTIMIENTO ESCRITO DE NUESTRA COMPAÑÍA COINSI S.A.S.

NOTAS IMPORTANTES:

- VERIFICAR Y CONFRONTAR LAS MEDIDAS EN OBRA DE ESTE PLANO.
- NO HACER MODIFICACIONES A LOS PLANOS SIN LA AUTORIZACIÓN DEL DISEÑADOR.



DISEÑO : JUAN C. CACHAYA L.
FIRMA : _____
APPROBO : DARIO CALLE E.
FIRMA : _____
CONSTRUYO :

NOMBRE DEL PROYECTO : A.I.A
CÓDIGO CLIENTE CZ : _____
CONTIENE :
RUTAS DE BANDEJAS PORTACABLES Y TABLEROS

01	13/08/2025	PLANOS RECORD	H. VILLADA	O. VILLADA	H. VILLADA		
00	05/08/2024	PLANOS INICIALES		---	---		
REVISIÓN	FECHA	DESCRIPCIÓN	DISEÑO	DIBUJO	REVISO		

ÁREA :	FASE :	HOJA : 1	CONTINUA : N/A
ESCALA :	FECHA : ABRIL 2026	FORMATO : A1	UNIDAD : MM
INDICADAS		NOMBRE DEL PLANO : RUTAS BANDEJAS PORTACABLES Y TABLEROS.dwg	REVISIÓN : 0