


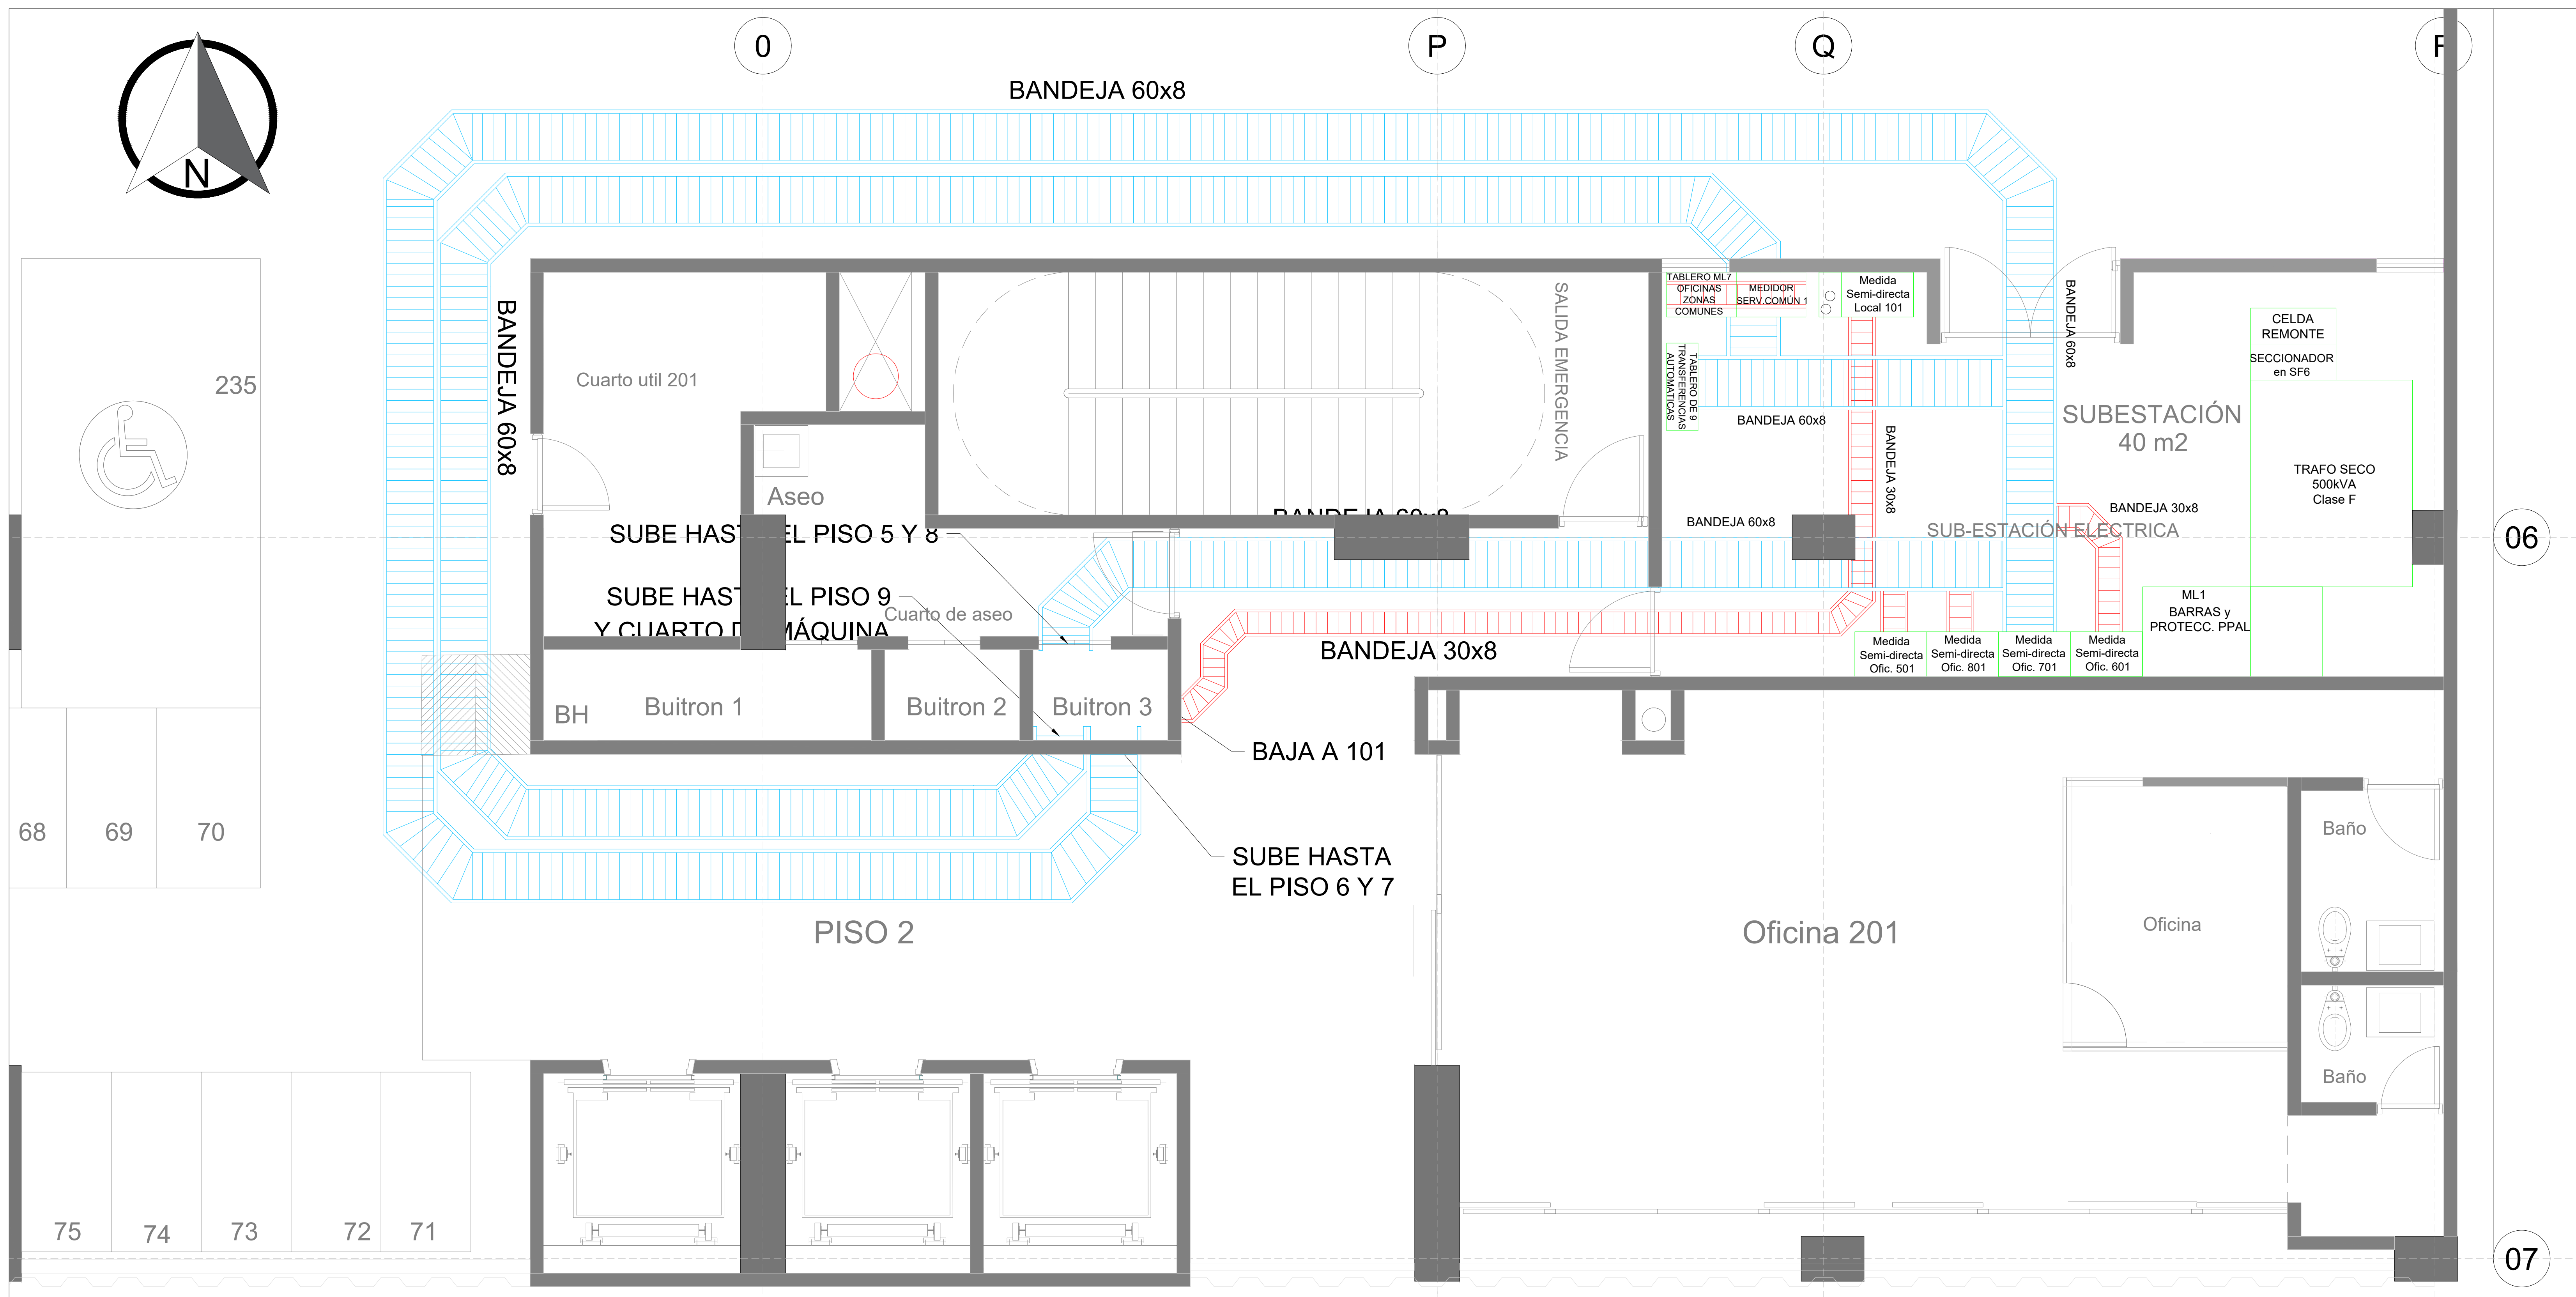

CONVENCIONES	
DEFINICIÓN	SÍMBOLO
TABLERO DE CIRCUITOS	
BANDEJA PORTACABLE 60x8	
BANDEJA PORTACABLE 30x8	
CABLE 9 No 350(F) + 3No 250(N) + 1No 4/0(T)	
CABLE 3 No 4/0(F) + 1No 4/0(N) + 1No 6(T)	
CABLE 3x2 No 2/0(F) + 1x2 No 2/0(N) + 1No 6(T)	

RUTA BANDEJA PORTACABLES Y TABLEROS PISO 2

[illegible]