




coinsi
Potenciamos sus Proyectos

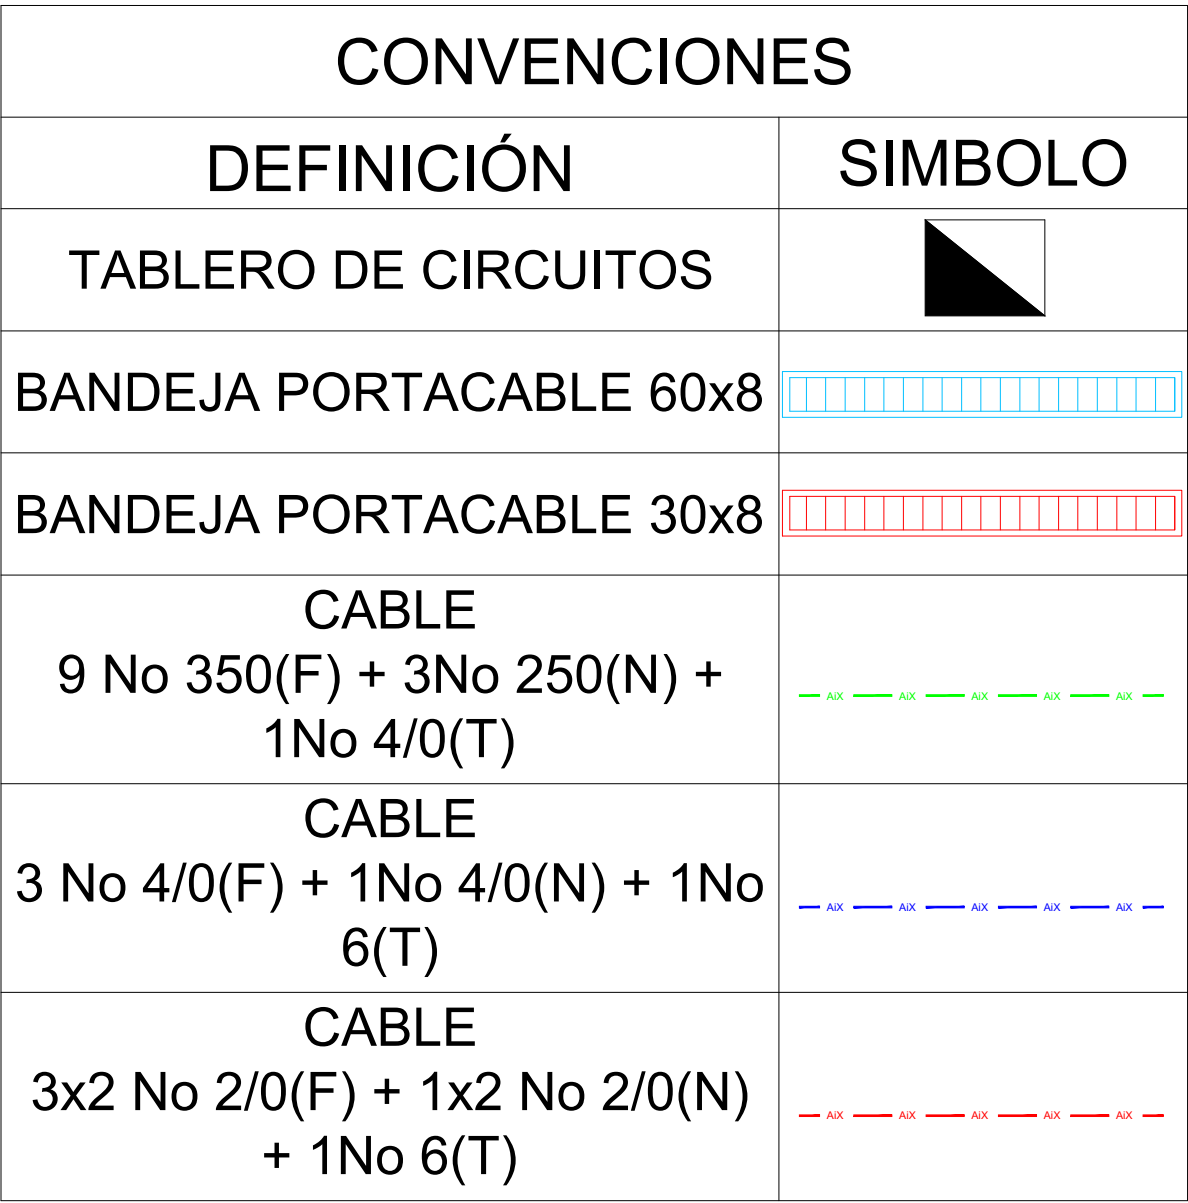

FIRMA : _____

APROBO: DARIO CALLE E.

FIRMA

CONSTRUYO :  coinsi
Potenciamos sus Proyectos

NOMBRE DEL PROYECTO :

A.I.A

CÓDIGO CLIENTE CZ

CONTIENE

RUTAS DE BANDEJAS PORTACABLES Y TABLEROS

						ÁREA :	FASE :	HOJA : 1	CONTINUA : N/A
						ESCALA :	FECHA :	FORMATO : A1	UNIDAD : MM
01	13/08/2025	PLANOS RECORD	H. VILLADA	O. VILLADA	H. VILLADA	INDICADAS ABRIL 2026			
00	05/08/2024	PLANOS INICIALES		---	---	NOMBRE DEL PLANO : RUTAS BANDEJAS PORTACABLES Y TABLEROS.dwg			REVISIÓN : 0
REVISIÓN	FECHA	DESCRIPCIÓN	DISEÑO	DIBUJO	REVISO	PROYECCIÓN : 			