


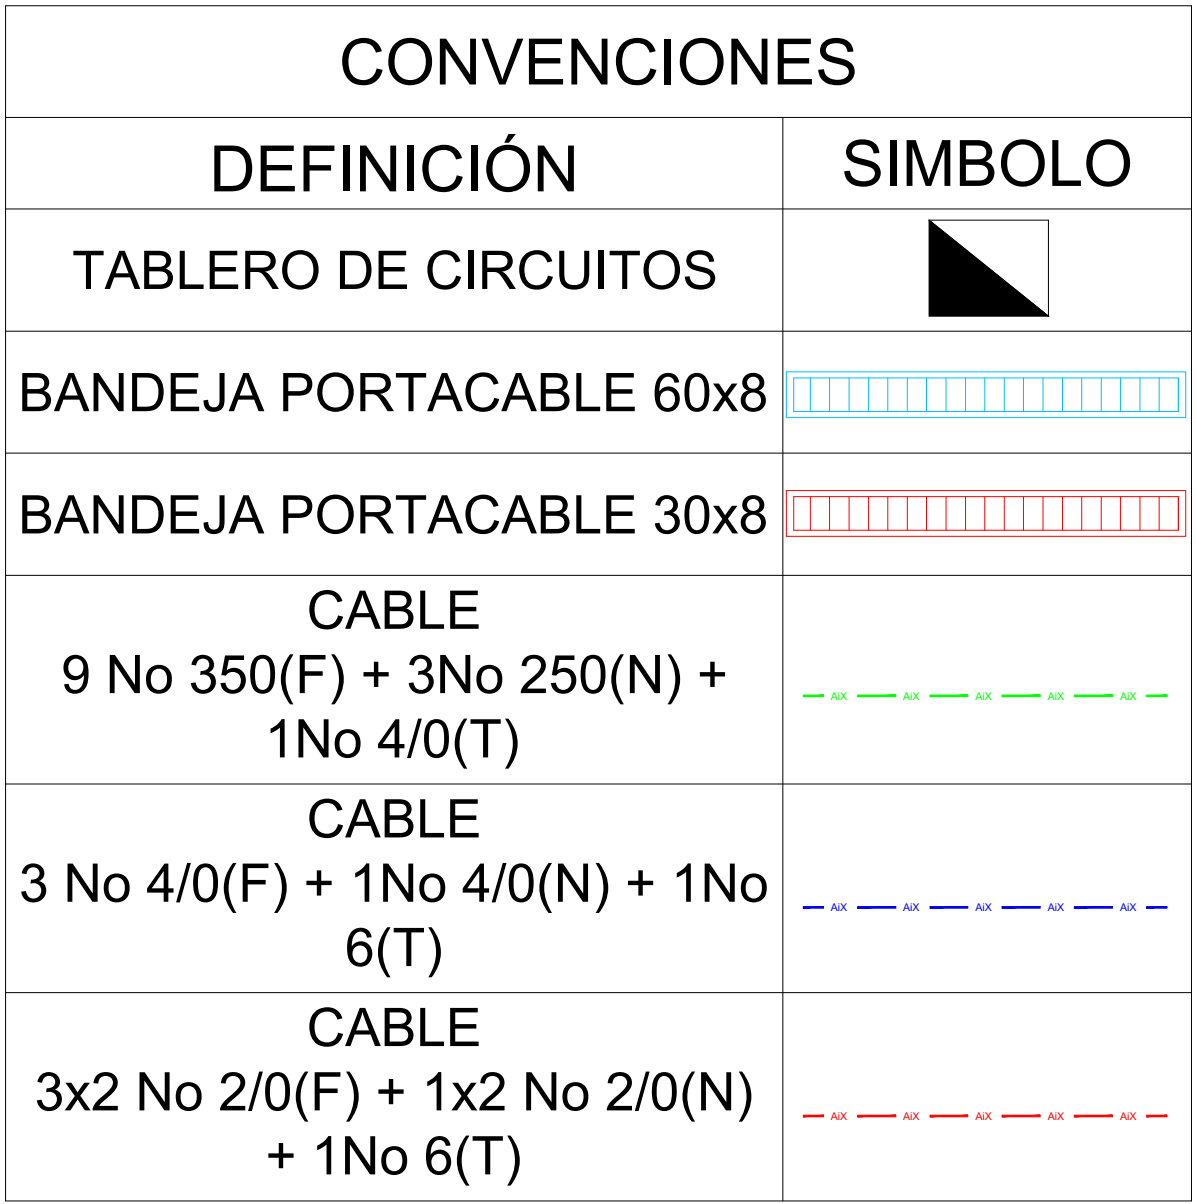

ESCALA 1:20

ÁREA :	FASE :	HOJA : 1	CONTINUA : N/A
ESCALA : INDICADAS	FECHA : ABRIL 2026	FORMATO : A1	UNIDAD : MM
NOMBRE DEL PLANO : RUTAS BANDEJAS PORTACABLES Y TABLEROS.dwg		REVISIÓN : 0	PROYECCIÓN : 