


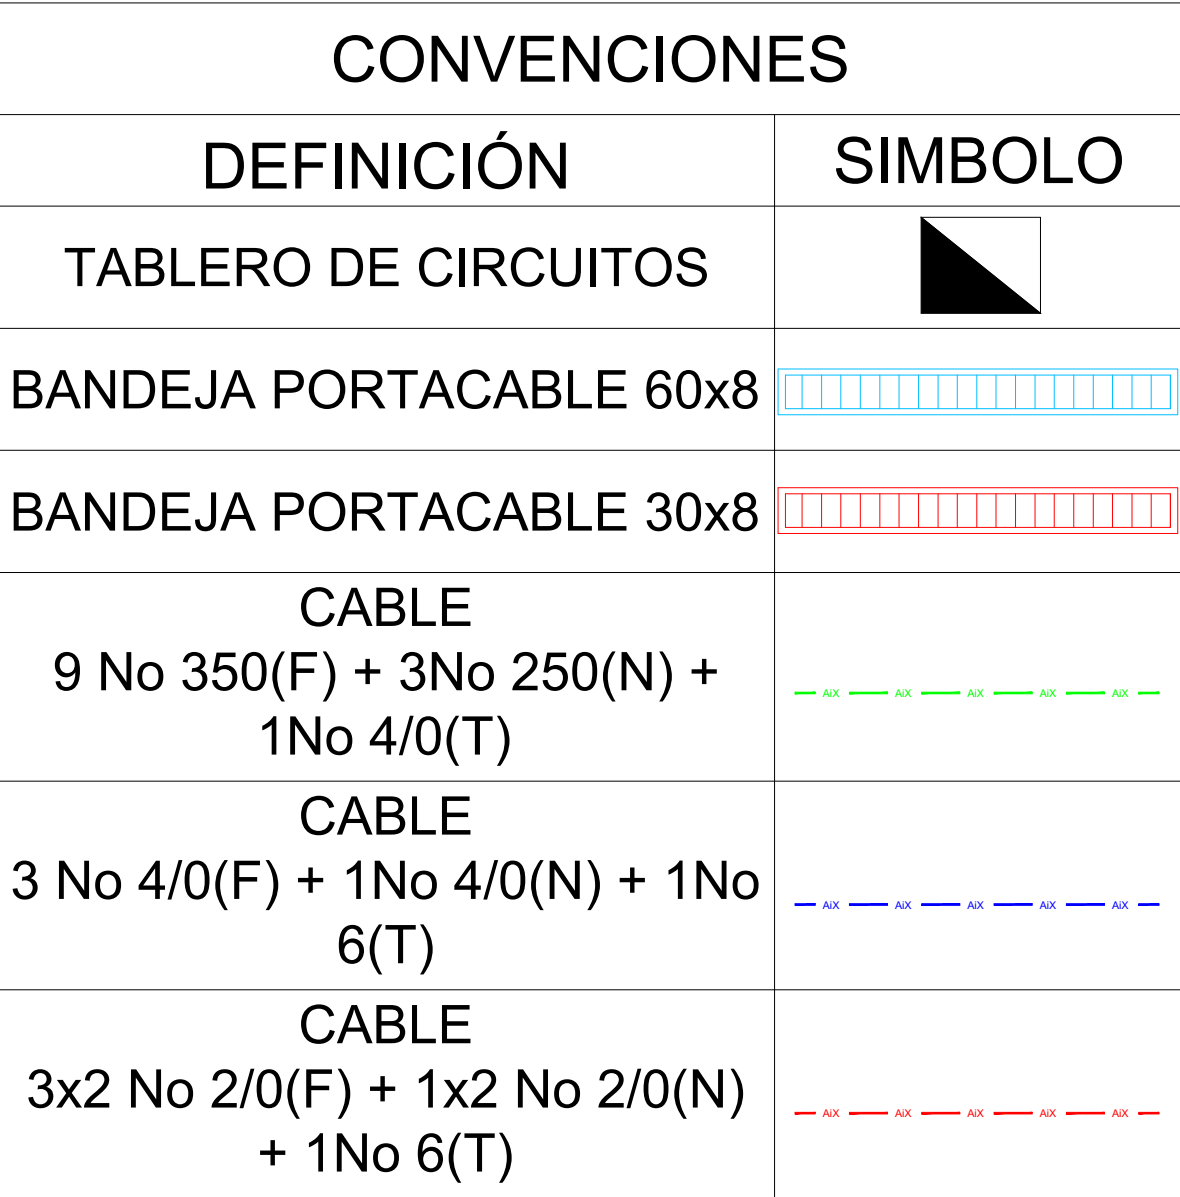

coinsi S.A.S. RESERVA LOS DERECHOS DE PROPIEDAD DE ESTE PLANO, EN NINGÚN CASO PUEDE SER UTILIZADO PARA FINES QUE NO HAYA SIDO AUTORIZADO, NI SER OBJETO DE REPRODUCCIÓN O COMUNICACIÓN A TERCEROS SIN EL CONSENTIMIENTO ESCRITO DE NUESTRA COMPAÑÍA coinsi S.A.S. NOTAS IMPORTANTES: - VERIFICAR Y CONFRONTAR LAS MEDIDAS EN OBRA DE ESTE PLANO. - NO HACER MODIFICACIONES A LOS PLANOS SIN LA AUTORIZACIÓN DEL DISEÑADOR.		coinsi Potenciamos sus Proyectos		Ayurá Center		CLIENTE DISEÑO : JUAN C. CACHAYA L. FIRMA : _____ APROBO : DARIO CALLE E. FIRMA : _____ CONSTRUYO : 		NOMBRE DEL PROYECTO : A.I.A CÓDIGO CLIENTE CZ : _____ CONTIENE : RUTAS DE BANDEJAS PORTACABLES Y TABLEROS		<table border="1"> <tr> <td>01</td> <td>13/08/2025</td> <td>PLANOS RECORD</td> <td>H. VILLADA</td> <td>O. VILLADA</td> <td>H. VILLADA</td> </tr> <tr> <td>00</td> <td>05/08/2024</td> <td>PLANOS INICIALES</td> <td>---</td> <td>---</td> <td>---</td> </tr> <tr> <td>REVISIÓN</td> <td>FECHA</td> <td>DESCRIPCIÓN</td> <td>DISEÑO</td> <td>DIBUJO</td> <td>REVISO</td> </tr> </table>		01	13/08/2025	PLANOS RECORD	H. VILLADA	O. VILLADA	H. VILLADA	00	05/08/2024	PLANOS INICIALES	---	---	---	REVISIÓN	FECHA	DESCRIPCIÓN	DISEÑO	DIBUJO	REVISO	ÁREA : _____ FASE : _____ HOJA : 1 CONTINUA : N/A ESCALA : _____ FECHA : ABRIL 2026 FORMATO : A1 UNIDAD : MM NOMBRE DEL PLANO : RUTAS BANDEJAS PORTACABLES Y TABLEROS.dwg REVISIÓN : 0 PROYECCIÓN : 	
01	13/08/2025	PLANOS RECORD	H. VILLADA	O. VILLADA	H. VILLADA																										
00	05/08/2024	PLANOS INICIALES	---	---	---																										
REVISIÓN	FECHA	DESCRIPCIÓN	DISEÑO	DIBUJO	REVISO																										