


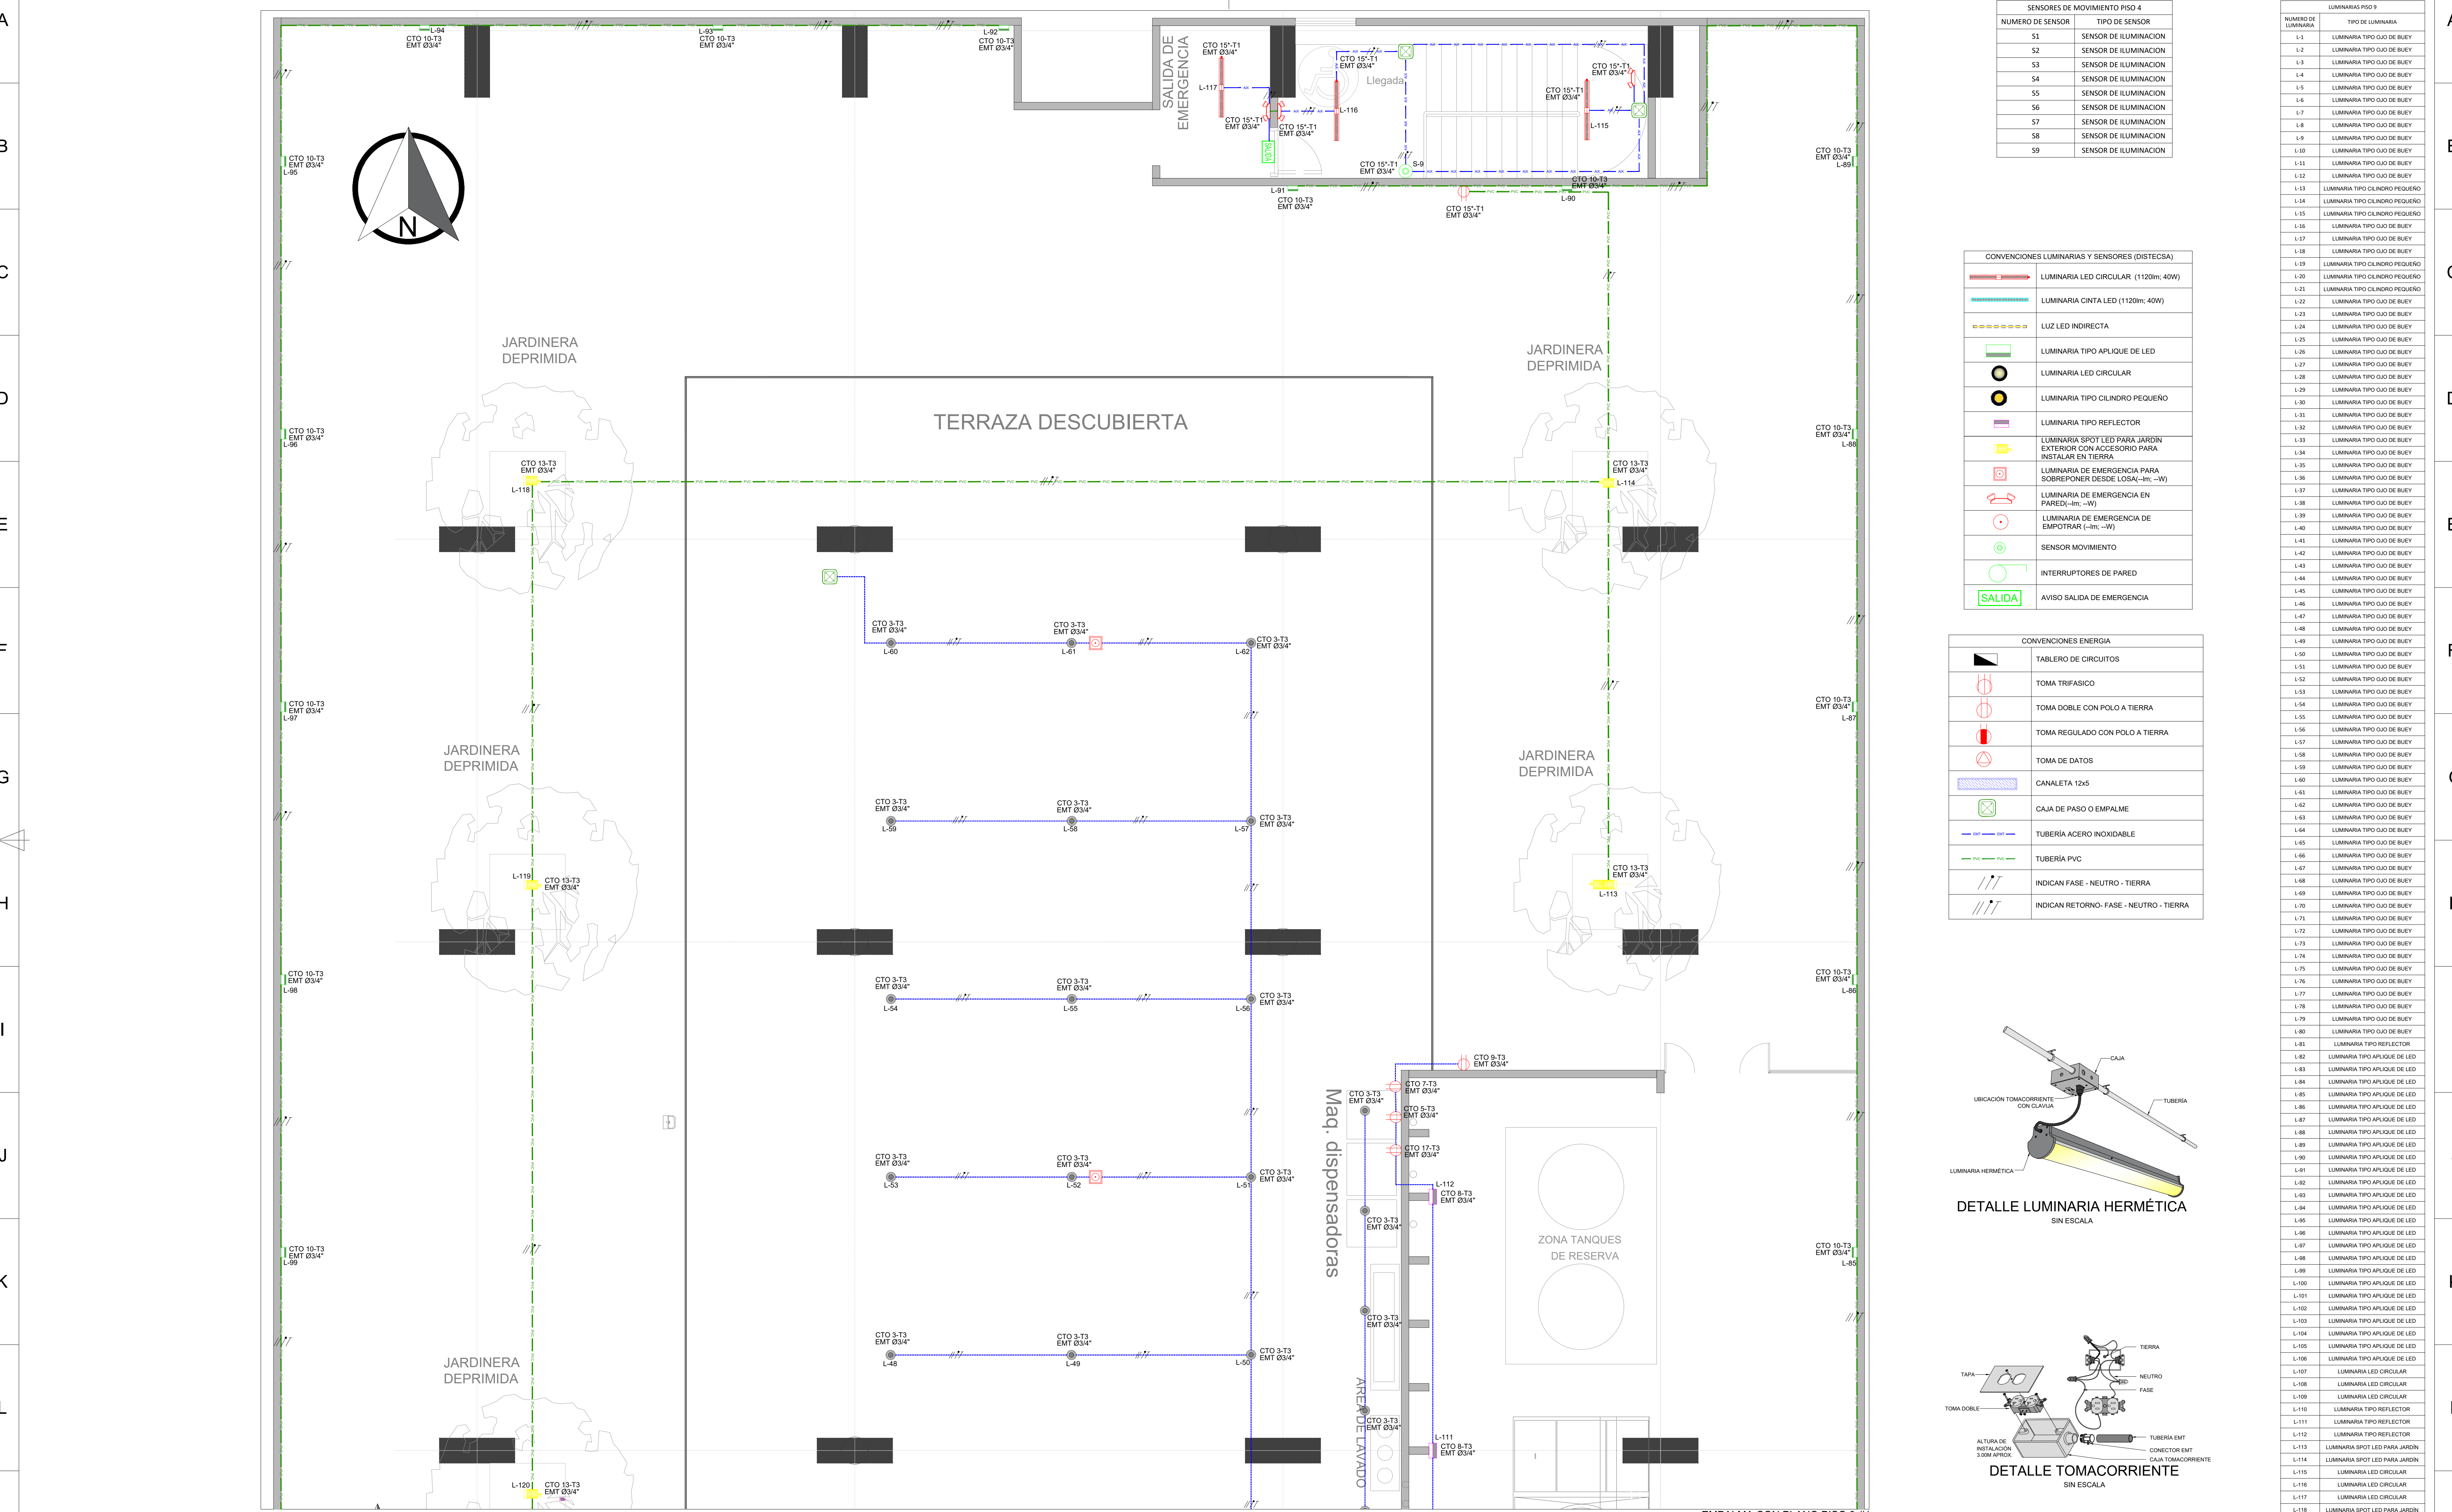


SENSORES DE MOVIMIENTO PISO 4	
NUMERO DE SENSOR	TIPO DE SENSOR
51	SENSOR DE ILUMINACION
52	SENSOR DE ILUMINACION
53	SENSOR DE ILUMINACION
54	SENSOR DE ILUMINACION
55	SENSOR DE ILUMINACION
56	SENSOR DE ILUMINACION
57	SENSOR DE ILUMINACION
58	SENSOR DE ILUMINACION
59	SENSOR DE ILUMINACION


LUMINARIAS PISO 9	
NUMERO DE LUMINARIA	TIPO DE LUMINARIA
L-1	LUMINARIA TIPO OJO DE BUEY
L-2	LUMINARIA TIPO OJO DE BUEY
L-3	LUMINARIA TIPO OJO DE BUEY
L-4	LUMINARIA TIPO OJO DE BUEY
L-5	LUMINARIA TIPO OJO DE BUEY
L-6	LUMINARIA TIPO OJO DE BUEY
L-7	LUMINARIA TIPO OJO DE BUEY
L-8	LUMINARIA TIPO OJO DE BUEY
L-9	LUMINARIA TIPO OJO DE BUEY
L-10	LUMINARIA TIPO OJO DE BUEY
L-11	LUMINARIA TIPO OJO DE BUEY
L-12	LUMINARIA TIPO OJO DE BUEY
L-13	LUMINARIA TIPO CILINDRO PEQUEÑO
L-14	LUMINARIA TIPO CILINDRO PEQUEÑO
L-15	LUMINARIA TIPO CILINDRO PEQUEÑO
L-16	LUMINARIA TIPO OJO DE BUEY
L-17	LUMINARIA TIPO OJO DE BUEY
L-18	LUMINARIA TIPO OJO DE BUEY
L-19	LUMINARIA TIPO CILINDRO PEQUEÑO
L-20	LUMINARIA TIPO CILINDRO PEQUEÑO
L-21	LUMINARIA TIPO CILINDRO PEQUEÑO
L-22	LUMINARIA TIPO OJO DE BUEY
L-23	LUMINARIA TIPO OJO DE BUEY
L-81	LUMINARIA TIPO REFLECTOR
L-82	LUMINARIA TIPO APLIQUE DE LED
L-83	LUMINARIA TIPO APLIQUE DE LED
L-110	LUMINARIA TIPO REFLECTOR
L-111	LUMINARIA TIPO REFLECTOR
L-112	LUMINARIA TIPO REFLECTOR

CONVENCIONES LUMINARIAS Y SENSORES (DISTECSA)	
	LUMINARIA LED CIRCULAR (1120mm, 40W)
	LUMINARIA CINTA LED (1120mm, 40W)
	LUZ LED INDIRECTA
	LUMINARIA TIPO APLIQUE DE LED
	LUMINARIA LED CIRCULAR
	LUMINARIA TIPO CILINDRO PEQUEÑO
	LUMINARIA TIPO REFLECTOR
	LUMINARIA DE EMERGENCIA PARA SOBREPONER DESDE LOSAL- (m, -W)
	LUMINARIA DE EMERGENCIA EN PAREC- (m, -W)
	LUMINARIA DE EMERGENCIA DE EMPOTRAR (m, -W)
	SENSOR MOVIMIENTO
	INTERRUPTORES DE PARED
	AVISO SALIDA DE EMERGENCIA

CONVENCIONES ENERGIA	
	TABLERO DE CIRCUITOS
	TOMA TRIFASICO
	TOMA DOBLE CON POLO A TIERRA
	TOMA REGULADO CON POLO A TIERRA
	TOMA DE DATOS
	CANAleta 12x5
	CAJA DE PASO O EMPALME
	TUBERIA ACERO INOXIDABLE
	TUBERIA PVC
	INDICAN FASE - NEUTRO - TIERRA
	INDICAN RETORNO- FASE - NEUTRO - TIERRA

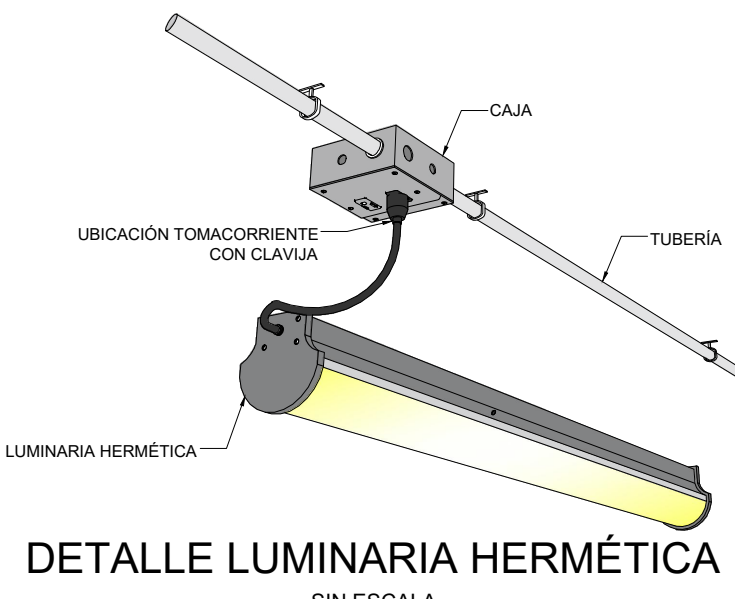

DETALLE LUMINARIA HERMETICA SIN ESCALA

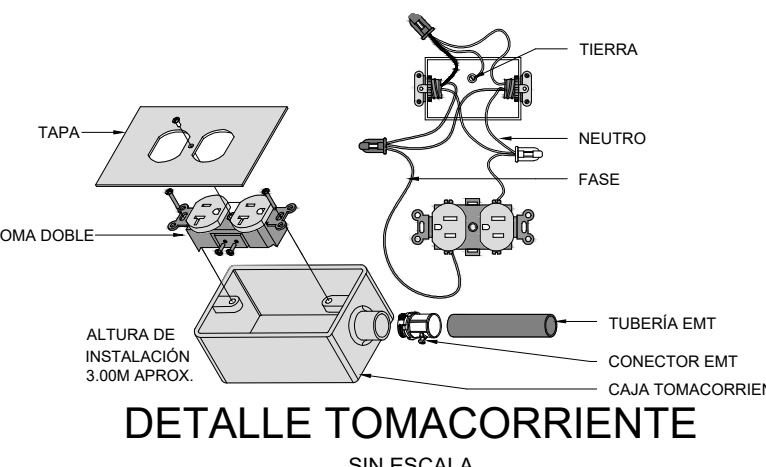

DETALLE TOMACORRIENTE SIN ESCALA

COINSI S.A.S. RESERVA LOS DERECHOS DE PROPIEDAD DE ESTE PLANO, EN NINGUN CASO PUEDE SER UTILIZADO PARA FINES QUE NO HAYA SIDO AUTORIZADO, NI SER OBJETO DE REPRODUCCION O COMUNICACION A TERCEROS SIN EL CONSENTIMIENTO ESCRITO DE NUESTRA COMPANIA COINSI S.A.S.

NOTAS IMPORTANTES:

- VERIFICAR Y CONFRONTAR LAS MEDIDAS EN OBRA DE ESTE PLANO.
- NO HACER MODIFICACIONES A LOS PLANOS SIN LA AUTORIZACION DEL DISENADOR.

CLIENTE

DISEÑO : JUAN C. CACHAYA L.

FIRMA : _____

APROBO : DARIO CALLE E.

FIRMA : _____

CONSTRUYO :

NOMBRE DEL PROYECTO : A.I.A

CODIGO CLIENTE CZ : _____

CONTIENE : DISEÑO ILUMINACIÓN Y TOMAS PISO 9

02	13/08/2025	PLANOS RECORD	H. VILLADA	O. VILLADA	H. VILLADA
01	12/08/2024	REVISIÓN	J. CACHAYA	---	---
00	29/02/2024	PLANOS INICIALES	J. CACHAYA	---	---
REVISIÓN	FECHA	DESCRIPCIÓN	DISEÑO	DIBUJO	REVISO

AREA : _____

FASE : _____

HOJA : 2

CONTINUA : N/A

ESCALA : 1:50

FECHA : ABRIL 2026

FORMATO : A1

UNIDAD : MM

NOMBRE DEL PLANO : 5E-PISO 9-ILUMINACIÓN-TOMAS-AYURA CENTER III_.dwg

REVISIÓN : 0

PROYECCIÓN :