

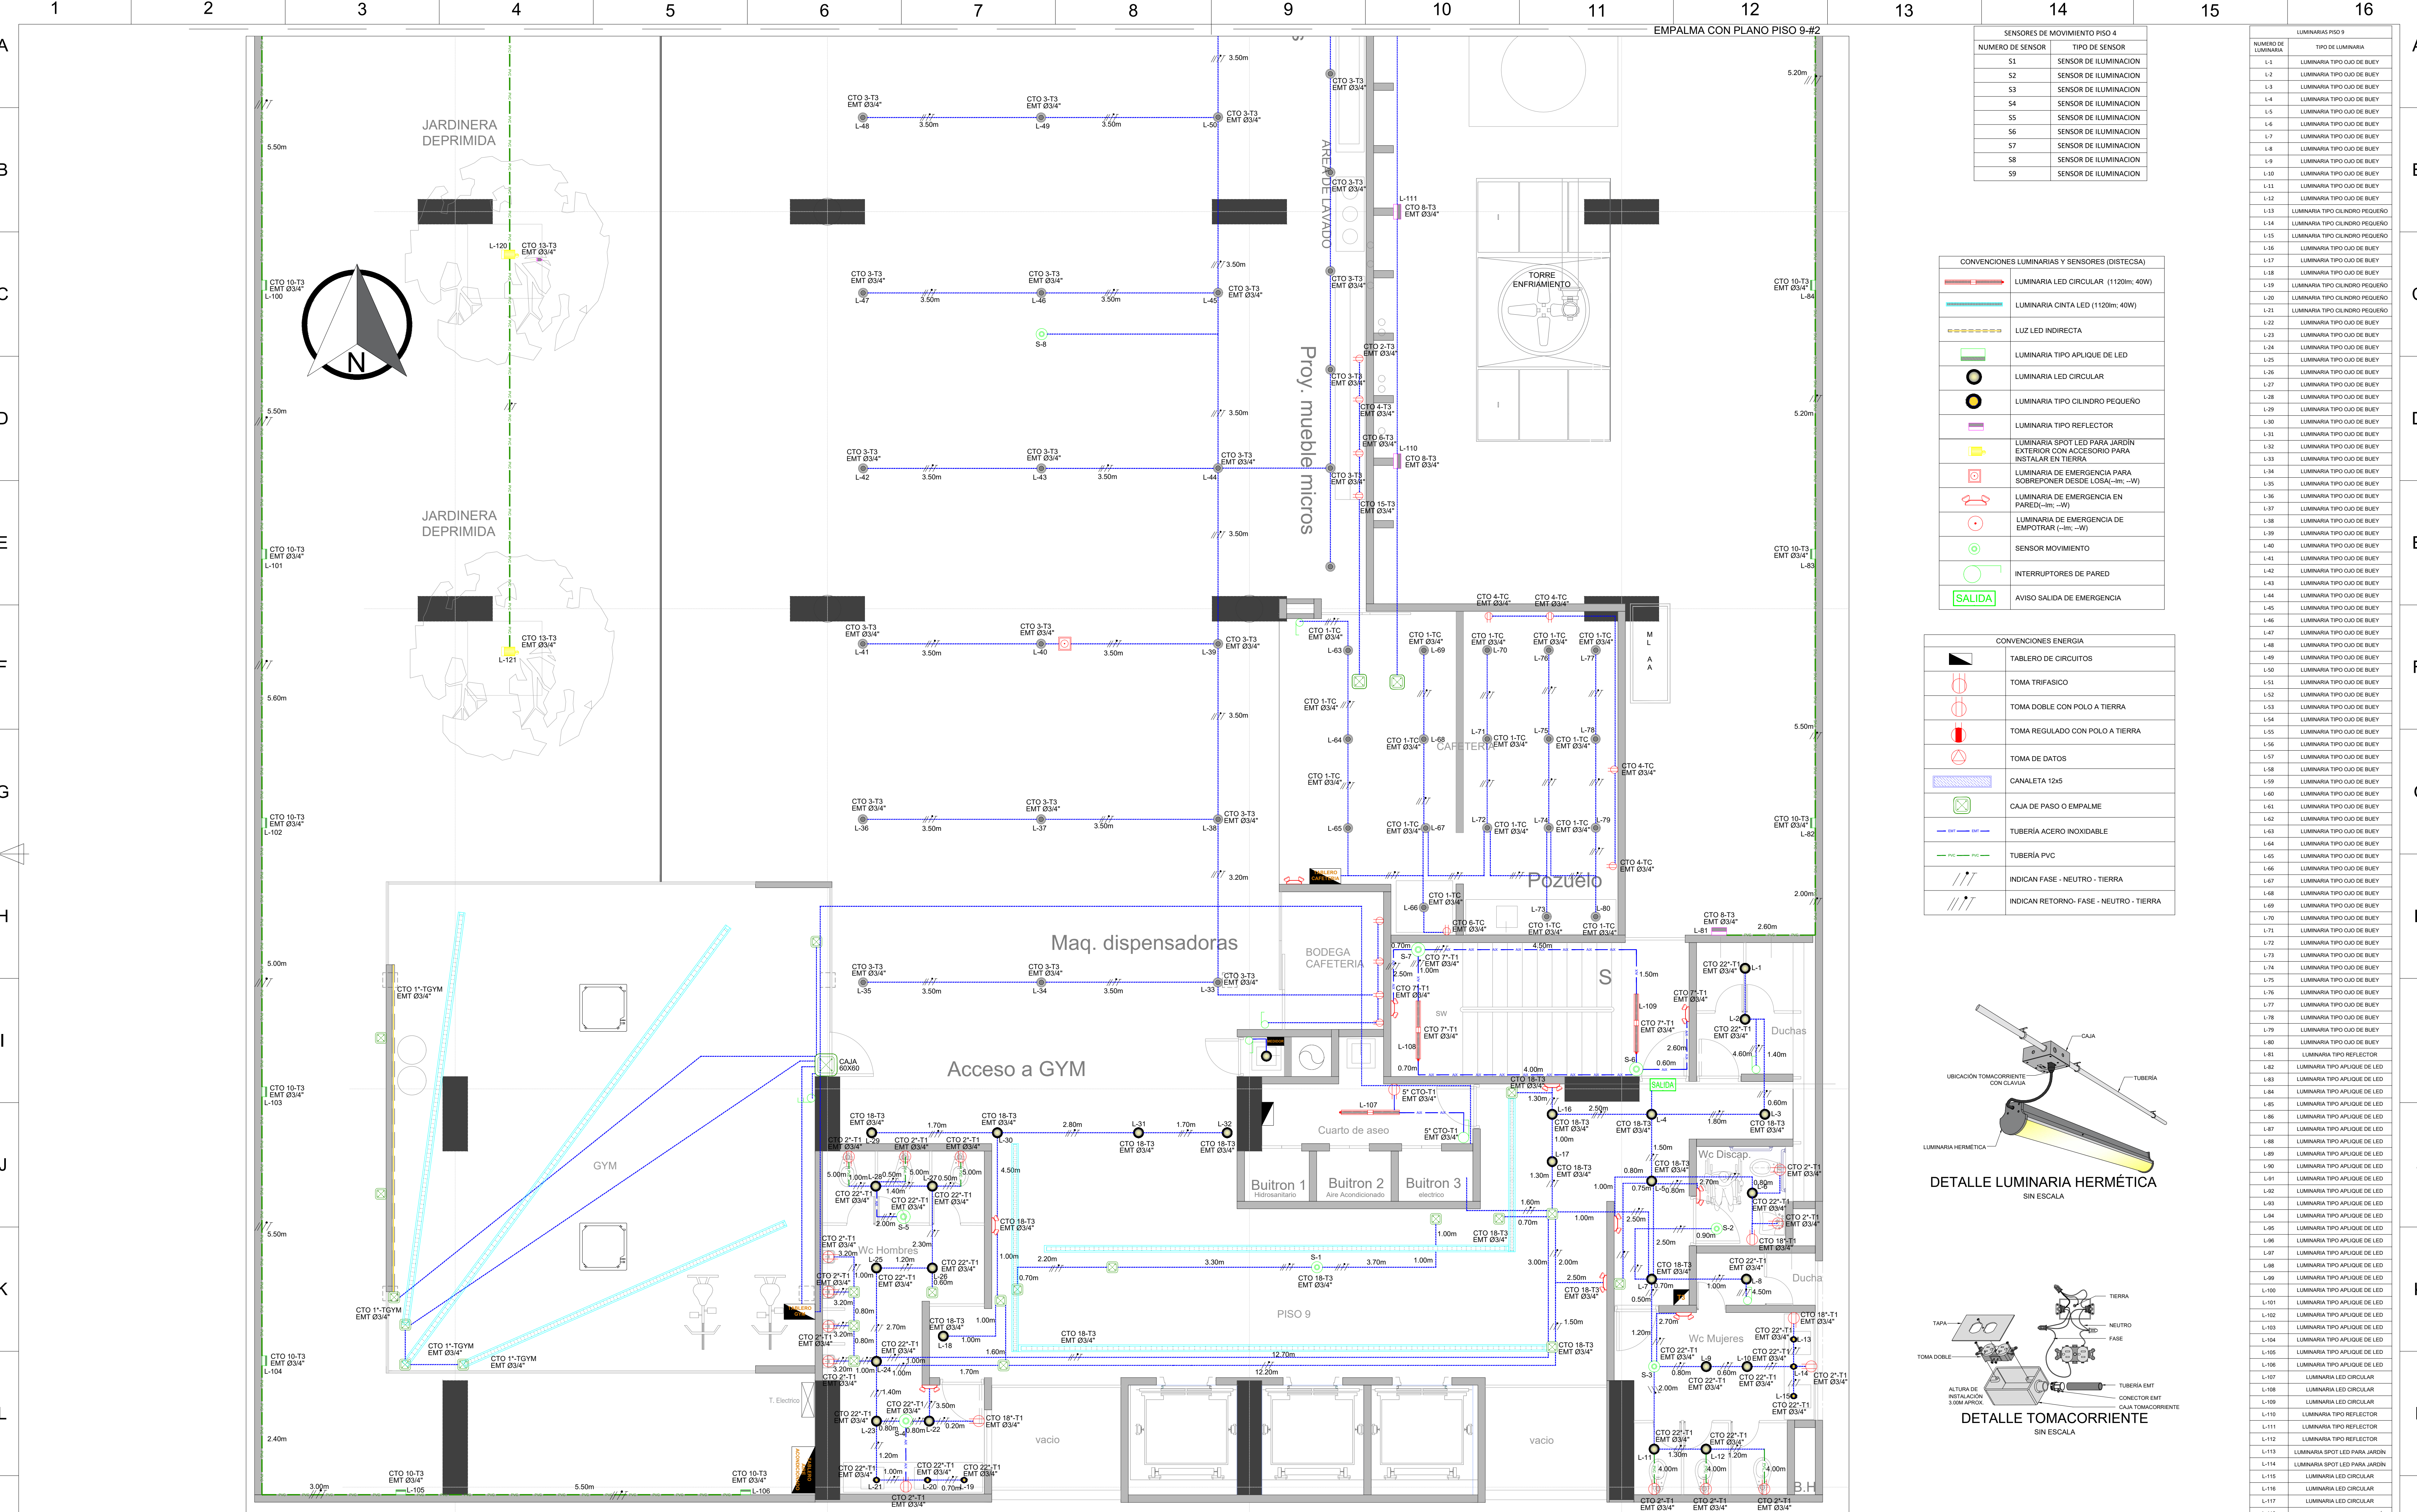


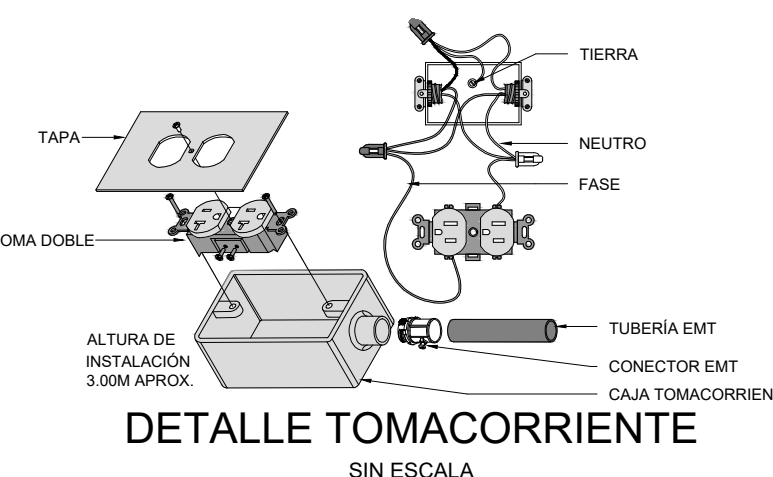

SENSORES DE MOVIMIENTO PISO 4	
NUMERO DE SENSOR	TIPO DE SENSOR
S1	SENSOR DE ILUMINACION
S2	SENSOR DE ILUMINACION
S3	SENSOR DE ILUMINACION
S4	SENSOR DE ILUMINACION
S5	SENSOR DE ILUMINACION
S6	SENSOR DE ILUMINACION
S7	SENSOR DE ILUMINACION
S8	SENSOR DE ILUMINACION
S9	SENSOR DE ILUMINACION

CONVENCIONES LUMINARIAS Y SENSORES (DISTECSA)	
	LUMINARIA LED CIRCULAR (1200mm: 40W)
	LUMINARIA CINTA LED (1120mm: 40W)
	LUZ LED INDIRECTA
	LUMINARIA TIPO APLIQUE DE LED
	LUMINARIA LED CIRCULAR
	LUMINARIA TIPO CILINDRO PEQUEÑO
	LUMINARIA TIPO REFLECTOR
	LUMINARIA SPOT LED PARA JARDIN EXTERIOR CON ACCESORIO PARA INSTALAR EN TIERRA
	LUMINARIA DE EMERGENCIA PARA SOBREPONER DESDE LOSA (-lm. -W)
	LUMINARIA DE EMERGENCIA EN PARED(-lm. -W)
	LUMINARIA DE EMERGENCIA DE EMPOTRAR (-lm. -W)
	SENSOR MOVIMIENTO
	INTERRUPTORES DE PARED
	AVISO SALIDA DE EMERGENCIA

CONVENCIONES ENERGIA	
	TABLERO DE CIRCUITOS
	TOMA TRIFASICO
	TOMA DOBLE CON POLO A TIERRA
	TOMA REGULADO CON POLO A TIERRA
	TOMA DE DATOS
	CANAleta 12x5
	CAJA DE PASO O EMPALME
	TUBERIA ACERO INOXIDABLE
	TUBERIA PVC
	INDICAN FASE - NEUTRO - TIERRA
	INDICAN RETORNO- FASE - NEUTRO - TIERRA

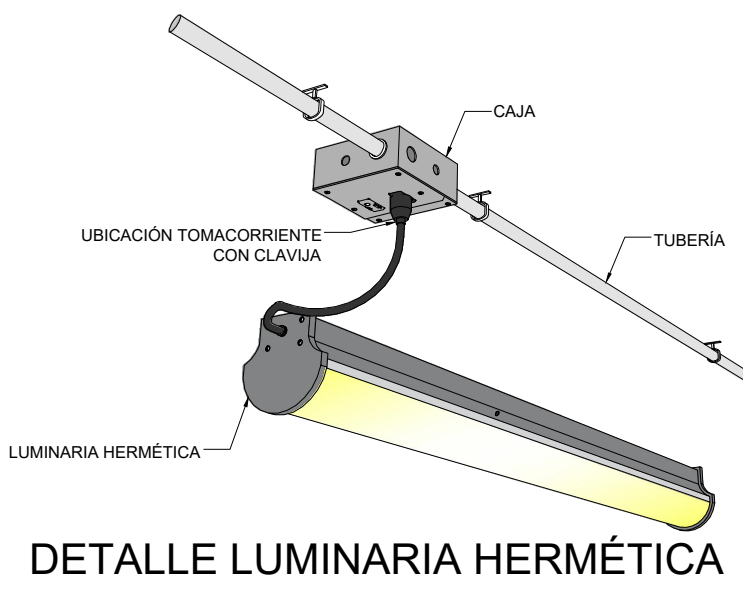

LUMINARIAS PISO 9	
NUMERO DE LUMINARIA	TIPO DE LUMINARIA
L-1	LUMINARIA TIPO QJO DE BUEY
L-2	LUMINARIA TIPO QJO DE BUEY
L-3	LUMINARIA TIPO QJO DE BUEY
L-4	LUMINARIA TIPO QJO DE BUEY
L-5	LUMINARIA TIPO QJO DE BUEY
L-6	LUMINARIA TIPO QJO DE BUEY
L-7	LUMINARIA TIPO QJO DE BUEY
L-8	LUMINARIA TIPO QJO DE BUEY
L-9	LUMINARIA TIPO QJO DE BUEY
L-10	LUMINARIA TIPO QJO DE BUEY
L-11	LUMINARIA TIPO QJO DE BUEY
L-12	LUMINARIA TIPO QJO DE BUEY
L-13	LUMINARIA TIPO CILINDRO PEQUEÑO
L-14	LUMINARIA TIPO CILINDRO PEQUEÑO
L-15	LUMINARIA TIPO CILINDRO PEQUEÑO
L-16	LUMINARIA TIPO QJO DE BUEY
L-17	LUMINARIA TIPO QJO DE BUEY
L-18	LUMINARIA TIPO CILINDRO PEQUEÑO
L-19	LUMINARIA TIPO CILINDRO PEQUEÑO
L-20	LUMINARIA TIPO CILINDRO PEQUEÑO
L-21	LUMINARIA TIPO CILINDRO PEQUEÑO
L-22	LUMINARIA TIPO QJO DE BUEY
L-23	LUMINARIA TIPO QJO DE BUEY
L-81	LUMINARIA TIPO REFLECTOR
L-82	LUMINARIA TIPO APLIQUE DE LED
L-83	LUMINARIA TIPO APLIQUE DE LED
L-108	LUMINARIA LED CIRCULAR
L-109	LUMINARIA LED CIRCULAR
L-110	LUMINARIA TIPO REFLECTOR
L-111	LUMINARIA TIPO REFLECTOR
L-112	LUMINARIA TIPO REFLECTOR
L-113	LUMINARIA SPOT LED PARA JARDIN
L-114	LUMINARIA SPOT LED PARA JARDIN
L-115	LUMINARIA LED CIRCULAR
L-116	LUMINARIA LED CIRCULAR
L-117	LUMINARIA LED CIRCULAR
L-118	LUMINARIA SPOT LED PARA JARDIN
L-119	LUMINARIA SPOT LED PARA JARDIN
L-120	LUMINARIA SPOT LED PARA JARDIN
L-121	LUMINARIA SPOT LED PARA JARDIN

COINSI S.A.S. RESERVA LOS DERECHOS DE PROPIEDAD DE ESTE PLANO, EN NINGUN CASO PUEDE SER UTILIZADO PARA FINES QUE NO HAYA SIDO AUTORIZADO, NI SER OBJETO DE REPRODUCCION O COMUNICACION A TERCEROS SIN EL CONSENTIMIENTO ESCRITO DE NUESTRA COMPANIA COINSI S.A.S.

NOTAS IMPORTANTES:

VERIFICAR Y CONFRONTAR LAS MEDIDAS EN OBRA DE ESTE PLANO.

NO HACER MODIFICACIONES A LOS PLANOS SIN LA AUTORIZACION DEL DISENADOR.

CLIENTE

AyuraCenter

DISEÑO : JUAN C. CACHAYA L.

FIRMA : _____

APROBO : DARIO CALLE E.

FIRMA : _____

CONSTRUYO :

coinsi

NOMBRE DEL PROYECTO : A.I.A

CODIGO CLIENTE CZ : _____

CONTIENE : DISEÑO ILUMINACION Y TOMAS PISO 9

REVISION

FECHA

DESCRIPCION

DISENO

DIBUJO

REVISO

02	13/08/2025	PLANOS RECORD	H. VILLADA	O. VILLADA	H. VILLADA
01	12/08/2024	REVISION	J. CACHAYA	---	---
00	29/02/2024	PLANOS INICIALES	J. CACHAYA	---	---

AREA :

FASE :

HOJA : 1

CONTINUA : N/A

ESCALA : 1:50

FECHA : ABRIL 2026

FORMATO : A1

UNIDAD : MM

NOMBRE DEL PLANO : 5E-PISO 9-ILUMINACIONY TOMAS-AYURA CENTER III_.dwg

REVISION : 0

PROYECCION :