


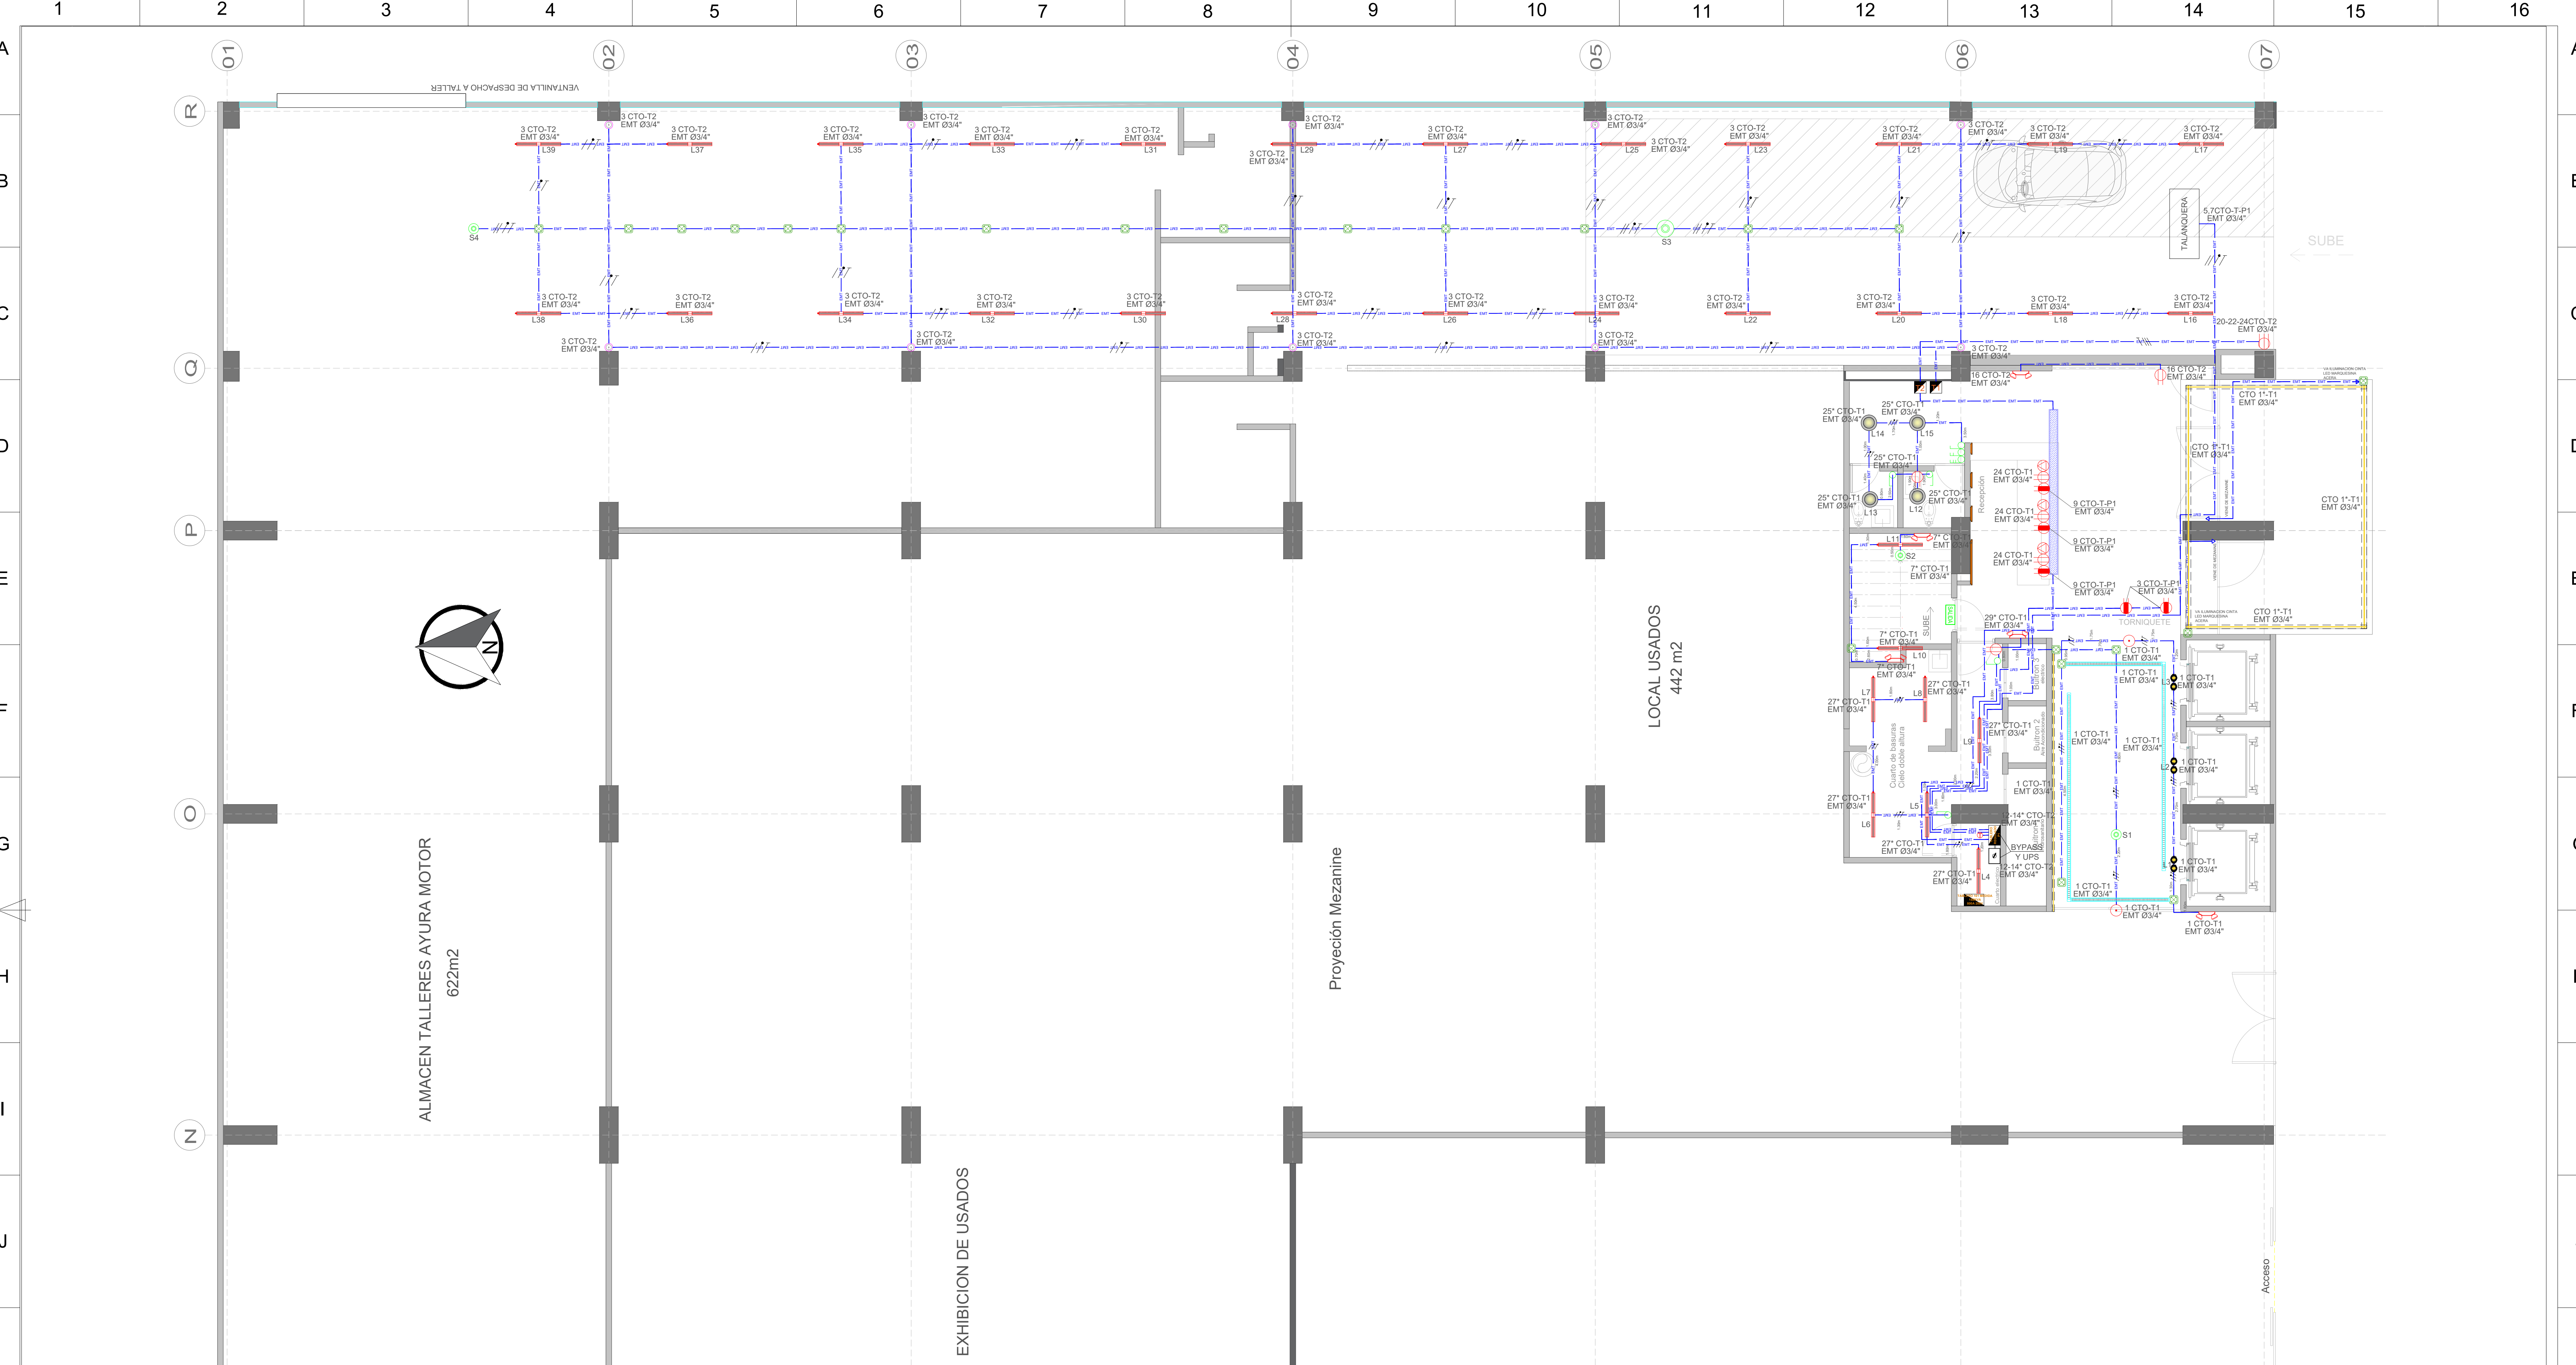

LUMINARIA PISO 1	
NUMERO DE LUMINARIA	TIPO DE LUMINARIA
L-1	LUMINARIA TIPO CILINDRO PEQUEÑO
L-2	LUMINARIA TIPO CILINDRO PEQUEÑO
L-3	LUMINARIA TIPO CILINDRO PEQUEÑO
L-4	LUMINARIA LED HERMETICA
L-5	LUMINARIA LED HERMETICA
L-6	LUMINARIA LED HERMETICA
L-7	LUMINARIA LED HERMETICA
L-8	LUMINARIA LED HERMETICA
L-9	LUMINARIA LED HERMETICA
L-10	LUMINARIA LED HERMETICA
L-11	LUMINARIA LED HERMETICA
L-12	LUMINARIA TIPO OJO DE BUEY
L-13	LUMINARIA TIPO OJO DE BUEY
L-14	LUMINARIA TIPO OJO DE BUEY
L-15	LUMINARIA TIPO OJO DE BUEY
L-16	LUMINARIA LED HERMETICA
L-17	LUMINARIA LED HERMETICA
L-18	LUMINARIA LED HERMETICA
L-19	LUMINARIA LED HERMETICA
L-20	LUMINARIA LED HERMETICA

LUMINARIA PISO 1	
NUMERO DE LUMINARIA	TIPO DE LUMINARIA
L-21	LUMINARIA LED HERMETICA
L-22	LUMINARIA LED HERMETICA
L-23	LUMINARIA LED HERMETICA
L-24	LUMINARIA LED HERMETICA
L-25	LUMINARIA LED HERMETICA
L-26	LUMINARIA LED HERMETICA
L-27	LUMINARIA LED HERMETICA
L-28	LUMINARIA LED HERMETICA
L-29	LUMINARIA LED HERMETICA
L-30	LUMINARIA LED HERMETICA
L-31	LUMINARIA LED HERMETICA
L-32	LUMINARIA LED HERMETICA
L-33	LUMINARIA LED HERMETICA
L-34	LUMINARIA LED HERMETICA
L-35	LUMINARIA LED HERMETICA
L-36	LUMINARIA LED HERMETICA
L-37	LUMINARIA LED HERMETICA
L-38	LUMINARIA LED HERMETICA
L-39	LUMINARIA LED HERMETICA
L-40	LUMINARIA LED HERMETICA

SENSORES DE MOVIMIENTO PISO 2	
NUMERO DE SENSOR	TIPO DE SENSOR
S1	SENSOR DE ILUMINACION
S2	SENSOR DE ILUMINACION
S3	SENSOR DE ILUMINACION
S4	SENSOR DE ILUMINACION

NOTA:
TODAS LAS MEDIDAS DE LOS TRAMOS DE
TUBERIAS ESTAN EN LA CAPA "TEXTOS MEDIDAS"

DISEÑO ILUMINACION Y TOMAS PISO 1

ESCALA 1:75

DETALLE TOMACORRIENTE
SIN ESCALA

DETALLE LUMINARIA HERMÉTICA
SIN ESCALA

CONVENIONES ENERGIA			
	TABLERO DE CIRCUITOS		
	TOMA TRIFASICO		
	TOMA DOBLE CON POLO A TIERRA		
	TOMA REGULADO CON POLO A TIERRA		
	TOMA DE DATOS		
	CANALETA 12x5		
	CAJA DE PASO O EMPALME		
	TUBERÍA ACERO INOXIDABLE		
	TUBERÍA PVC		
	INDICAN FASE - NEUTRO - TIERRA		
	INDICAN RETORNO- FASE - NEUTRO - TIERRA		

CONVENIONES LUMINARIAS Y SENSORES			
	LUMINARIA LED HERMETICA (1120m; 40W)		
	LUMINARIA CINTA LED (1120m; 40W)		
	LUZ INDIRECTA LED (1120m; 40W)		
	LUMINARIA TIPO OJO DE BUEY		
	BALA DE PISO LED TIPO FLOORLIGHT		
	LUMINARIA DE EMERGENCIA PARA SOBREPONER DESDE LOSA - 40m - 40W		
	LUMINARIA DE EMERGENCIA DE EMPOTRAR (-40m - 40W)		
	LETRERO SALIDA (-40m - 40W)		
	SENSOR MOVIMIENTO		
	INTERRUPTORES DE PARED		

COINSI S.A.S. RESERVA LOS DERECHOS DE PROPIEDAD DE ESTE PLANO, EN NINGÚN CASO PUEDE SER UTILIZADO PARA FINES QUE NO HAYA SIDO AUTORIZADO, NI SER OBJETO DE REPRODUCCIÓN O COMUNICACIÓN A TERCEROS SIN EL CONSENTIMIENTO ESCRITO DE NUESTRA COMPAÑÍA COINSI S.A.S.

NOTAS IMPORTANTES:

- VERIFICAR Y CONFRONTAR LAS MEDIDAS EN OBRA DE ESTE PLANO.
- NO HACER MODIFICACIONES A LOS PLANOS SIN LA AUTORIZACIÓN DEL DISEÑADOR.

CLIENTE

DISEÑO : JUAN C. CACHAYA L.

FIRMA : _____

APPROBÓ : DARIO CALLE E.

FIRMA : _____

CONSTRUYÓ :

NOMBRE DEL PROYECTO : A.I.A

CÓDIGO CLIENTE CZ : _____

CONTIENE : DISEÑO ILUMINACIÓN Y TOMAS PISO 1

REVISIÓN	FECHA	DESCRIPCIÓN	DISEÑO	DIBUJO	REVISO
02	13/08/2025	PLANOS RECORD	H. VILLADA	O. VILLADA	H. VILLADA
01	12/08/2024	REVISIÓN	J. CACHAYA	---	---
00	29/02/2024	PLANOS INICIALES	J. CACHAYA	---	---

AREA : _____

ESCALA : 1:75

NOMBRE DEL PLANO : 5E-PISO1-ILUMINACIÓN Y TOMAS-AYURA CENTER III __.dwg

FASE : _____

FECHA : ABRIL 2026

REVISIÓN : 0

HOJA : 1

CONTINUA : N/A

FORMATO : A1

UNIDAD : MM

PROYECCIÓN :