


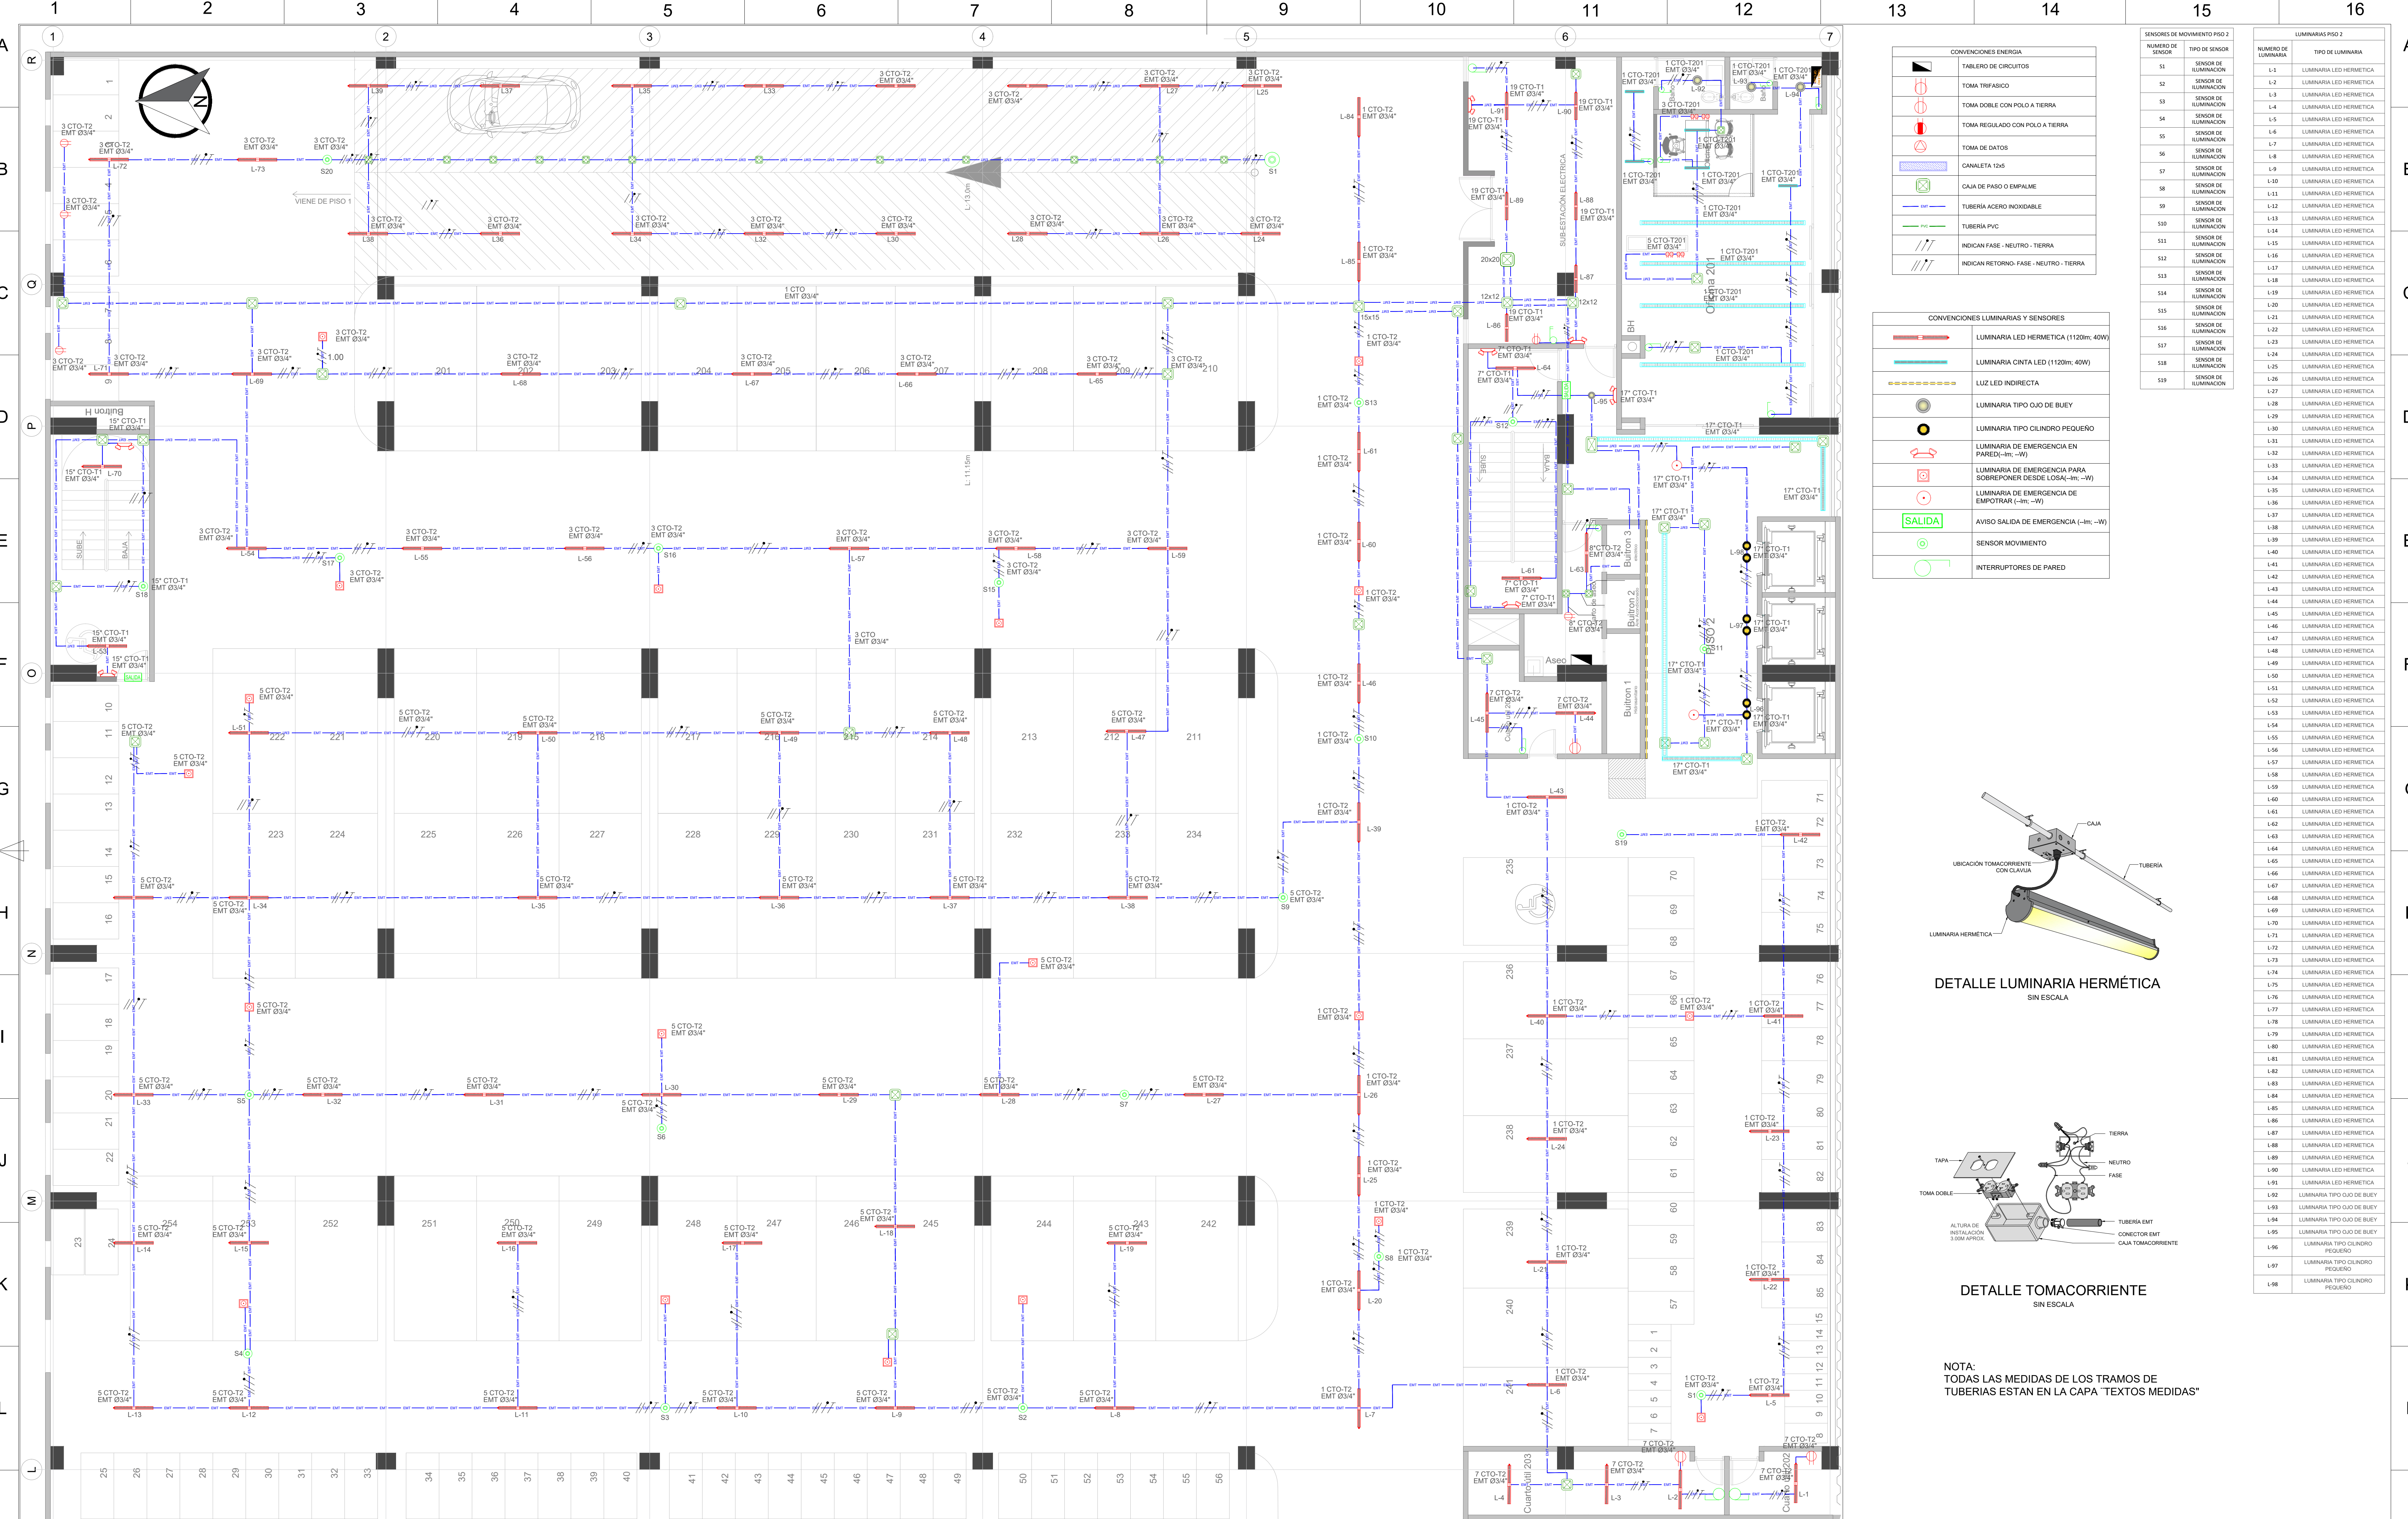


CONVENCIÓN ENERGÍA	
	TABLERO DE CIRCUITOS
	TOMA TRIFÁSICO
	TOMA DOBLE CON POLO A TIERRA
	TOMA REGULADO CON POLO A TIERRA
	TOMA DE DATOS
	CAJA DE PASO O EMPALME
	TUBERÍA ACERO INOXIDABLE
	TUBERÍA PVC
	INDICAN FASE - NEUTRO - TIERRA
	INDICAN RETORNO - FASE - NEUTRO - TIERRA


CONVENCIÓN LUMINARIAS Y SENSORES	
	LUMINARIA LED HERMÉTICA (1120mm, 40W)
	LUMINARIA CINTA LED (1120mm, 40W)
	LUZ LED INDIRECTA
	LUMINARIA TIPO OJO DE BUEY
	LUMINARIA TIPO CILINDRO PEQUEÑO
	LUMINARIA DE EMERGENCIA EN PARED (-In, -W)
	LUMINARIA DE EMERGENCIA PARA SOBREPONER DESDE LOSAL (-In, -W)
	LUMINARIA DE EMERGENCIA DE EMPOTRAR (-In, -W)
	AVISO SALIDA DE EMERGENCIA (-In, -W)
	SENSOR MOVIMIENTO
	INTERRUPTORES DE PARED

SENSORES DE MOVIMIENTO PISO 2	
NÚMERO DE SENSOR	TIPO DE SENSOR
S1	SENSOR DE ILUMINACIÓN
S2	SENSOR DE ILUMINACIÓN
S3	SENSOR DE ILUMINACIÓN
S4	SENSOR DE ILUMINACIÓN
S5	SENSOR DE ILUMINACIÓN
S6	SENSOR DE ILUMINACIÓN
S7	SENSOR DE ILUMINACIÓN
S8	SENSOR DE ILUMINACIÓN
S9	SENSOR DE ILUMINACIÓN
S10	SENSOR DE ILUMINACIÓN
S11	SENSOR DE ILUMINACIÓN
S12	SENSOR DE ILUMINACIÓN
S13	SENSOR DE ILUMINACIÓN
S14	SENSOR DE ILUMINACIÓN
S15	SENSOR DE ILUMINACIÓN
S16	SENSOR DE ILUMINACIÓN
S17	SENSOR DE ILUMINACIÓN
S18	SENSOR DE ILUMINACIÓN
S19	SENSOR DE ILUMINACIÓN

LUMINARIAS PISO 2	
NÚMERO DE LUMINARIA	TIPO DE LUMINARIA
L-1	LUMINARIA LED HERMÉTICA
L-2	LUMINARIA LED HERMÉTICA
L-3	LUMINARIA LED HERMÉTICA
L-91	LUMINARIA LED HERMÉTICA
L-92	LUMINARIA TIPO OJO DE BUEY
L-93	LUMINARIA TIPO OJO DE BUEY
L-94	LUMINARIA TIPO OJO DE BUEY
L-95	LUMINARIA TIPO OJO DE BUEY
L-96	LUMINARIA TIPO CILINDRO PEQUEÑO
L-97	LUMINARIA TIPO CILINDRO PEQUEÑO
L-98	LUMINARIA TIPO CILINDRO PEQUEÑO

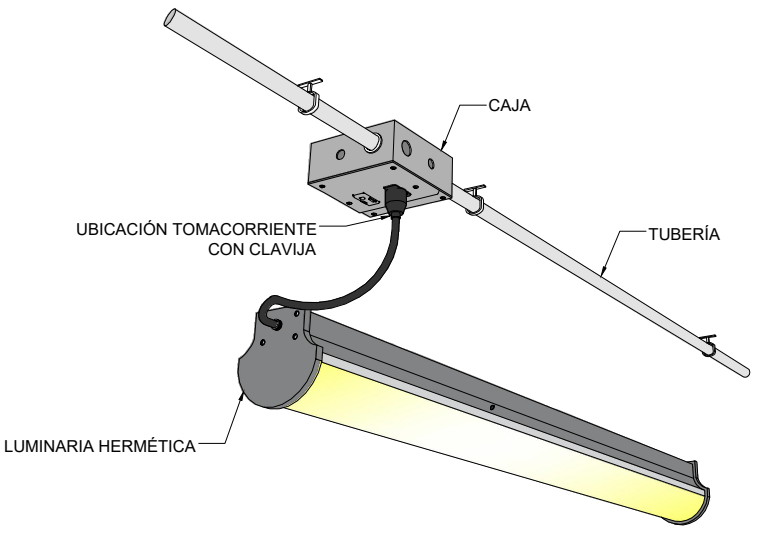

DETALLE LUMINARIA HERMÉTICA SIN ESCALA

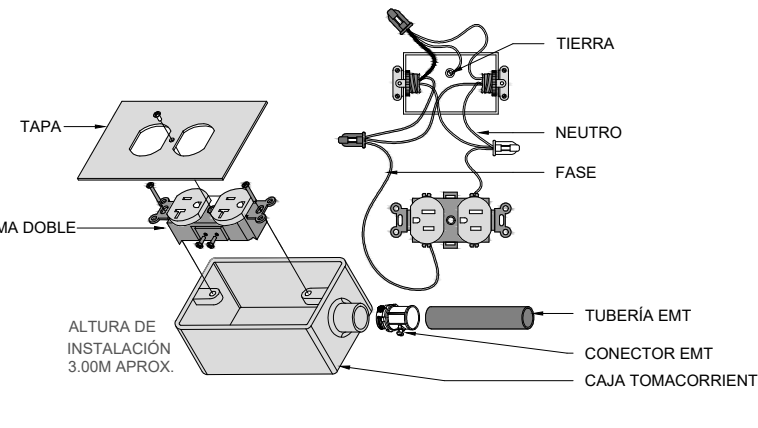

DETALLE TOMACORRIENTE SIN ESCALA

NOTA:
TODAS LAS MEDIDAS DE LOS TRAMOS DE TUBERÍAS ESTÁN EN LA CAPA "TEXTOS MEDIDAS"

COINSI S.A.S. RESERVA LOS DERECHOS DE PROPIEDAD DE ESTE PLANO. EN NINGÚN CASO PUEDE SER UTILIZADO PARA FINES QUE NO HAYA SIDO AUTORIZADO, NI SER OBJETO DE REPRODUCCIÓN O COMUNICACIÓN A TERCEROS SIN EL CONSENTIMIENTO ESCRITO DE NUESTRA COMPAÑÍA COINSI S.A.S.

NOTAS IMPORTANTES:

- VERIFICAR Y CONFRONTAR LAS MEDIDAS EN OBRA DE ESTE PLANO.
- NO HACER MODIFICACIONES A LOS PLANOS SIN LA AUTORIZACIÓN DEL DISEÑADOR.

CLIENTE

DISEÑO : JUAN C. CACHAYA L.

FIRMA : _____

APPROBO : DARIO CALLE E.

FIRMA : _____

CONSTRUYO :

NOMBRE DEL PROYECTO : A.I.A

CÓDIGO CLIENTE CZ : _____

CONTIENE : DISEÑO ILUMINACIÓN Y TOMAS PISO 2

02	13/08/2025	PLANOS RECORD	H. VILLADA	O. VILLADA	H. VILLADA
01	12/08/2024	REVISIÓN	J. CACHAYA	---	---
00	29/02/2024	PLANOS INICIALES	J. CACHAYA	---	---

REVISIÓN FECHA DESCRIPCIÓN DISEÑO DIBUJO REVISO

ÁREA :	FASE :	HOJA : 1	CONTINUA : N/A
ESCALA :	FECHA : ABRIL 2026	FORMATO : A1	UNIDAD : MM
NOMBRE DEL PLANO : SE-PISO2-ILUMINACIÓN Y TOMAS-AYURA CENTER III	REVISIÓN : 0	PROYECCIÓN :	