


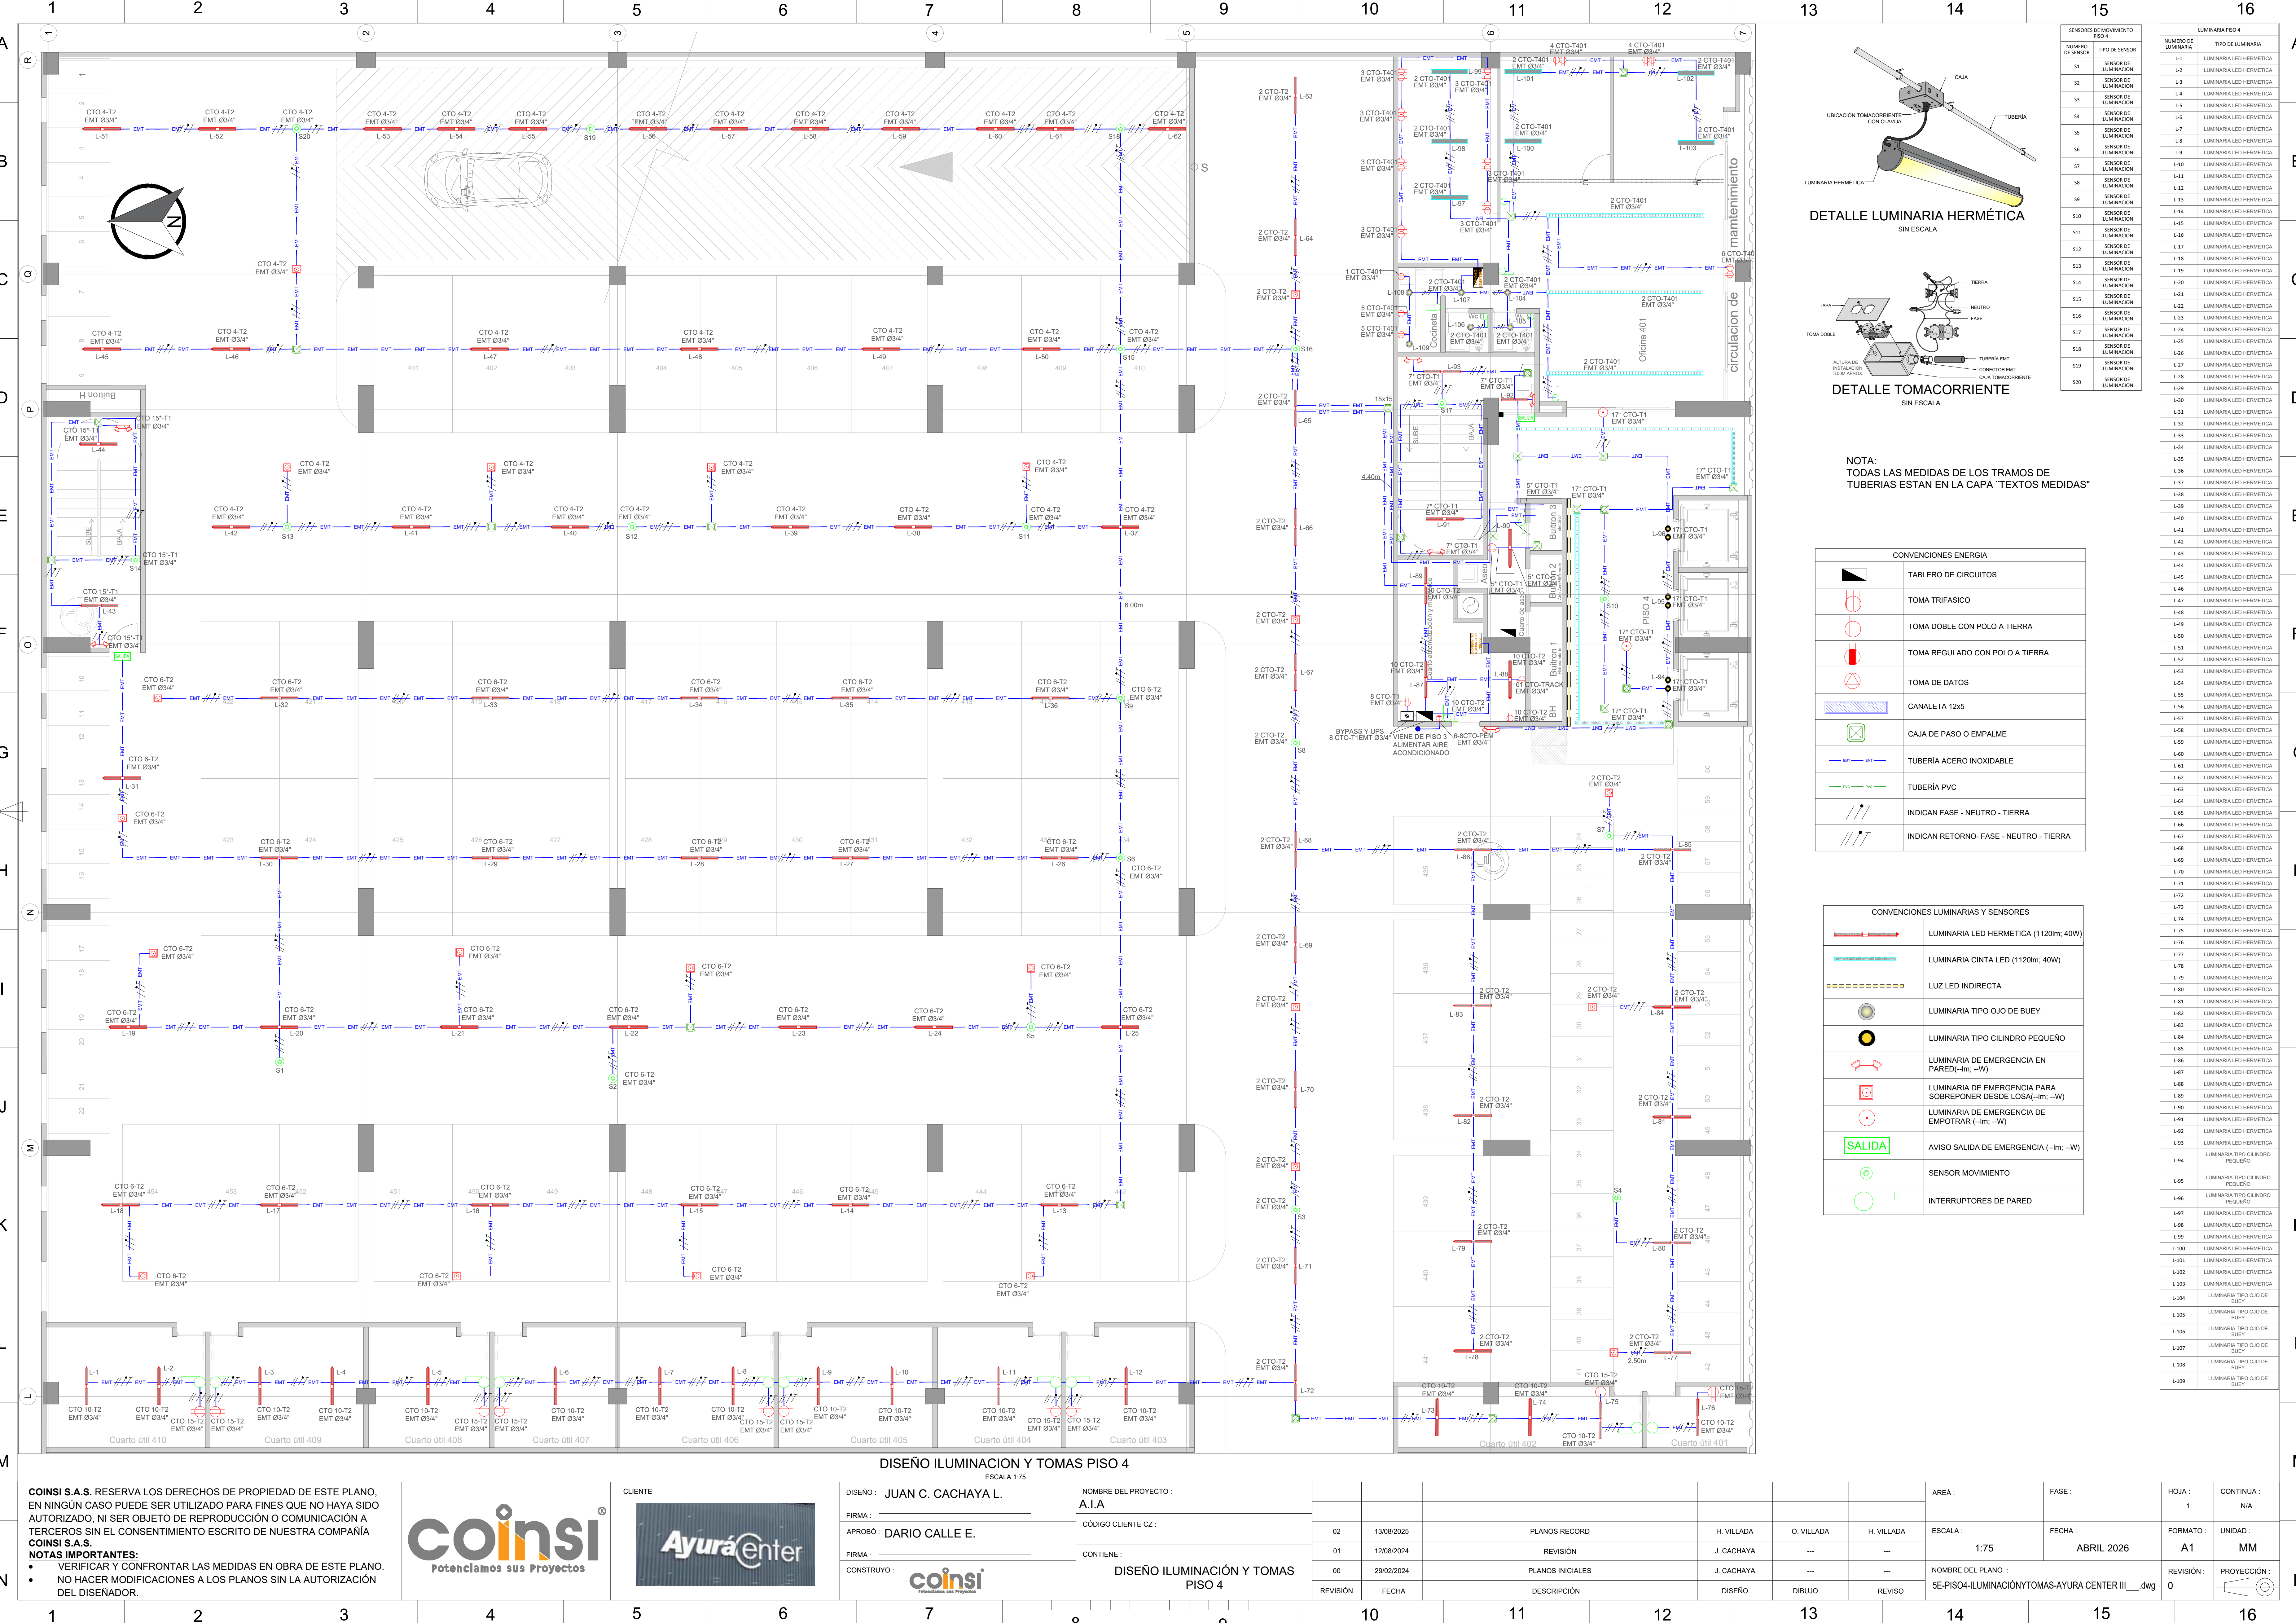

SENSORES DE MOVIMIENTO PISO 4	
NUMERO DE SENSOR	TIPO DE SENSOR
51	SENSOR DE ILUMINACION
52	SENSOR DE ILUMINACION
53	SENSOR DE ILUMINACION
54	SENSOR DE ILUMINACION
55	SENSOR DE ILUMINACION
56	SENSOR DE ILUMINACION
57	SENSOR DE ILUMINACION
58	SENSOR DE ILUMINACION
59	SENSOR DE ILUMINACION
510	SENSOR DE ILUMINACION
511	SENSOR DE ILUMINACION
512	SENSOR DE ILUMINACION
513	SENSOR DE ILUMINACION
514	SENSOR DE ILUMINACION
515	SENSOR DE ILUMINACION
516	SENSOR DE ILUMINACION
517	SENSOR DE ILUMINACION
518	SENSOR DE ILUMINACION
519	SENSOR DE ILUMINACION
520	SENSOR DE ILUMINACION

LUMINARIA PISO 4	
NUMERO DE LUMINARIA	TIPO DE LUMINARIA
L-1	LUMINARIA LED HERMETICA
L-2	LUMINARIA LED HERMETICA
L-3	LUMINARIA LED HERMETICA
L-109	LUMINARIA LED HERMETICA

CONVENCIONES ENERGIA	
	TABLERO DE CIRCUITOS
	TOMA TRIFASICO
	TOMA DOBLE CON POLO A TIERRA
	TOMA REGULADO CON POLO A TIERRA
	TOMA DE DATOS
	CANALETA 12x5
	CAJA DE PASO O EMPALME
	TUBERIA ACERO INOXIDABLE
	TUBERIA PVC
	INDICAN FASE - NEUTRO - TIERRA
	INDICAN RETORNO- FASE - NEUTRO - TIERRA

CONVENCIONES LUMINARIAS Y SENSORES	
	LUMINARIA LED HERMETICA (1120mm; 40W)
	LUMINARIA CINTA LED (1120mm; 40W)
	LUZ LED INDIRECTA
	LUMINARIA TIPO OJO DE BUEY
	LUMINARIA TIPO CILINDRO PEQUEÑO
	LUMINARIA DE EMERGENCIA EN PARED(-lm; -W)
	LUMINARIA DE EMERGENCIA PARA SOBREPONER DESDE LOSA(-lm; -W)
	LUMINARIA DE EMERGENCIA DE EMPOTRAR (-lm; -W)
	AVISO SALIDA DE EMERGENCIA (-lm; -W)
	SENSOR MOVIMIENTO
	INTERRUPTORES DE PARED


COINSI S.A.S. RESERVA LOS DERECHOS DE PROPIEDAD DE ESTE PLANO, EN NINGUN CASO PUEDE SER UTILIZADO PARA FINES QUE NO HAYA SIDO AUTORIZADO, NI SER OBJETO DE REPRODUCCION O COMUNICACION A TERCEROS SIN EL CONSENTIMIENTO ESCRITO DE NUESTRA COMPAÑIA COINSI S.A.S.

NOTAS IMPORTANTES:

- VERIFICAR Y CONFRONTAR LAS MEDIDAS EN OBRA DE ESTE PLANO.
- NO HACER MODIFICACIONES A LOS PLANOS SIN LA AUTORIZACION DEL DISEÑADOR.



DISEÑO : JUAN C. CACHAYA L.

FIRMA : _____

APPROBO : DARIO CALLE E.

FIRMA : _____

CONSTRUYO :

NOMBRE DEL PROYECTO : A.I.A

CÓDIGO CLIENTE C2 : _____

CONTIENE : DISEÑO ILUMINACIÓN Y TOMAS PISO 4

REVISIÓN	FECHA	DESCRIPCIÓN	DISEÑO	DIBUJO	REVISO	ÁREA :	FASE :	HOJA :	CONTINUA :
02	13/08/2025	PLANOS RECORD	H. VILLADA	O. VILLADA	H. VILLADA	ESCALA : 1:75	FECHA : ABRIL 2026	FORMATO : A1	UNIDAD : MM
01	12/08/2024	REVISIÓN	J. CACHAYA	---	---	NOMBRE DEL PLANO : 5E-PISO4-ILUMINACIÓNYTOMAS-AYURA CENTER III __.dwg		REVISIÓN : 0	PROYECCIÓN :
00	29/02/2024	PLANOS INICIALES	J. CACHAYA	---	---				