


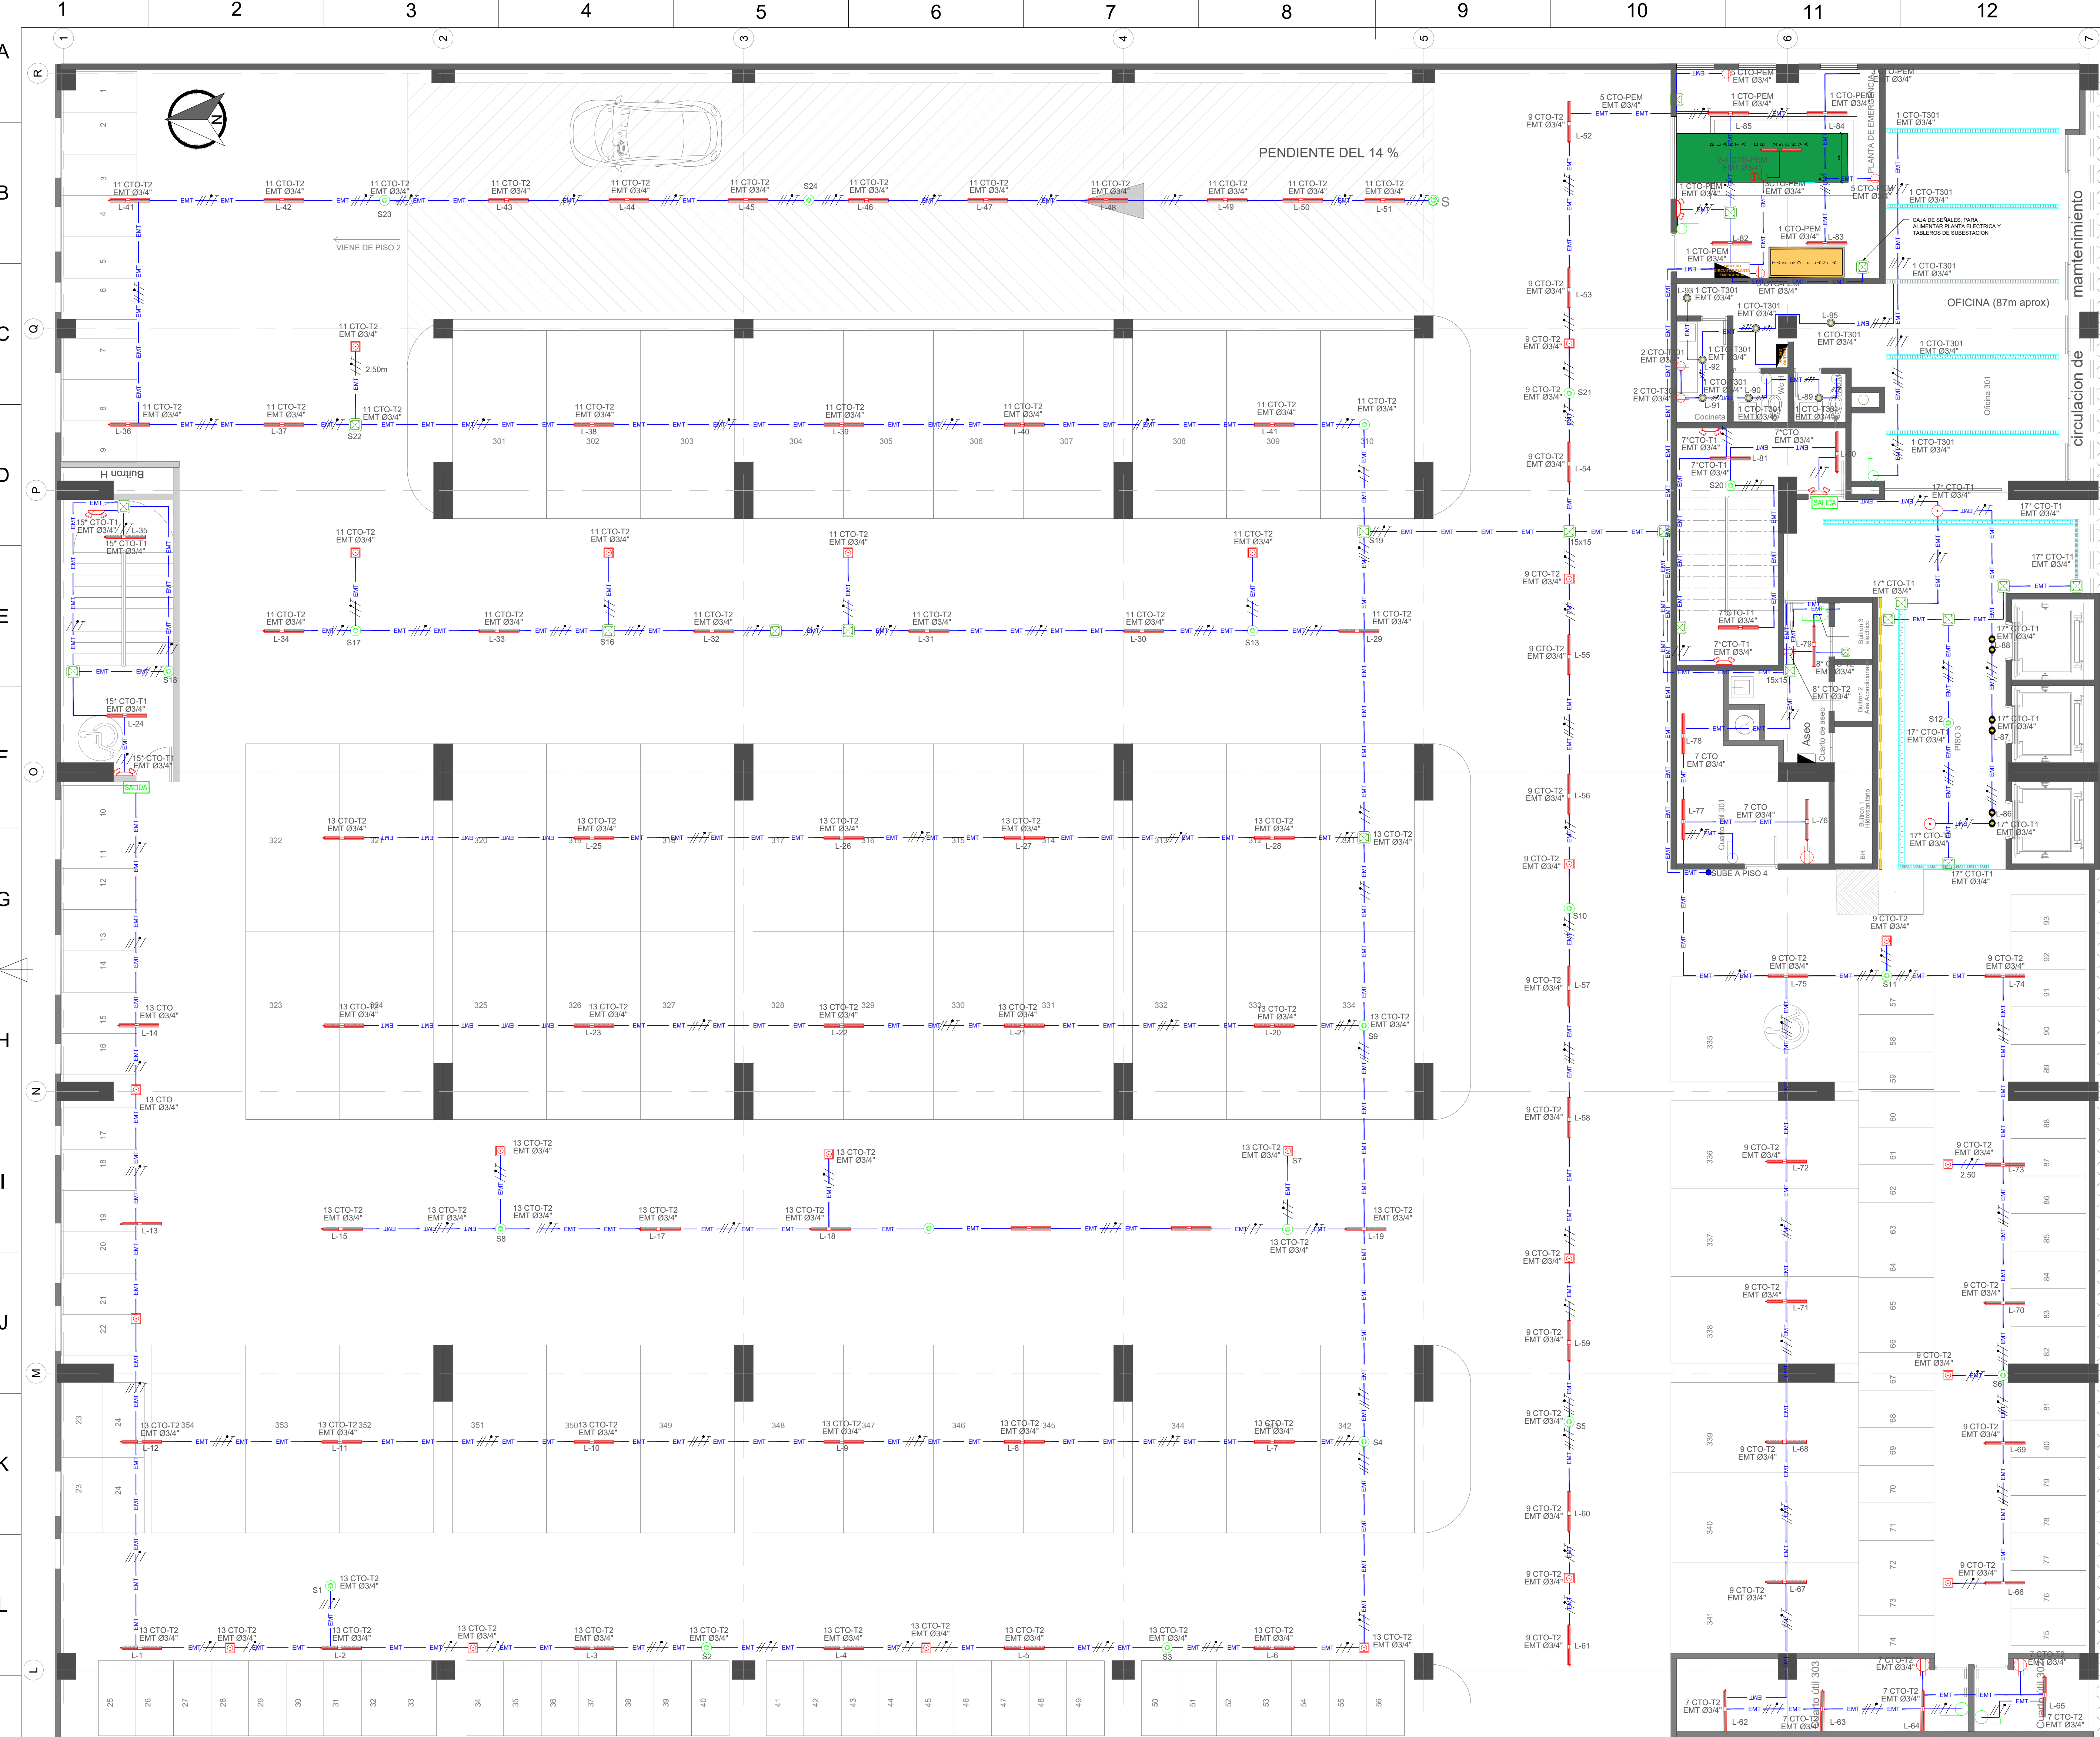

DETALLE LUMINARIA HERMÉTICA
SIN ESCALA

DETALLE TOMACORRIENTE
SIN ESCALA

CONVENCIONES ENERGIA

	TABlero DE CIRCUITOS
	TOMA TRIFASICO
	TOMA DOBLE CON POLO A TIERRA
	TOMA REGULADO CON POLO A TIERRA
	TOMA DE DATOS
	CANAleta 12x5
	CAJA DE PASO O EMPALME
	TUBERIA ACERO INOXIDABLE
	TUBERIA PVC
	INDICAN FASE - NEUTRO - TIERRA
	INDICAN RETORNO- FASE - NEUTRO - TIERRA

CONVENCIONES LUMINARIAS Y SENSORES

	LUMINARIA LED HERMETICA (1120lm; 40W)
	LUMINARIA CINTA LED (1120lm; 40W)
	LUZ LED INDIRECTA
	LUMINARIA TIPO OJO DE BUEY
	LUMINARIA TIPO CILINDRO PEQUEÑO
	LUMINARIA DE EMERGENCIA EN PARED(-lm; -W)
	LUMINARIA DE EMERGENCIA PARA SOBREPONER DESDE LOSA(-lm; -W)
	LUMINARIA DE EMERGENCIA DE EMPOTRAR (-lm; -W)
	SENSOR MOVIMIENTO
	INTERRUPTORES DE PARED
	AVISO SALIDA DE EMERGENCIA (-lm; -W)

SENSORES DE MOVIMIENTO PISO 2

NUMERO DE LUMINARIA	TIPO DE SENSOR
51	SENSOR DE LUMINACION
52	SENSOR DE LUMINACION
53	SENSOR DE LUMINACION
LUMINARIA PISO 3

NUMERO DE LUMINARIA	TIPO DE LUMINARIA
L-1	LUMINARIA LED HERMETICA
L-2	LUMINARIA LED HERMETICA
L-3	LUMINARIA LED HERMETICA
L-95	LUMINARIA LED HERMETICA

COINSI S.A.S. RESERVA LOS DERECHOS DE PROPIEDAD DE ESTE PLANO. EN NINGUN CASO PUEDE SER UTILIZADO PARA FINES QUE NO HAYA SIDO AUTORIZADO, NI SER OBJETO DE REPRODUCCION O COMUNICACION A TERCEROS SIN EL CONSENTIMIENTO ESCRITO DE NUESTRA COMPANIA COINSI S.A.S.

NOTAS IMPORTANTES:

- VERIFICAR Y CONFRONTAR LAS MEDIDAS EN OBRA DE ESTE PLANO.
- NO HACER MODIFICACIONES A LOS PLANOS SIN LA AUTORIZACION DEL DISENADOR.

CLIENTE

AyuráCenter

DISEÑO ILUMINACION Y TOMAS PISO 3

ESCALA 1:75

DISEÑO : JUAN C. CACHAYA L.

FIRMA : _____

APPROBO : DARIO CALLE E.

FIRMA : _____

CONSTRUYO : **coinsi**

NOMBRE DEL PROYECTO :
A.I.A

CODIGO CLIENTE CZ :

CONTIENE :
DISEÑO ILUMINACIÓN Y TOMAS PISO 3

REVISIÓN	FECHA	DESCRIPCIÓN	DISEÑO	DIBUJO	REVISO
02	13/08/2025	PLANOS RECORD	H. VILLADA	O. VILLADA	H. VILLADA
01	12/08/2024	REVISIÓN	J. CACHAYA	---	---
00	29/02/2024	PLANOS INICIALES	J. CACHAYA	---	---

ÁREA : _____

FASE : _____

ESCALA : 1:75

FECHA : ABRIL 2026

NOMBRE DEL PLANO : 6E-PISO3-ILUMINACIÓN Y TOMAS-AYURA CENTER III _dwg

HOJA : 1

CONTINUA : N/A

FORMATO : A1

UNIDAD : MM

REVISIÓN : 0

PROYECCIÓN :