



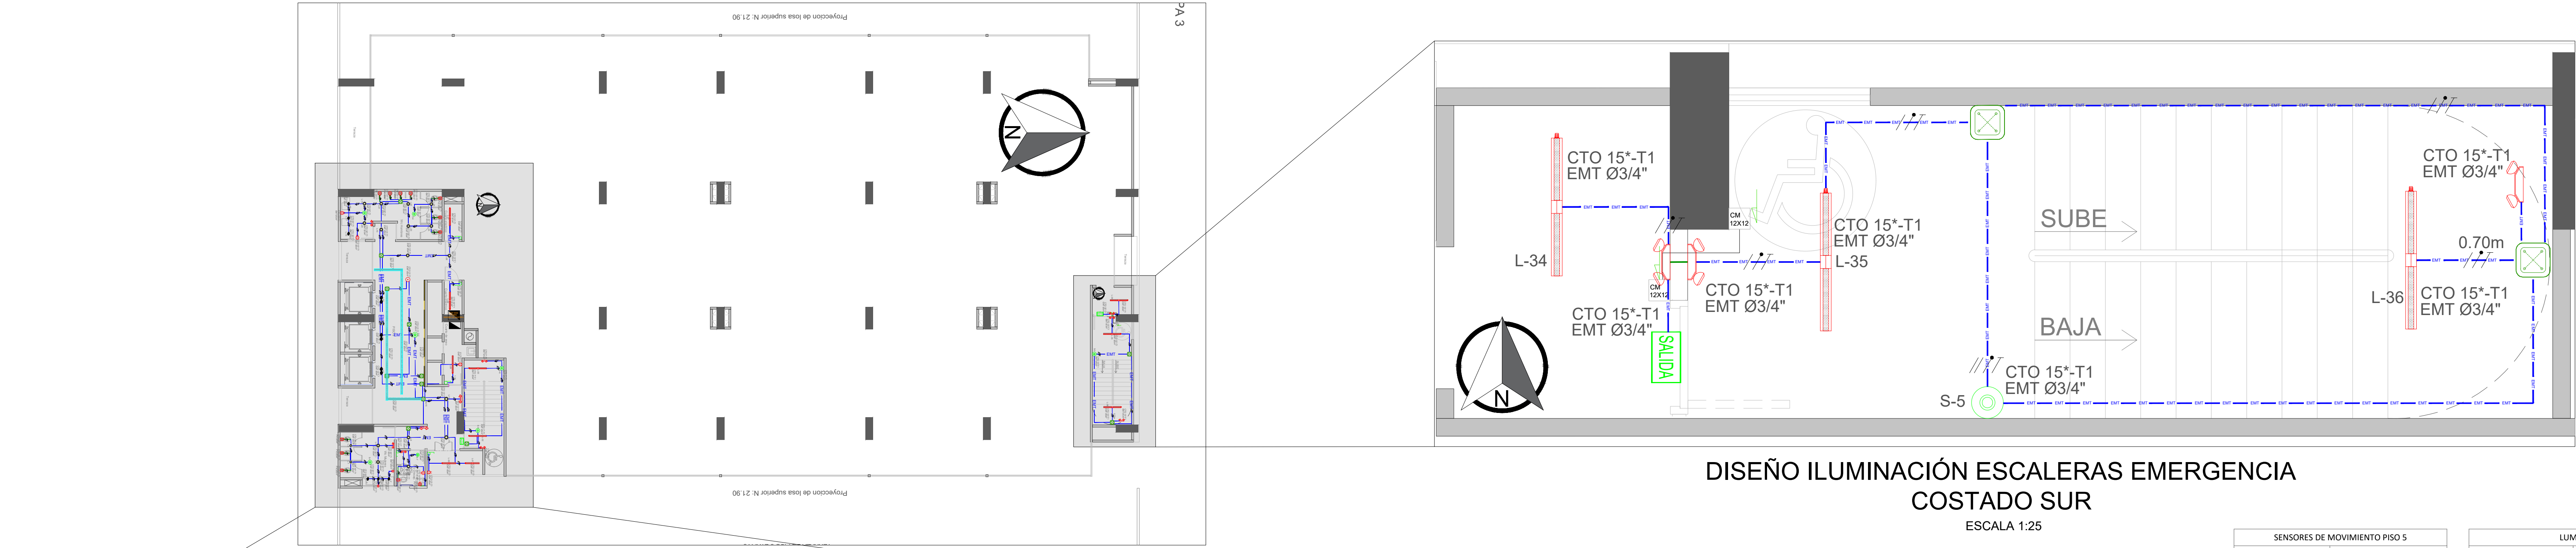

VISTA EN PLANTA
UBICACION PISOS 5
ESCALA 1:200

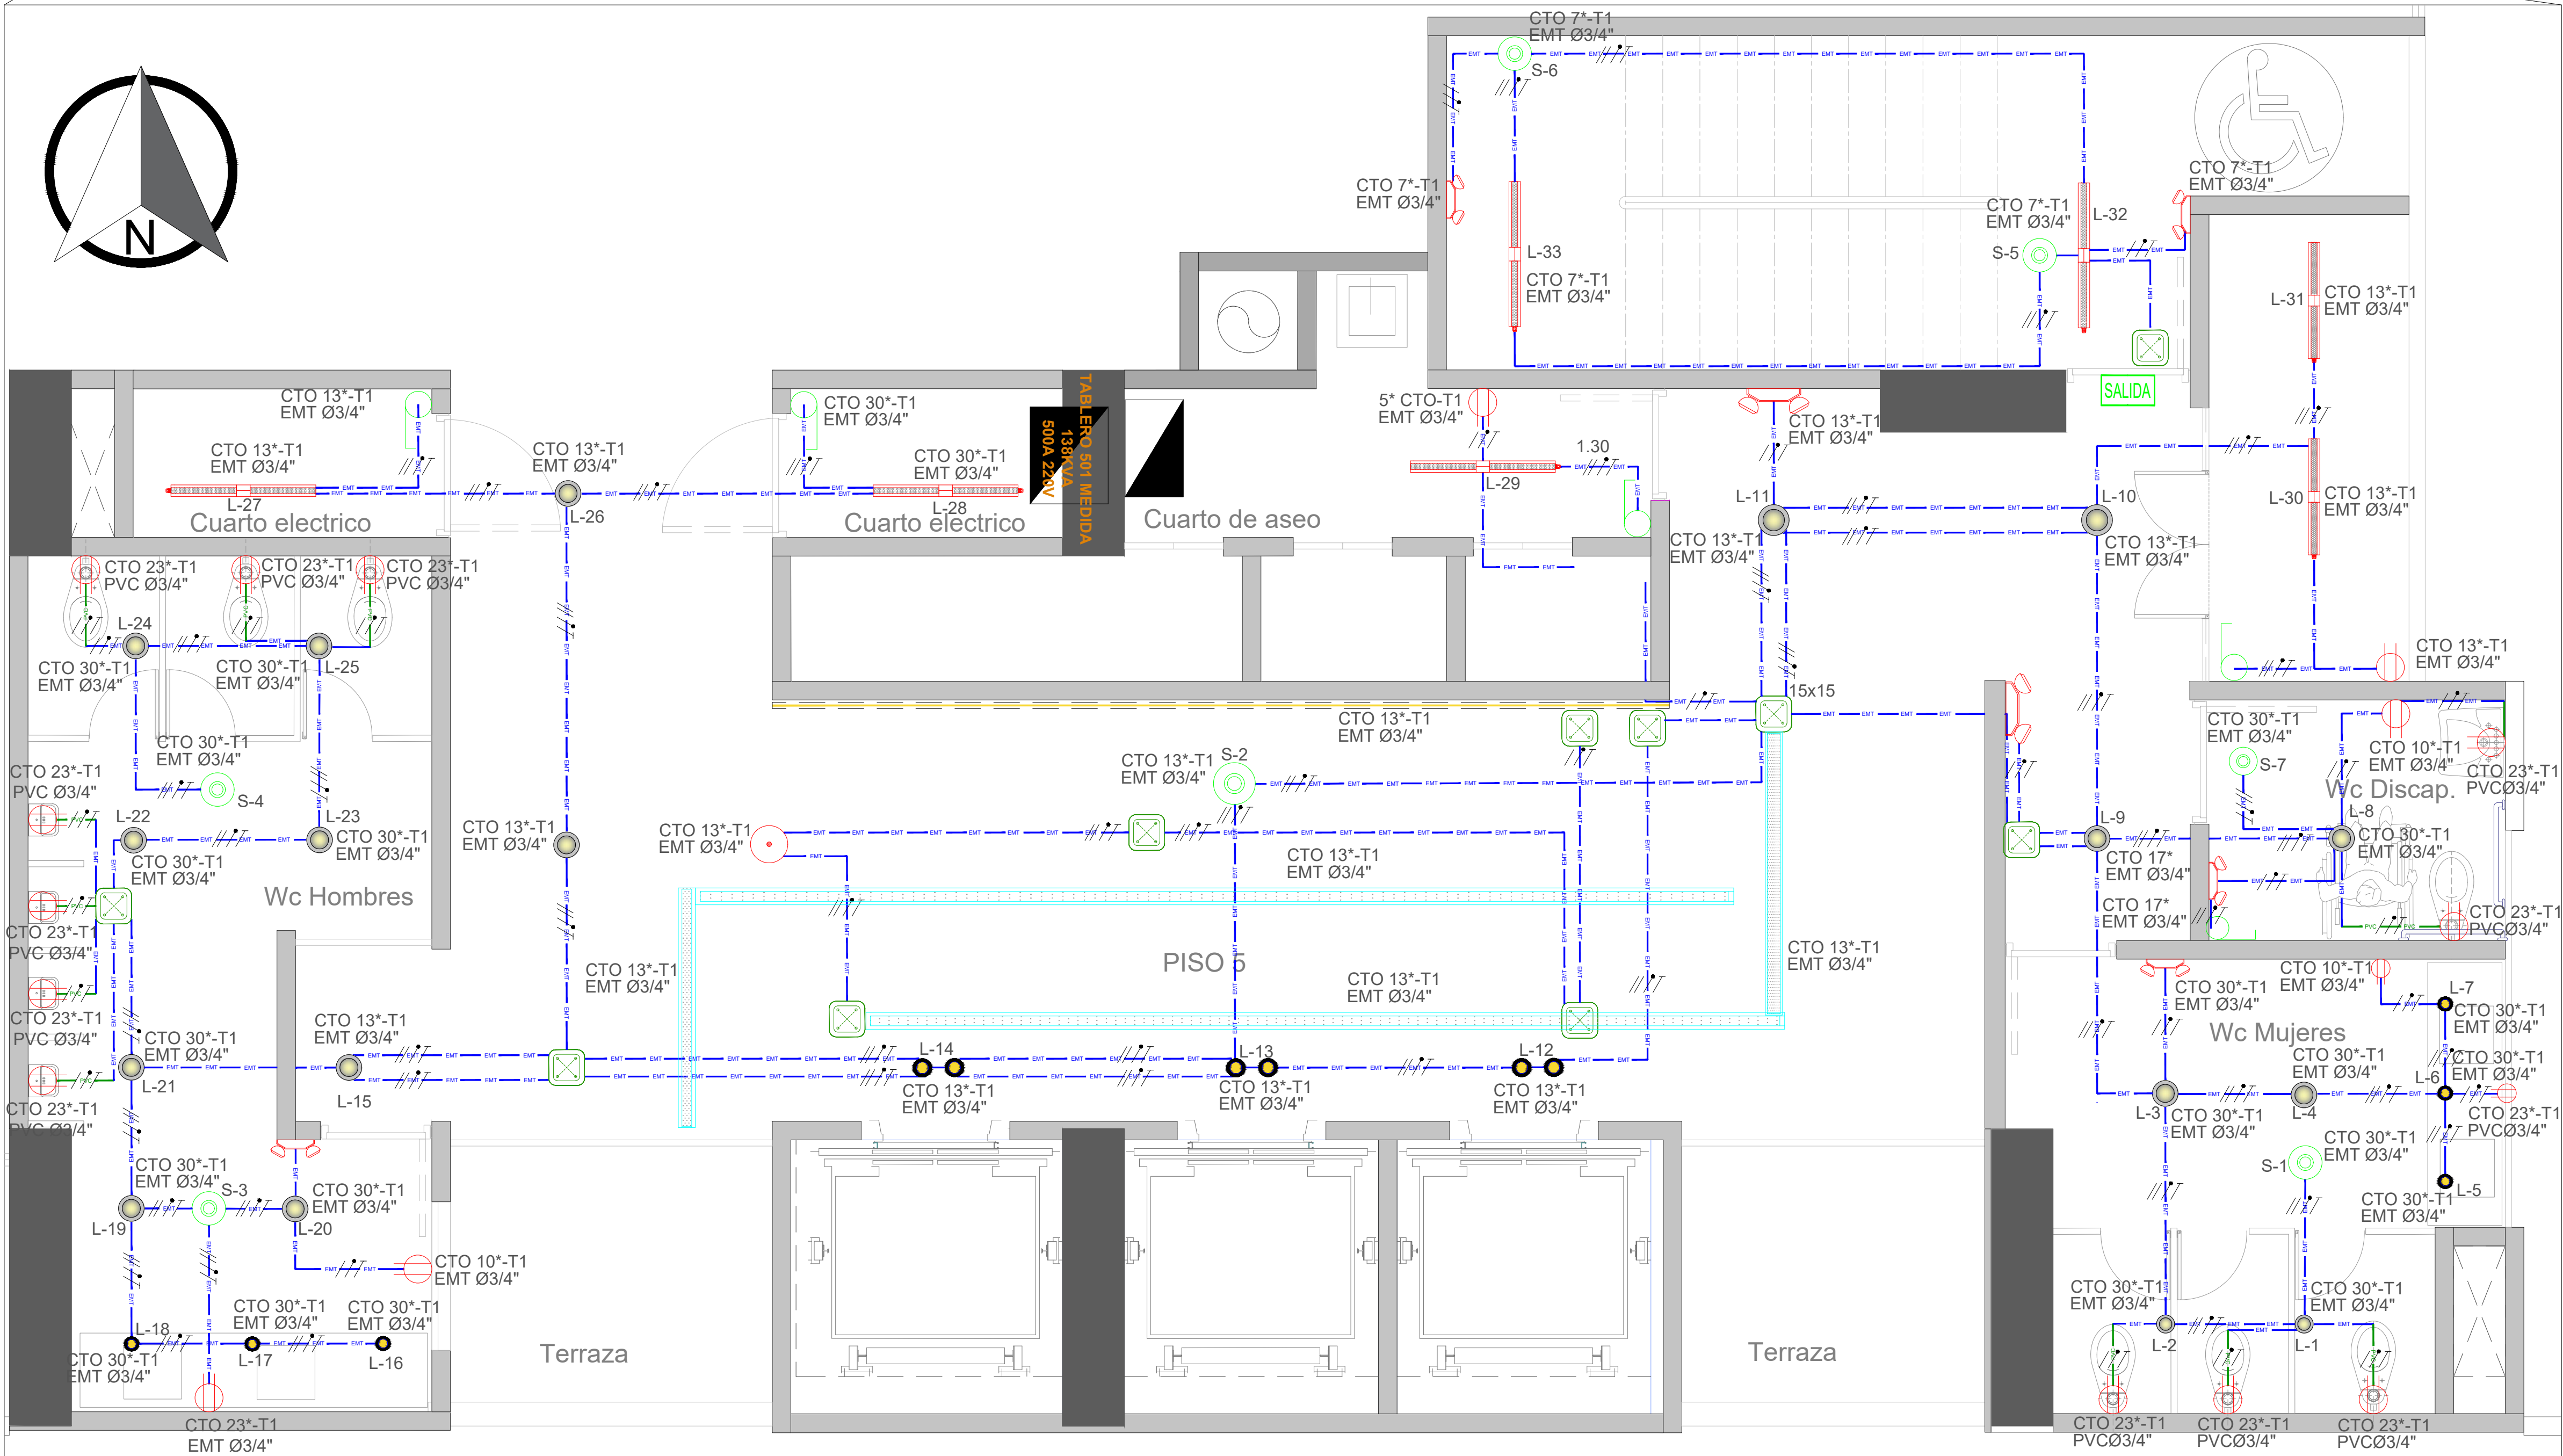

DISEÑO ILUMINACION Y TOMAS PUNTOS FIJOS PISO 5
ESCALA 1:25

DISEÑO ILUMINACIÓN ESCALERAS EMERGENCIA
COSTADO SUR
ESCALA 1:25


SENSORES DE MOVIMIENTO PISO 5	
NUMERO DE SENSOR	TIPO DE SENSOR
S1	SENSOR DE ILUMINACION
S2	SENSOR DE ILUMINACION
S3	SENSOR DE ILUMINACION
S4	SENSOR DE ILUMINACION
S5	SENSOR DE ILUMINACION
S6	SENSOR DE ILUMINACION

LUMINARIA PISO 5	
NUMERO DE LUMINARIA	TIPO DE LUMINARIA
L-1	LUMINARIA TIPO OJO DE BUEY
L-2	LUMINARIA TIPO OJO DE BUEY
L-3	LUMINARIA TIPO OJO DE BUEY
L-4	LUMINARIA TIPO OJO DE BUEY
L-5	LUMINARIA TIPO CILINDRO PEQUEÑO
L-6	LUMINARIA TIPO CILINDRO PEQUEÑO
L-7	LUMINARIA TIPO CILINDRO PEQUEÑO
L-8	LUMINARIA TIPO OJO DE BUEY
L-9	LUMINARIA TIPO OJO DE BUEY
L-10	LUMINARIA TIPO OJO DE BUEY
L-11	LUMINARIA TIPO OJO DE BUEY
L-12	LUMINARIA TIPO CILINDRO PEQUEÑO
L-13	LUMINARIA TIPO CILINDRO PEQUEÑO
L-14	LUMINARIA TIPO CILINDRO PEQUEÑO
L-15	LUMINARIA TIPO OJO DE BUEY
L-16	LUMINARIA TIPO CILINDRO PEQUEÑO
L-17	LUMINARIA TIPO CILINDRO PEQUEÑO
L-18	LUMINARIA TIPO CILINDRO PEQUEÑO
L-19	LUMINARIA TIPO OJO DE BUEY
L-20	LUMINARIA TIPO OJO DE BUEY
L-21	LUMINARIA TIPO OJO DE BUEY
L-22	LUMINARIA TIPO OJO DE BUEY
L-23	LUMINARIA TIPO OJO DE BUEY
L-24	LUMINARIA TIPO OJO DE BUEY
L-25	LUMINARIA TIPO OJO DE BUEY
L-26	LUMINARIA TIPO OJO DE BUEY
L-27	LUMINARIA LED HERMETICA
L-28	LUMINARIA LED HERMETICA
L-29	LUMINARIA LED HERMETICA
L-30	LUMINARIA LED HERMETICA
L-31	LUMINARIA LED HERMETICA
L-32	LUMINARIA LED HERMETICA
L-33	LUMINARIA LED HERMETICA
L-34	LUMINARIA LED HERMETICA
L-35	LUMINARIA LED HERMETICA
L-36	LUMINARIA LED HERMETICA


CONVENCIONES LUMINARIAS Y SENSORES (DISTECSA)	
	LUMINARIA LED HERMETICA (1120m; 40W)
	LUMINARIA CINTA LED (1120m; 40W)
	LUZ LED INDIRECTA
	LUMINARIA TIPO OJO DE BUEY
	LUMINARIA TIPO CILINDRO PEQUEÑO
	LUMINARIA DE EMERGENCIA PARA SOBREPONER DESDE LOSA(-lm; -W)
	LUMINARIA DE EMERGENCIA EN PARED(-lm; -W)
	LUMINARIA DE EMERGENCIA DE EMPOTRAR (-lm; -W)
	SENSOR MOVIMIENTO
	INTERRUPTORES DE PARED

CONVENCIONES ENERGIA	
	TABLERO DE CIRCUITOS
	TOMA TRIFASICO
	TOMA DOBLE CON POLO A TIERRA
	TOMA REGULADO CON POLO A TIERRA
	TOMA DE DATOS
	CANAleta 12x5
	CAJA DE PASO O EMPALME
	TUBERÍA ACERO INOXIDABLE
	TUBERÍA PVC
	INDICAN FASE - NEUTRO - TIERRA
	INDICAN RETORNO- FASE - NEUTRO - TIERRA

NOTA:
TODAS LAS MEDIDAS DE LOS TRAMOS DE TUBERIAS ESTAN EN LA CAPA "TEXTOS MEDIDAS"

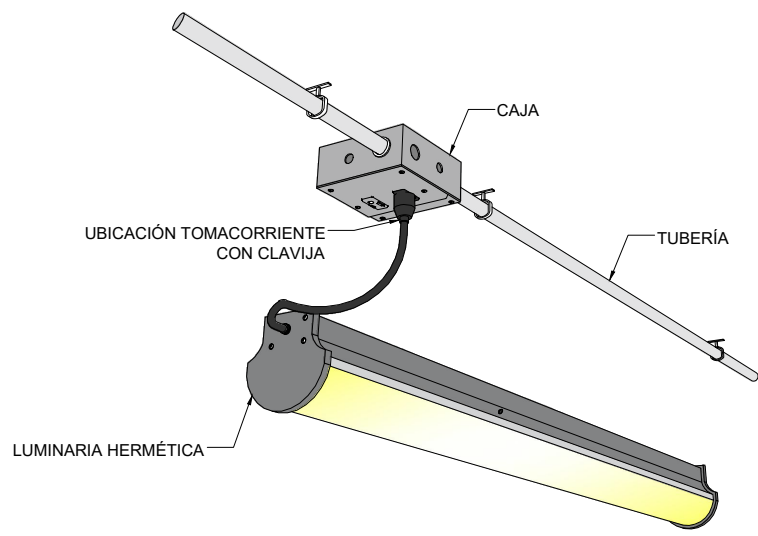

DETALLE LUMINARIA HERMÉTICA
SIN ESCALERA

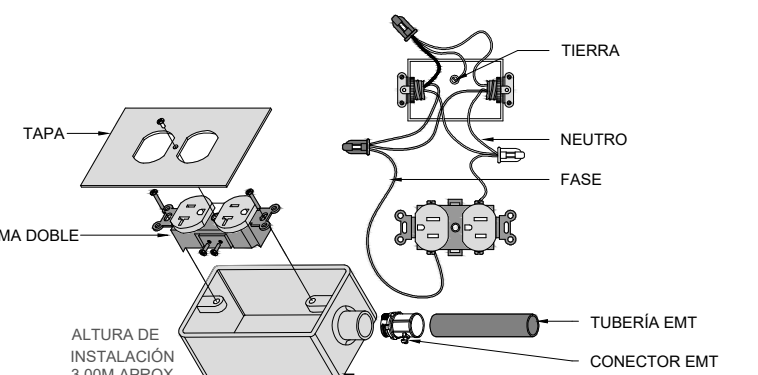

DETALLE TOMACORRIENTE
SIN ESCALERA

COINSI S.A.S. RESERVA LOS DERECHOS DE PROPIEDAD DE ESTE PLANO, EN NINGÚN CASO PUEDE SER UTILIZADO PARA FINES QUE NO HAYA SIDO AUTORIZADO, NI SER OBJETO DE REPRODUCCIÓN O COMUNICACIÓN A TERCEROS SIN EL CONSENTIMIENTO ESCRITO DE NUESTRA COMPAÑÍA COINSI S.A.S.

NOTAS IMPORTANTES:

- VERIFICAR Y CONFRONTAR LAS MEDIDAS EN OBRA DE ESTE PLANO.
- NO HACER MODIFICACIONES A LOS PLANOS SIN LA AUTORIZACIÓN DEL DISEÑADOR.



DISEÑO : JUAN C. CACHAYA L.

FIRMA : _____

APPROBO : DARIO CALLE E.

FIRMA : _____

CONSTRUYO :

NOMBRE DEL PROYECTO : A.I.A

CÓDIGO CLIENTE CZ : _____

CONTIENE : DISEÑO ILUMINACIÓN Y TOMAS PISO 5

REVISIÓN	FECHA	DESCRIPCIÓN
02	13/08/2025	PLANOS RECORD
01	12/08/2024	REVISIÓN
00	29/02/2024	PLANOS INICIALES

DISERNO	DIBUJO	REVISO
H. VILLADA	O. VILLADA	H. VILLADA
J. CACHAYA	---	---
J. CACHAYA	---	---

AREA :	FASE :	HOJA : 1	CONTINUA : N/A
ESCALA :	FECHA : ABRIL 2026	FORMATO : A1	UNIDAD : MM
INDICADAS		REVISIÓN : 0	PROYECCIÓN :
NOMBRE DEL PLANO : 9E-PISO 5,6,7,8-ILUMINACIONYTOMAS-AYURA CENTER III .dwg			