

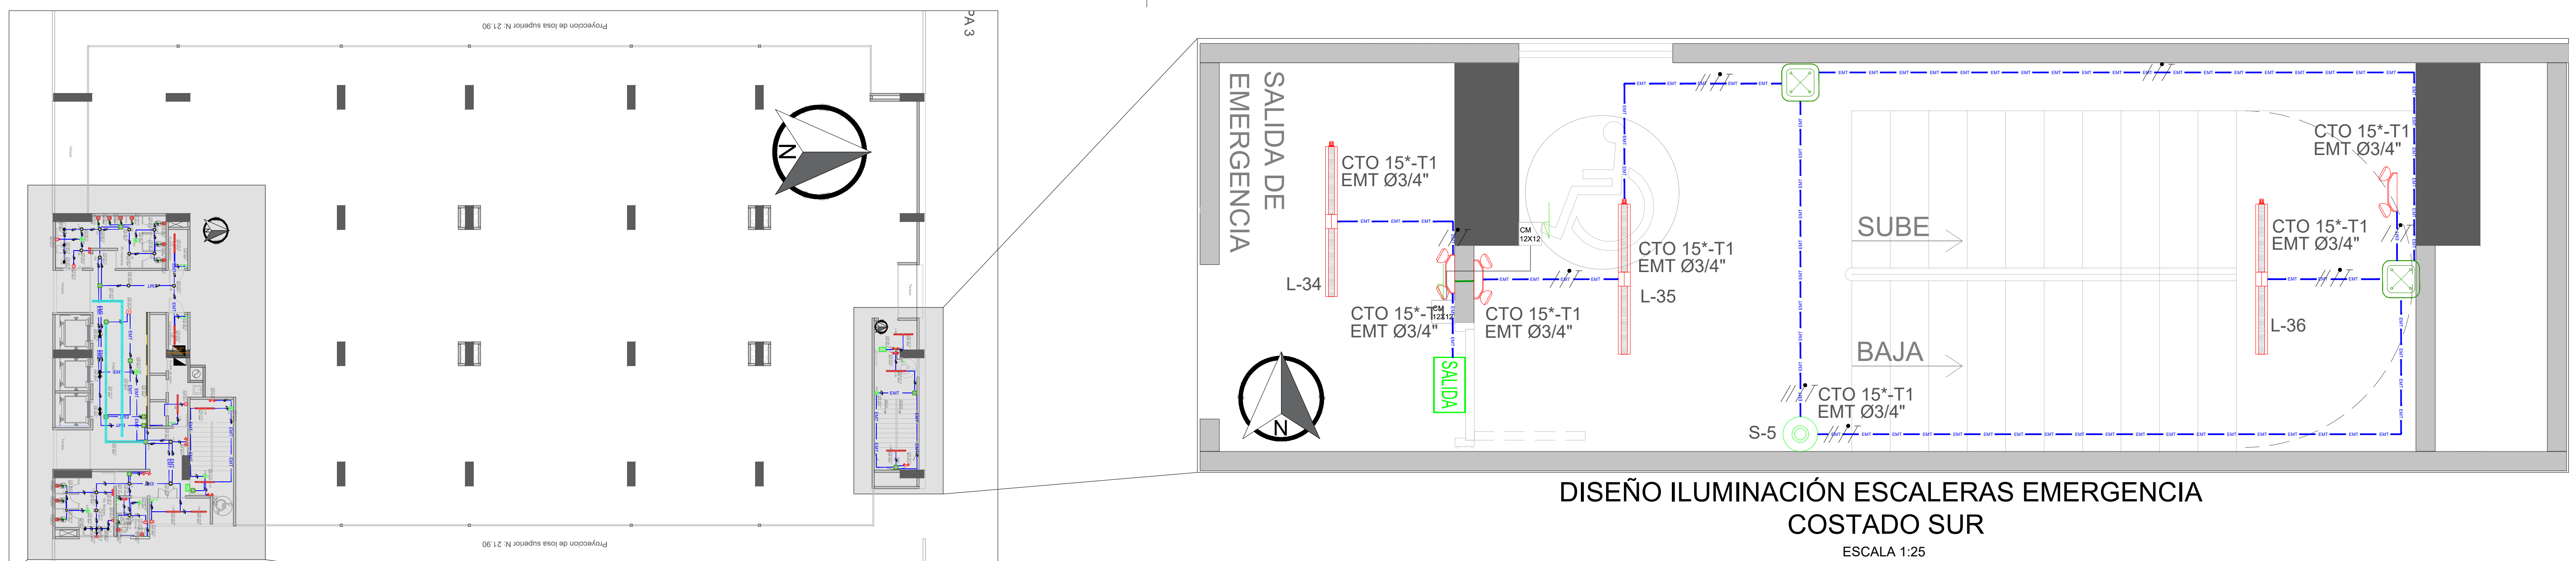


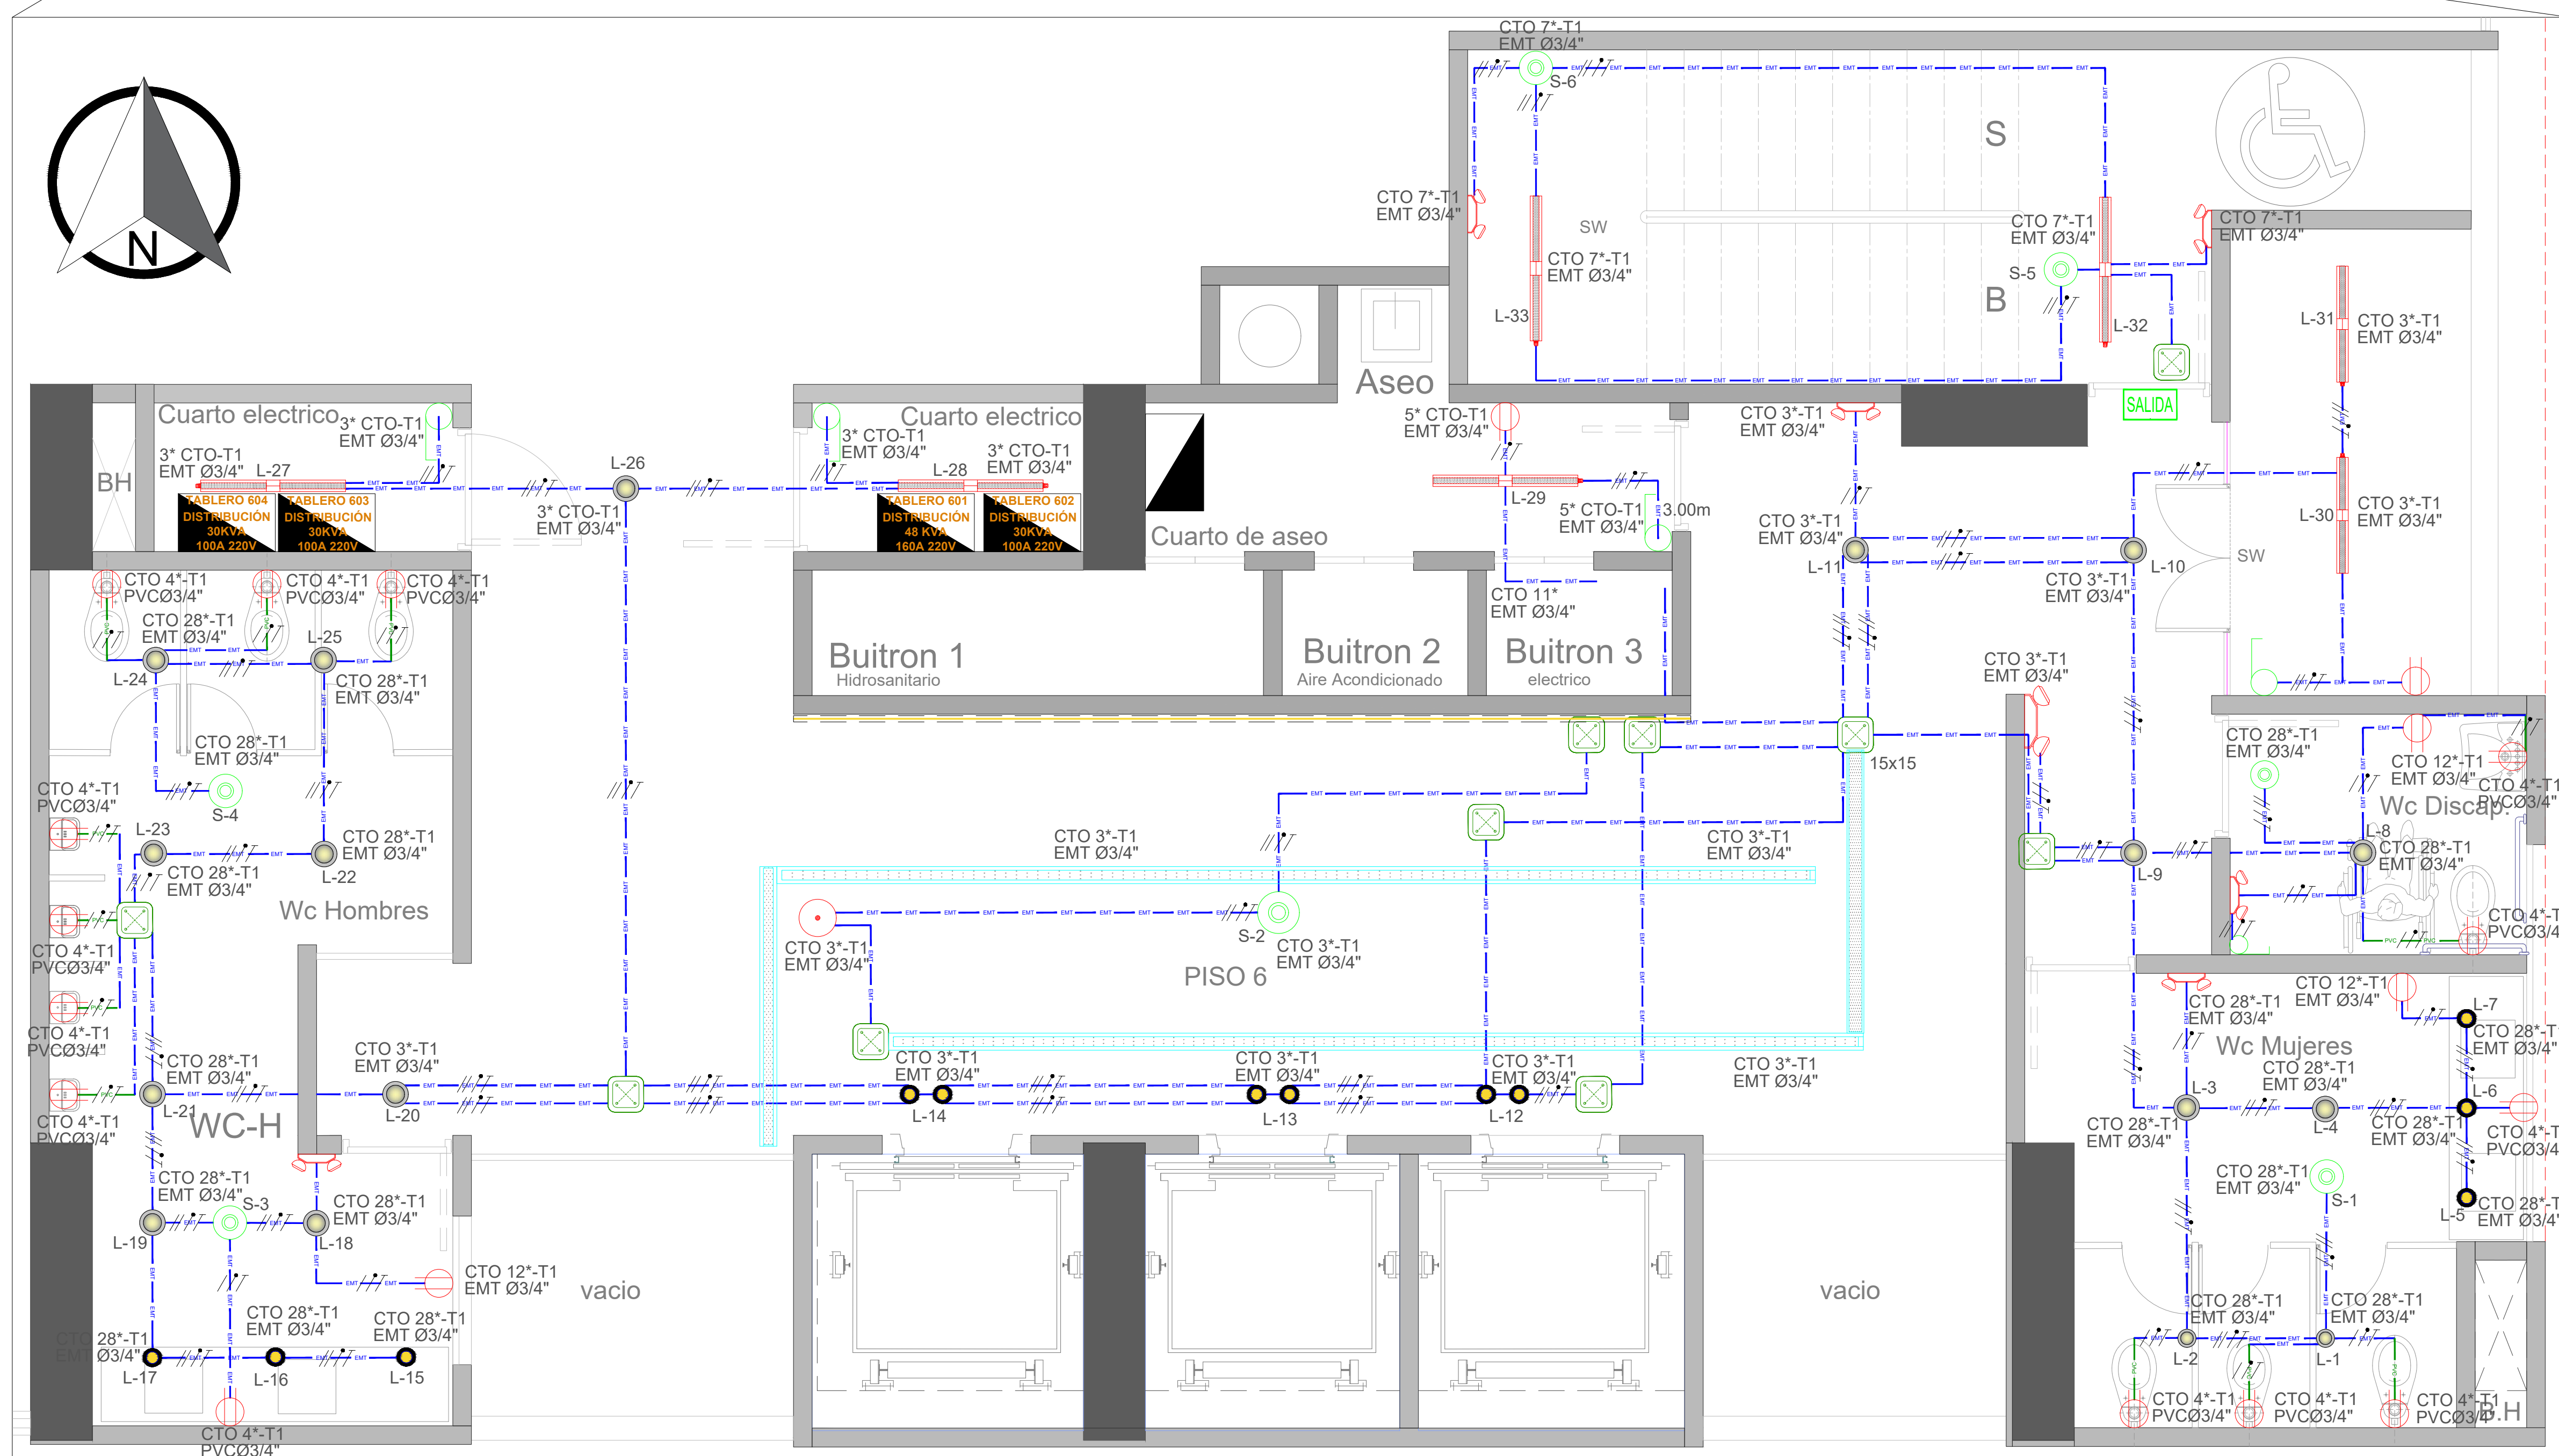

VISTA EN PLANTA
UBICACION PISO 6
ESCALA 1:200

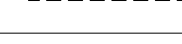


DISEÑO ILUMINACION Y TOMAS PUNTOS FIJOS PISO 6
ESCALA 1:25

CONVENCIONES LUMINARIAS Y SENSORES (DISTECA)	
	LUMINARIA LED HERMETICA (1120lm; 40W)
	LUMINARIA CINTA LED (1120lm; 40W)
	LUZ LED INDIRECTA
	LUMINARIA TIPO OJO DE BUEY
	LUMINARIA TIPO CILINDRO PEQUEÑO
	LUMINARIA DE EMERGENCIA PARA SOBREPONER DESDE LOSA(-lm; --W)
	LUMINARIA DE EMERGENCIA EN PARED(-lm; --W)
	LUMINARIA DE EMERGENCIA DE EMPOTRAR (-lm; --W)
	SENSOR MOVIMIENTO
	INTERRUPTORES DE PARED


SENSORES DE MOVIMIENTO PISO 5	
NUMERO DE SENSOR	TIPO DE SENSOR
S1	SENSOR DE ILUMINACION
S2	SENSOR DE ILUMINACION
S3	SENSOR DE ILUMINACION
S4	SENSOR DE ILUMINACION
S5	SENSOR DE ILUMINACION
S6	SENSOR DE ILUMINACION

LUMINARIA PISO 6	
NUMERO DE LUMINARIA	TIPO DE LUMINARIA
L-1	LUMINARIA TIPO OJO DE BUEY
L-2	LUMINARIA TIPO OJO DE BUEY
L-27	LUMINARIA LED HERMETICA
L-28	LUMINARIA LED HERMETICA
L-29	LUMINARIA LED HERMETICA
L-30	LUMINARIA LED HERMETICA
L-31	LUMINARIA LED HERMETICA
L-32	LUMINARIA LED HERMETICA
L-33	LUMINARIA LED HERMETICA
L-34	LUMINARIA LED HERMETICA
L-35	LUMINARIA LED HERMETICA
L-36	LUMINARIA LED HERMETICA

CONVENCIONES ENERGIA	
	TABLERO DE CIRCUITOS
	TOMA TRIFASICO
	TOMA DOBLE CON POLO A TIERRA
	TOMA REGULADO CON POLO A TIERRA
	TOMA DE DATOS
	CANAleta 12x5
	CAJA DE PASO O EMPALME
	TUBERÍA ACERO INOXIDABLE
	TUBERÍA PVC
	INDICAN FASE - NEUTRO - TIERRA
	INDICAN RETORNO- FASE - NEUTRO - TIERRA

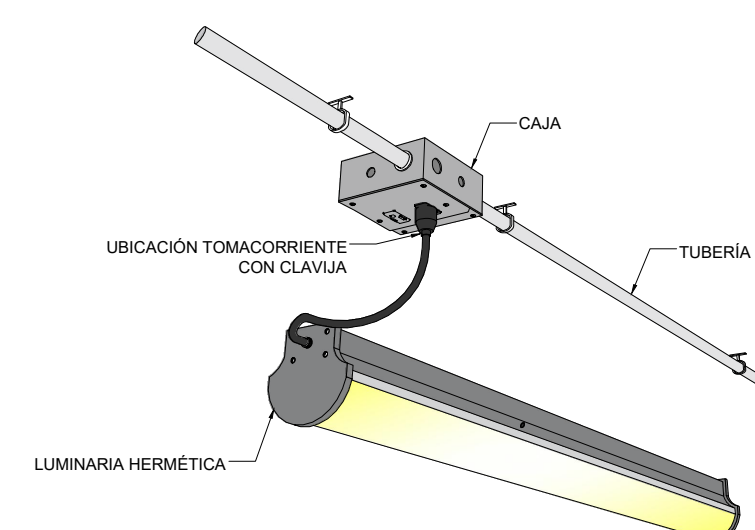

DETALLE LUMINARIA HERMÉTICA
SIN ESCALA

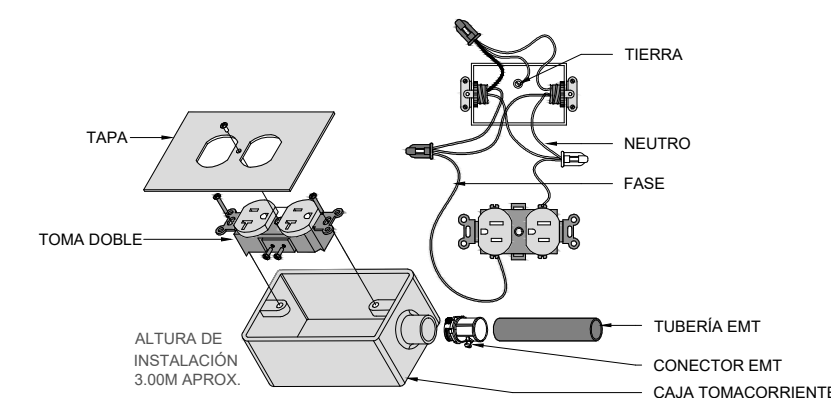

DETALLE TOMACORRIENTE
SIN ESCALA

NOTA:
TODAS LAS MEDIDAS DE LOS TRAMOS DE
TUBERIAS ESTAN EN LA CAPA "TEXTOS MEDIDAS"