


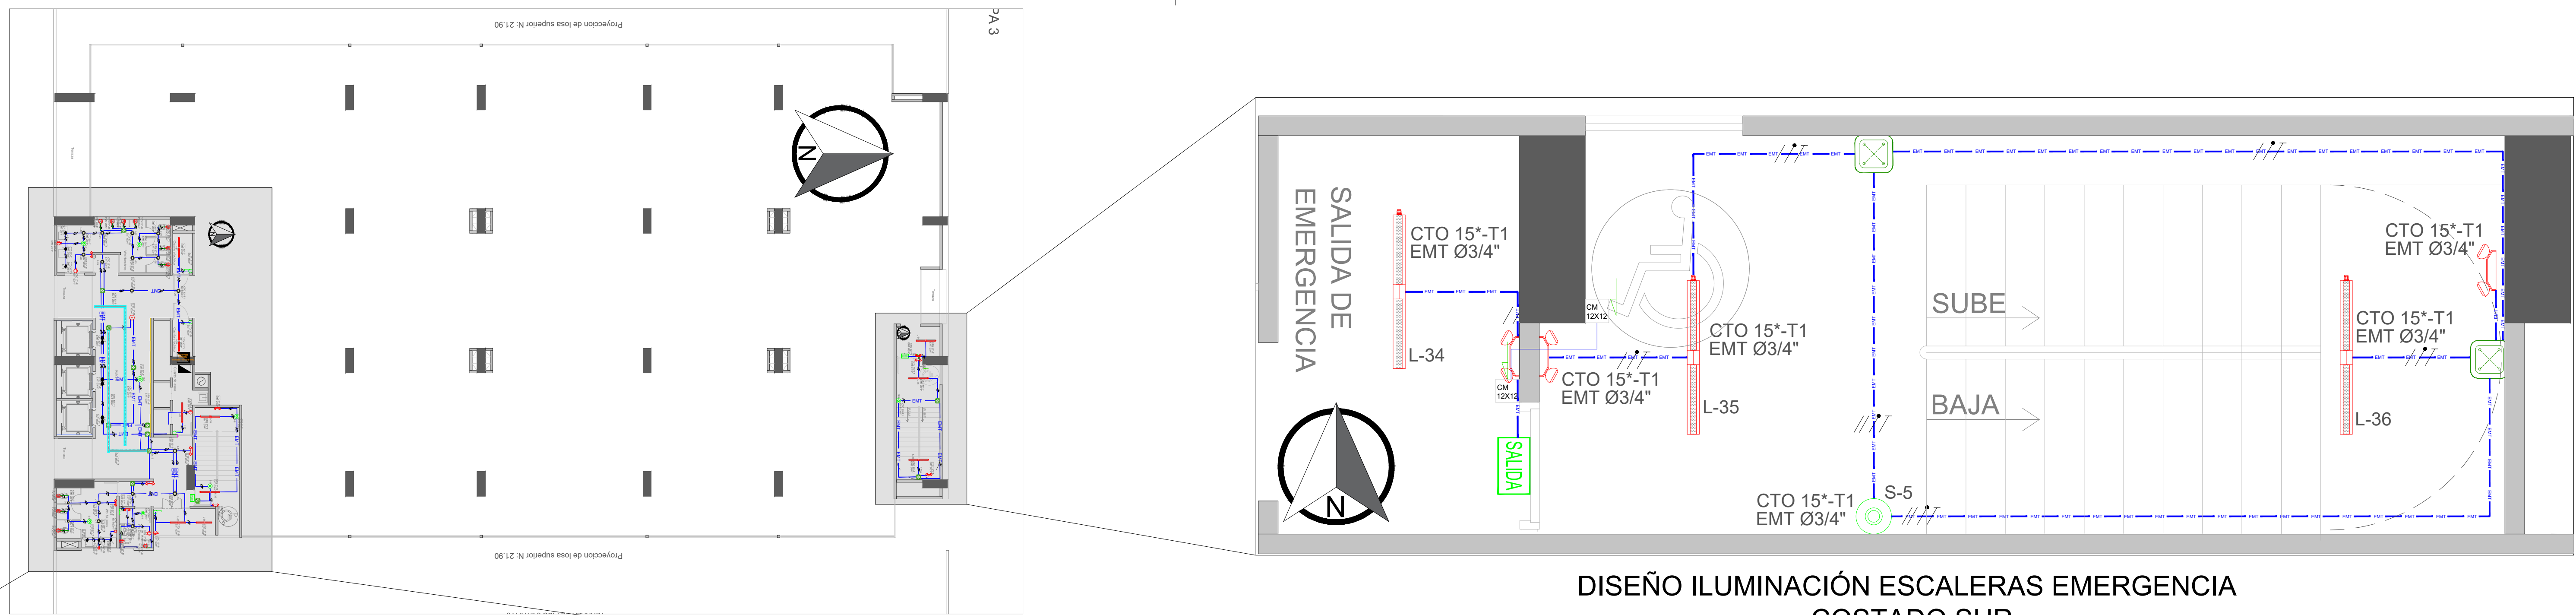

VISTA EN PLANTA
UBICACION PISO 7
ESCALA 1:200

DISEÑO ILUMINACIÓN ESCALERAS EMERGENCIA

COSTADO SUR



ESCALA 1:25


SENSOR
NÚMERO DE CES


SENSORES DE MOVIMIENTO PISO 5	
NUMERO DE SENSOR	TIPO DE SENSOR
S1	SENSOR DE ILUMINACION
S2	SENSOR DE ILUMINACION
S3	SENSOR DE ILUMINACION
S4	SENSOR DE ILUMINACION
S5	SENSOR DE ILUMINACION
S6	SENSOR DE ILUMINACION

LUMINARIA PISO 7	
NUMERO DE LUMINARIA	TIPO DE LUMINARIA
L-1	LUMINARIA TIPO OJO DE BUEY
L-2	LUMINARIA TIPO OJO DE BUEY
L-27	LUMINARIA LED HERMETICA
L-28	LUMINARIA LED HERMETICA
L-29	LUMINARIA LED HERMETICA
L-30	LUMINARIA LED HERMETICA
L-31	LUMINARIA LED HERMETICA
L-32	LUMINARIA LED HERMETICA
L-33	LUMINARIA LED HERMETICA
L-34	LUMINARIA LED HERMETICA
L-35	LUMINARIA LED HERMETICA
L-36	LUMINARIA LED HERMETICA
L-37	LUMINARIA TIPO OJO DE BUEY
L-38	LUMINARIA TIPO OJO DE BUEY
L-39	LUMINARIA TIPO OJO DE BUEY
L-40	LUMINARIA TIPO OJO DE BUEY


NOTA:
TODAS LAS MEDIDAS DE LOS TRAMOS DE
TUBERIAS ESTAN EN LA CAPA "TEXTOS MEDIDAS"

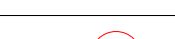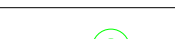CONVENCIONES LUMINARIAS Y SENSORES (DISTECTA)	
	LUMINARIA LED HERMETICA (1120mm, 40W)
	LUMINARIA CINTA LED (1120mm, 40W)
	LUZ LED INDIRECTA
	LUMINARIA TIPO OJO DE BUEY
	LUMINARIA TIPO CILINDRO PEQUEÑO
	LUMINARIA DE EMERGENCIA PARA SOBREPONER DESDE LOSA(–lm, –W)
	LUMINARIA DE EMERGENCIA EN PARED(–lm, –W)
	LUMINARIA DE EMERGENCIA DE EMPOTRAR (–lm, –W)
	SENSOR MOVIMIENTO
	INTERRUPTORES DE PARED

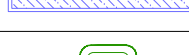
CONVENCIONES ENERGIA	
	TABLERO DE CIRCUITOS
	TOMA TRIFASICO
	TOMA DOBLE CON POLO A TIERRA
	TOMA REGULADO CON POLO A TIERRA
	TOMA DE DATOS
	CANALETA 12x5
	CAJA DE PASO O EMPALME
	TUBERÍA ACERO INOXIDABLE
	TUBERÍA PVC
	INDICAN FASE - NEUTRO - TIERRA
	INDICAN RETORNO- FASE - NEUTRO - TIERRA

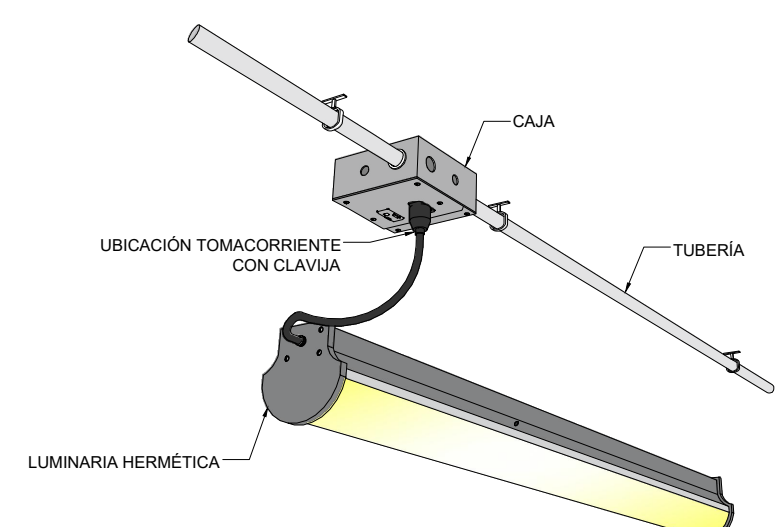

DETALLE LUMINARIA HERMÉTICA
SIN ESCALA

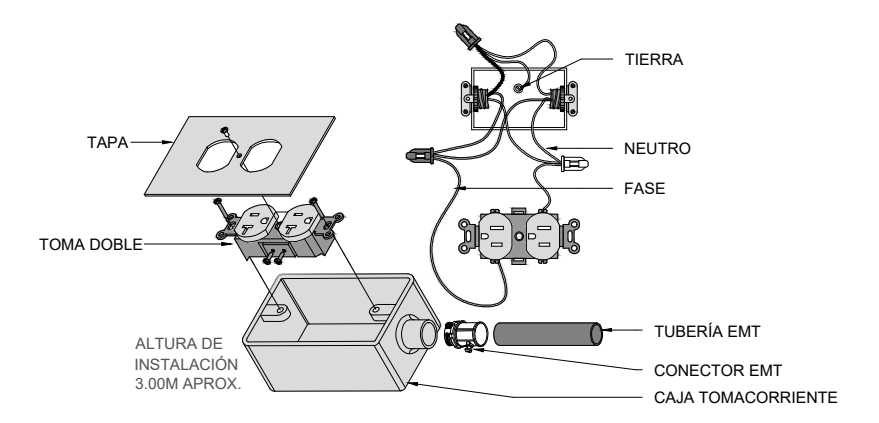

DETALLE TOMACORRIENTE
SIN ESCALA

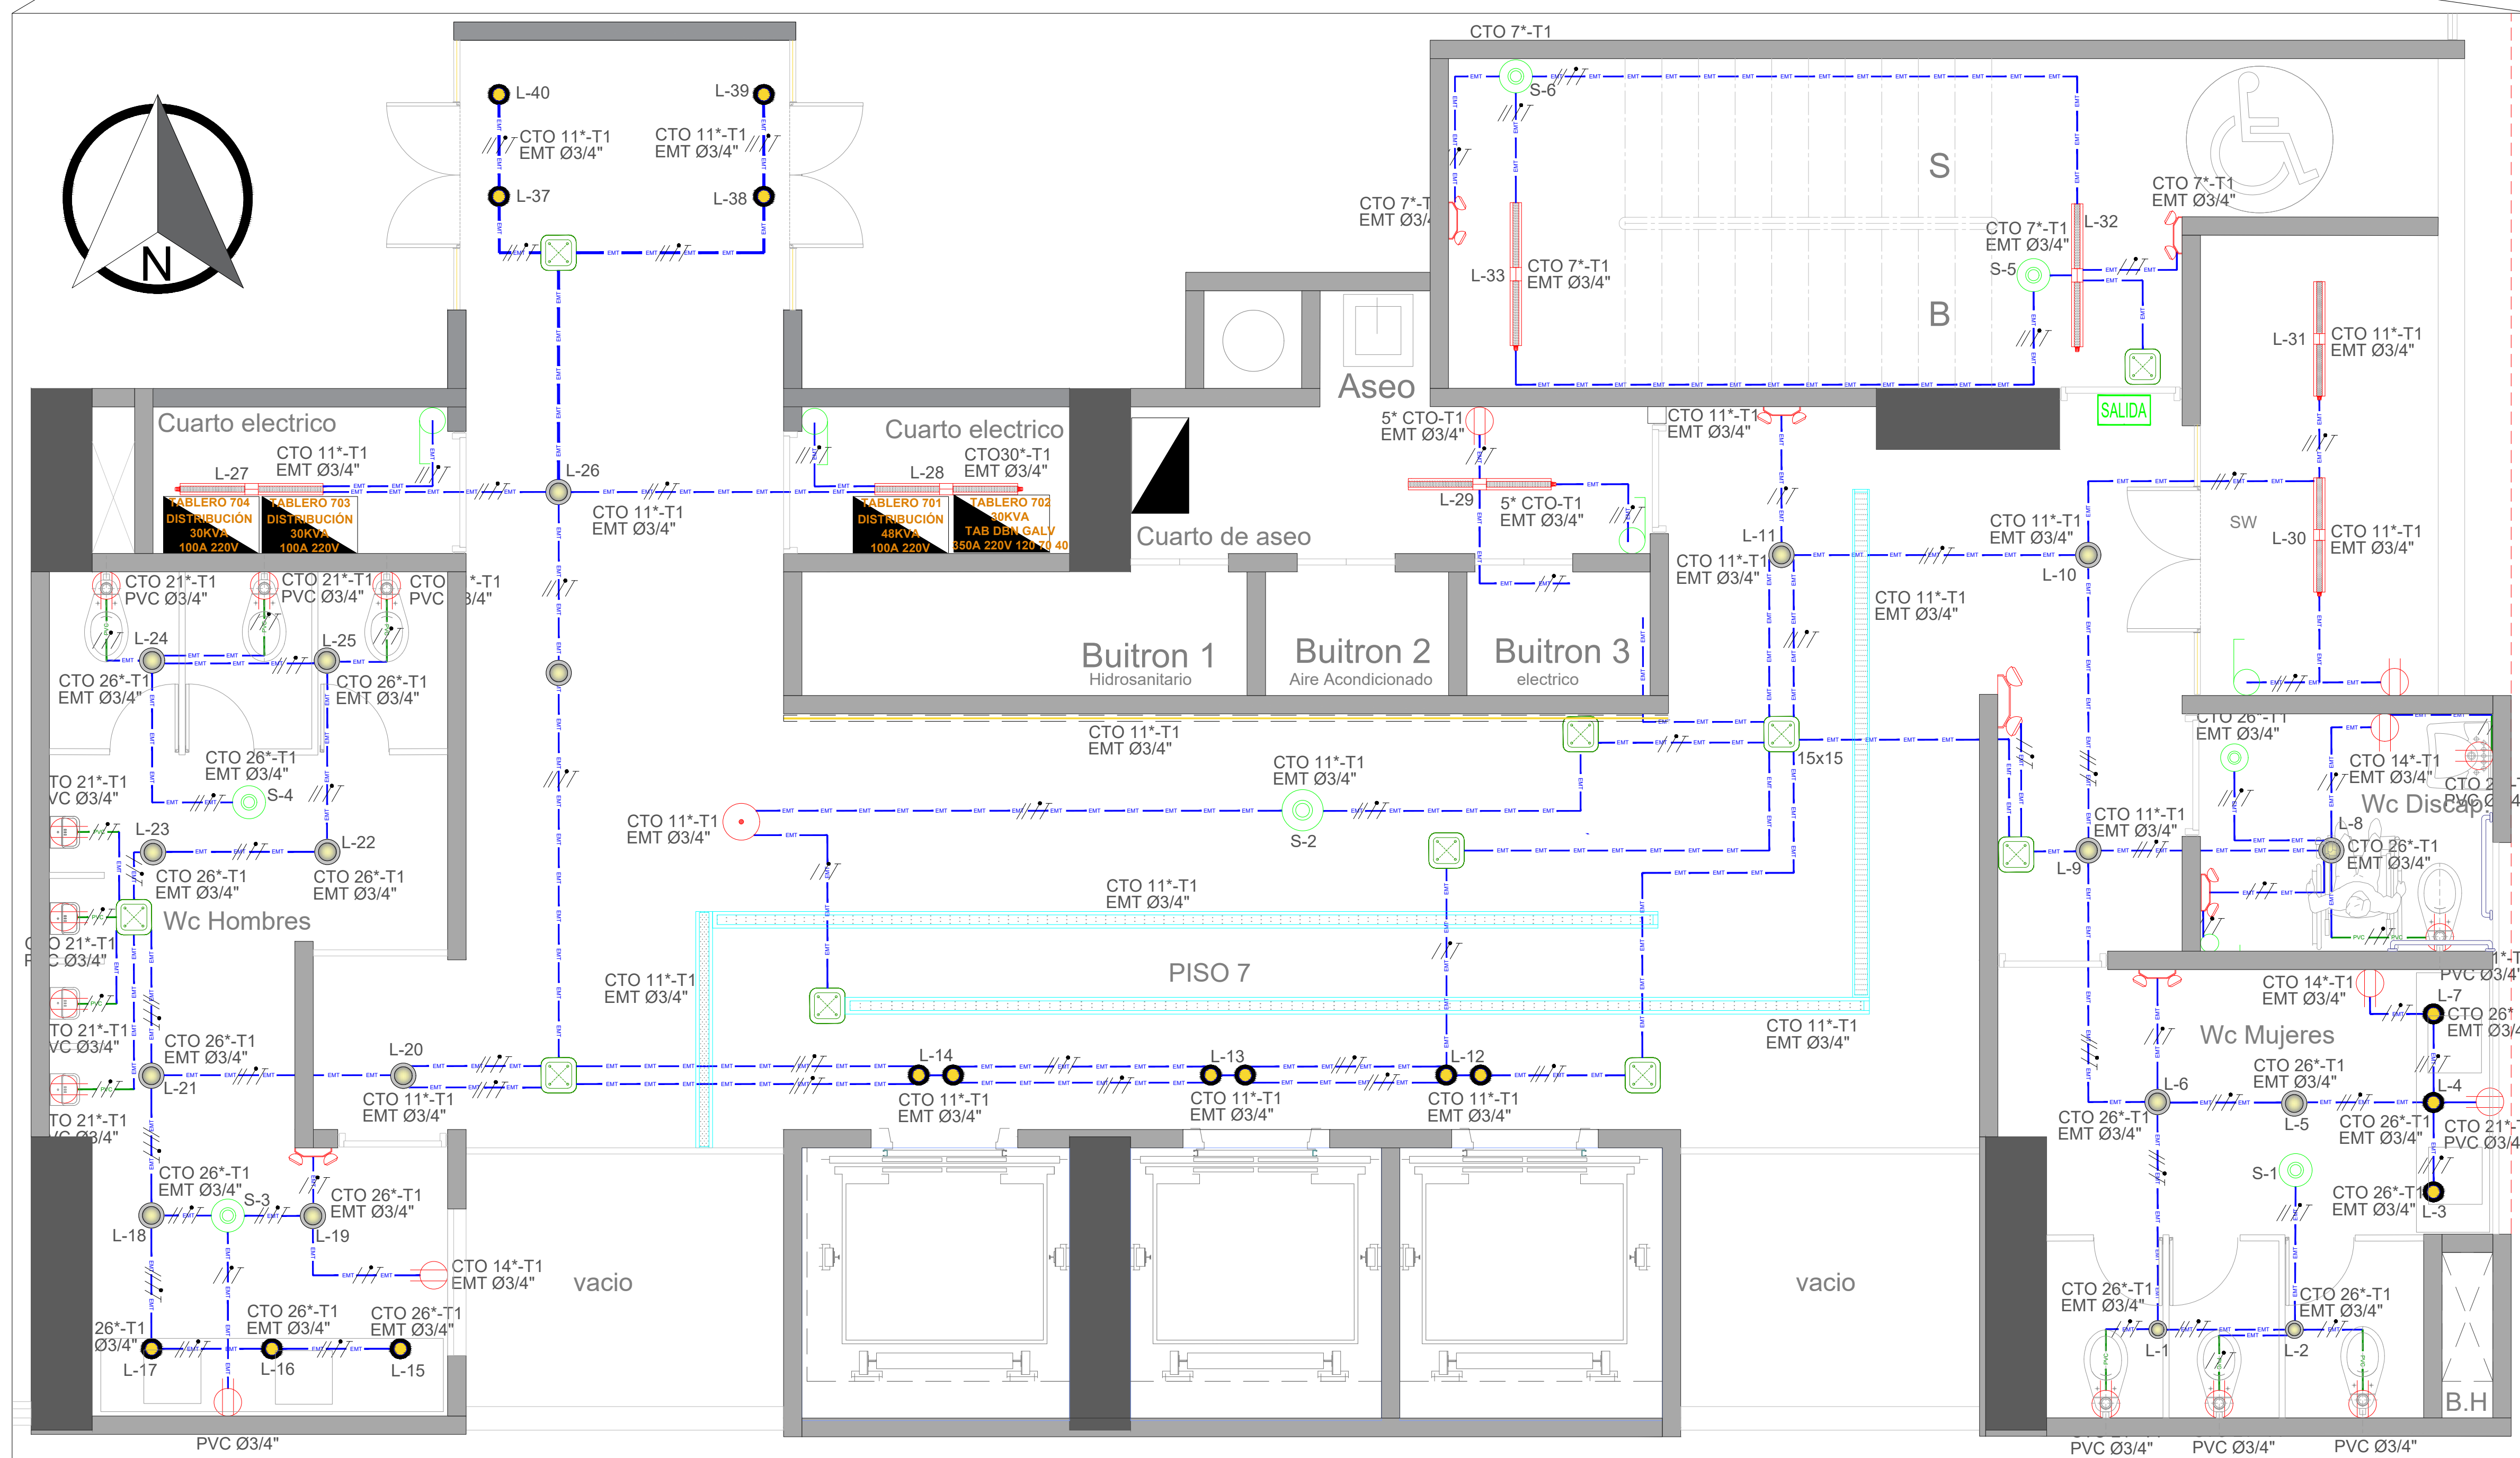


DISEÑO ILUMINACION Y TOMAS PUNTOS FIJOS PISO 7
ESCALA 1:25

COINSI S.A.S. RESERVA LOS DERECHOS DE PROPIEDAD DE ESTE PLANO, EN NINGÚN CASO PUEDE SER UTILIZADO PARA FINES QUE NO HAYA SIDO AUTORIZADO, NI SER OBJETO DE REPRODUCCIÓN O COMUNICACIÓN A TERCEROS SIN EL CONSENTIMIENTO ESCRITO DE NUESTRA COMPAÑÍA COINSI S.A.S.

NOTAS IMPORTANTES:

- VERIFICAR Y CONTRONTAR LAS MEDIDAS EN OBRA DE ESTE PLANO
- NO HACER MODIFICACIONES A LOS PLANOS SIN LA AUTORIZACIÓN DEL DISEÑADOR.

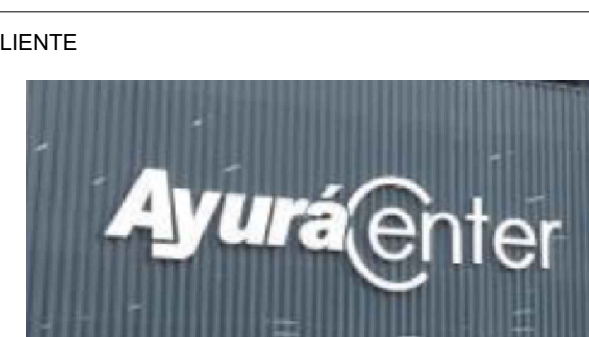

DISEÑO: JUAN C. CACHAYA L.

FIRMA: _____

APROBÓ: DARIO CALLE E.

FIRMA: _____

CONSTRUYO: 

NOMBRE DEL PROYECTO :	A.I.A
CÓDIGO CLIENTE CZ :	
CONTIENE :	DISEÑO ILUMINACIÓN Y TOMAS PISO 7

						AREÁ :	FASE :	HOJA : 1	CONTINUA : N/A
02	13/08/2025	PLANOS RECORD	H. VILLADA	O. VILLADA	H. VILLADA	ESCALA :	FECHA :	FORMATO :	UNIDAD :
01	12/08/2024	REVISIÓN	J. CACHAYA	---	---	INDICADAS	ABRIL 2026	A1	MM
00	29/02/2024	PLANOS INICIALES	J. CACHAYA	---	---	NOMBRE DEL PLANO :			0
REVISIÓN	FECHA	DESCRIPCIÓN	DISEÑO	DIBUJO	REVISIO	9E-PISO 5.6.7.8-ILUMINACIONYTOMAS-AYURA CENTER III_dwg			
									PROYECCIÓN: 