




COINSI S.A.S. RESERVA LOS DERECHOS DE PROPIEDAD DE ESTE PLANO, EN NINGÚN CASO PUEDE SER UTILIZADO PARA FINES QUE NO HAYA SIDO AUTORIZADO, NI SER OBJETO DE REPRODUCCIÓN O COMUNICACIÓN A TERCEROS SIN EL CONSENTIMIENTO ESCRITO DE NUESTRA COMPAÑÍA COINSI S.A.S.

**NOTAS IMPORTANTES:**


- VERIFICAR Y CONFRONTAR LAS MEDIDAS EN OBRA DE ESTE PLANO.
- NO HACER MODIFICACIONES A LOS PLANOS SIN LA AUTORIZACIÓN DEL DISEÑADOR.

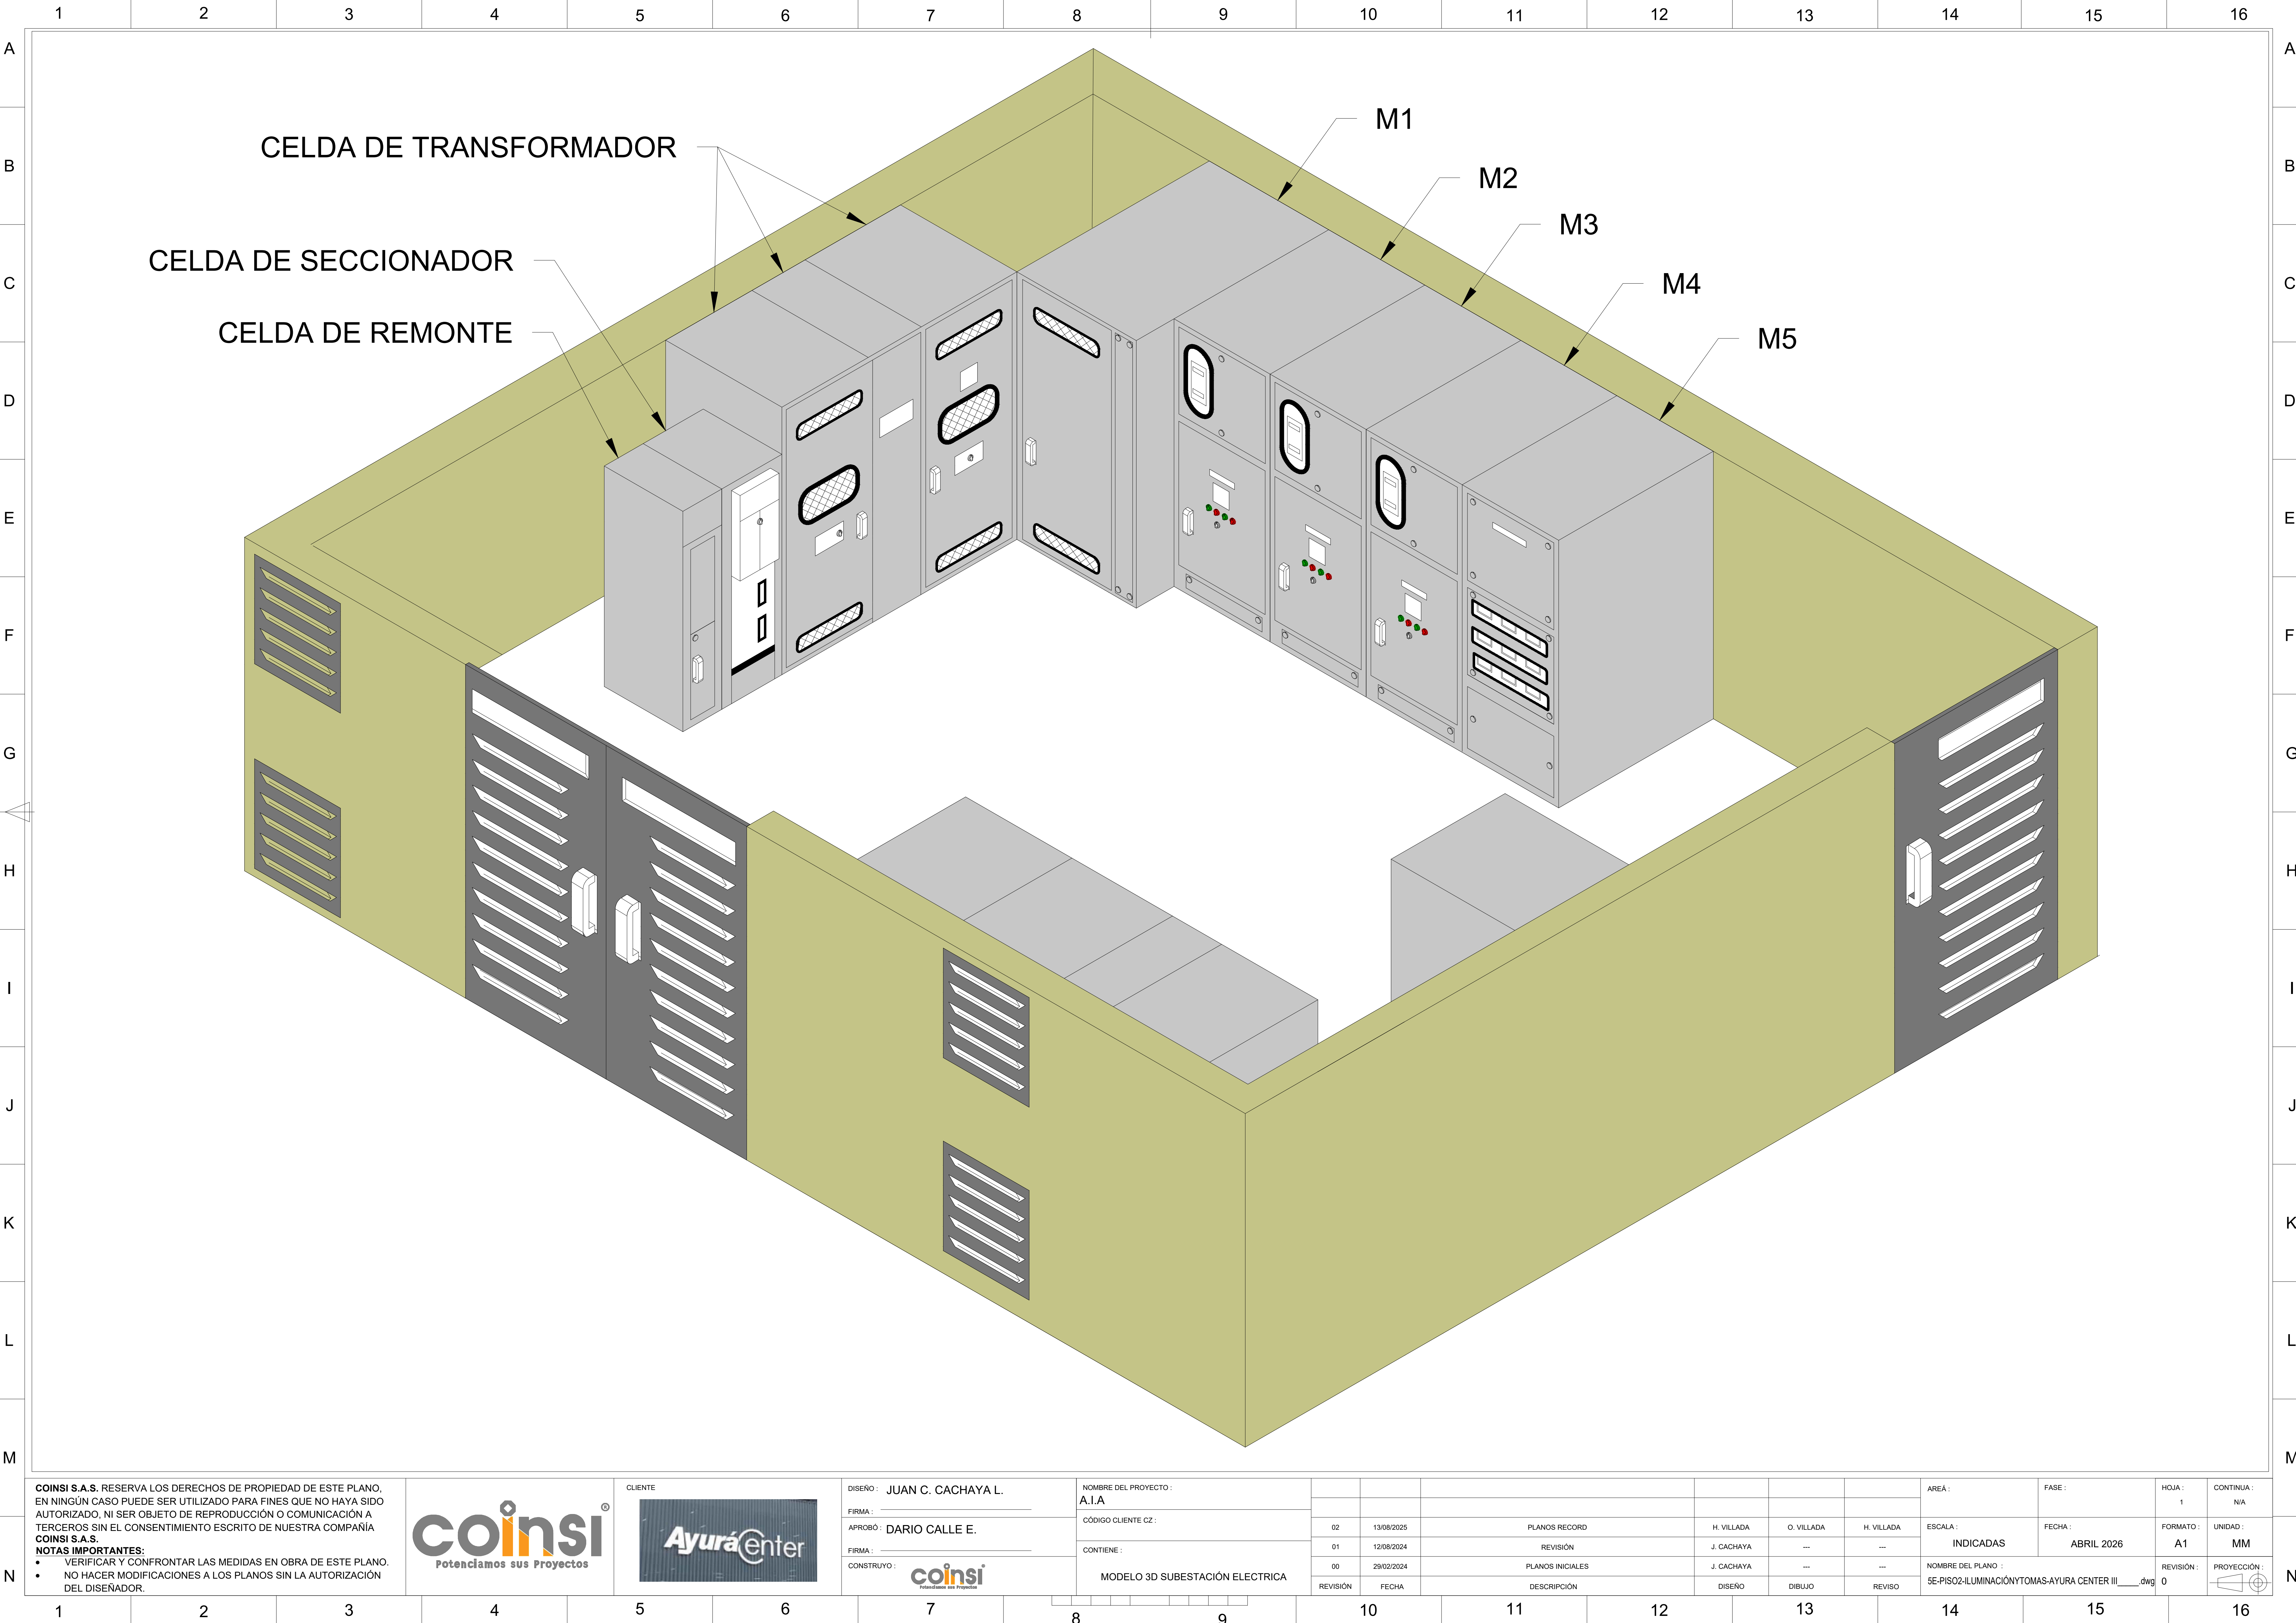

DISEÑO : JUAN C. CACHAYA L.  
FIRMA : \_\_\_\_\_  
APROBO : DARIO CALLE E.  
FIRMA : \_\_\_\_\_  
CONSTRUYO : 

NOMBRE DEL PROYECTO : A.I.A  
CÓDIGO CLIENTE CZ : \_\_\_\_\_  
CONTIENE :  
MODELO 3D SUBESTACIÓN ELECTRICA

|          |            |                  |            |            |            |
|----------|------------|------------------|------------|------------|------------|
|          |            |                  |            |            |            |
| 02       | 13/08/2025 | PLANOS RECORD    | H. VILLADA | O. VILLADA | H. VILLADA |
| 01       | 12/08/2024 | REVISIÓN         | J. CACHAYA | ---        | ---        |
| 00       | 29/02/2024 | PLANOS INICIALES | J. CACHAYA | ---        | ---        |
| REVISIÓN | FECHA      | DESCRIPCIÓN      | DISEÑO     | DIBUJO     | REVISO     |
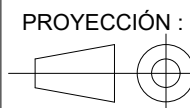
|           |                    |   |                |
|-----------|--------------------|---|----------------|
| ÁREA :    | FASE :             | HOJA : 1                                                                                           | CONTINUA : N/A |
| ESCALA :  | FECHA : ABRIL 2026 | FORMATO : A1                                                                                       | UNIDAD : MM    |
| INDICADAS |                    | NOMBRE DEL PLANO : 5E-PISO2-ILUMINACIÓN Y TOMAS-AYURA CENTER III                                   | REVISIÓN : 0   |
|           |                    | PROYECCIÓN :  |                |