




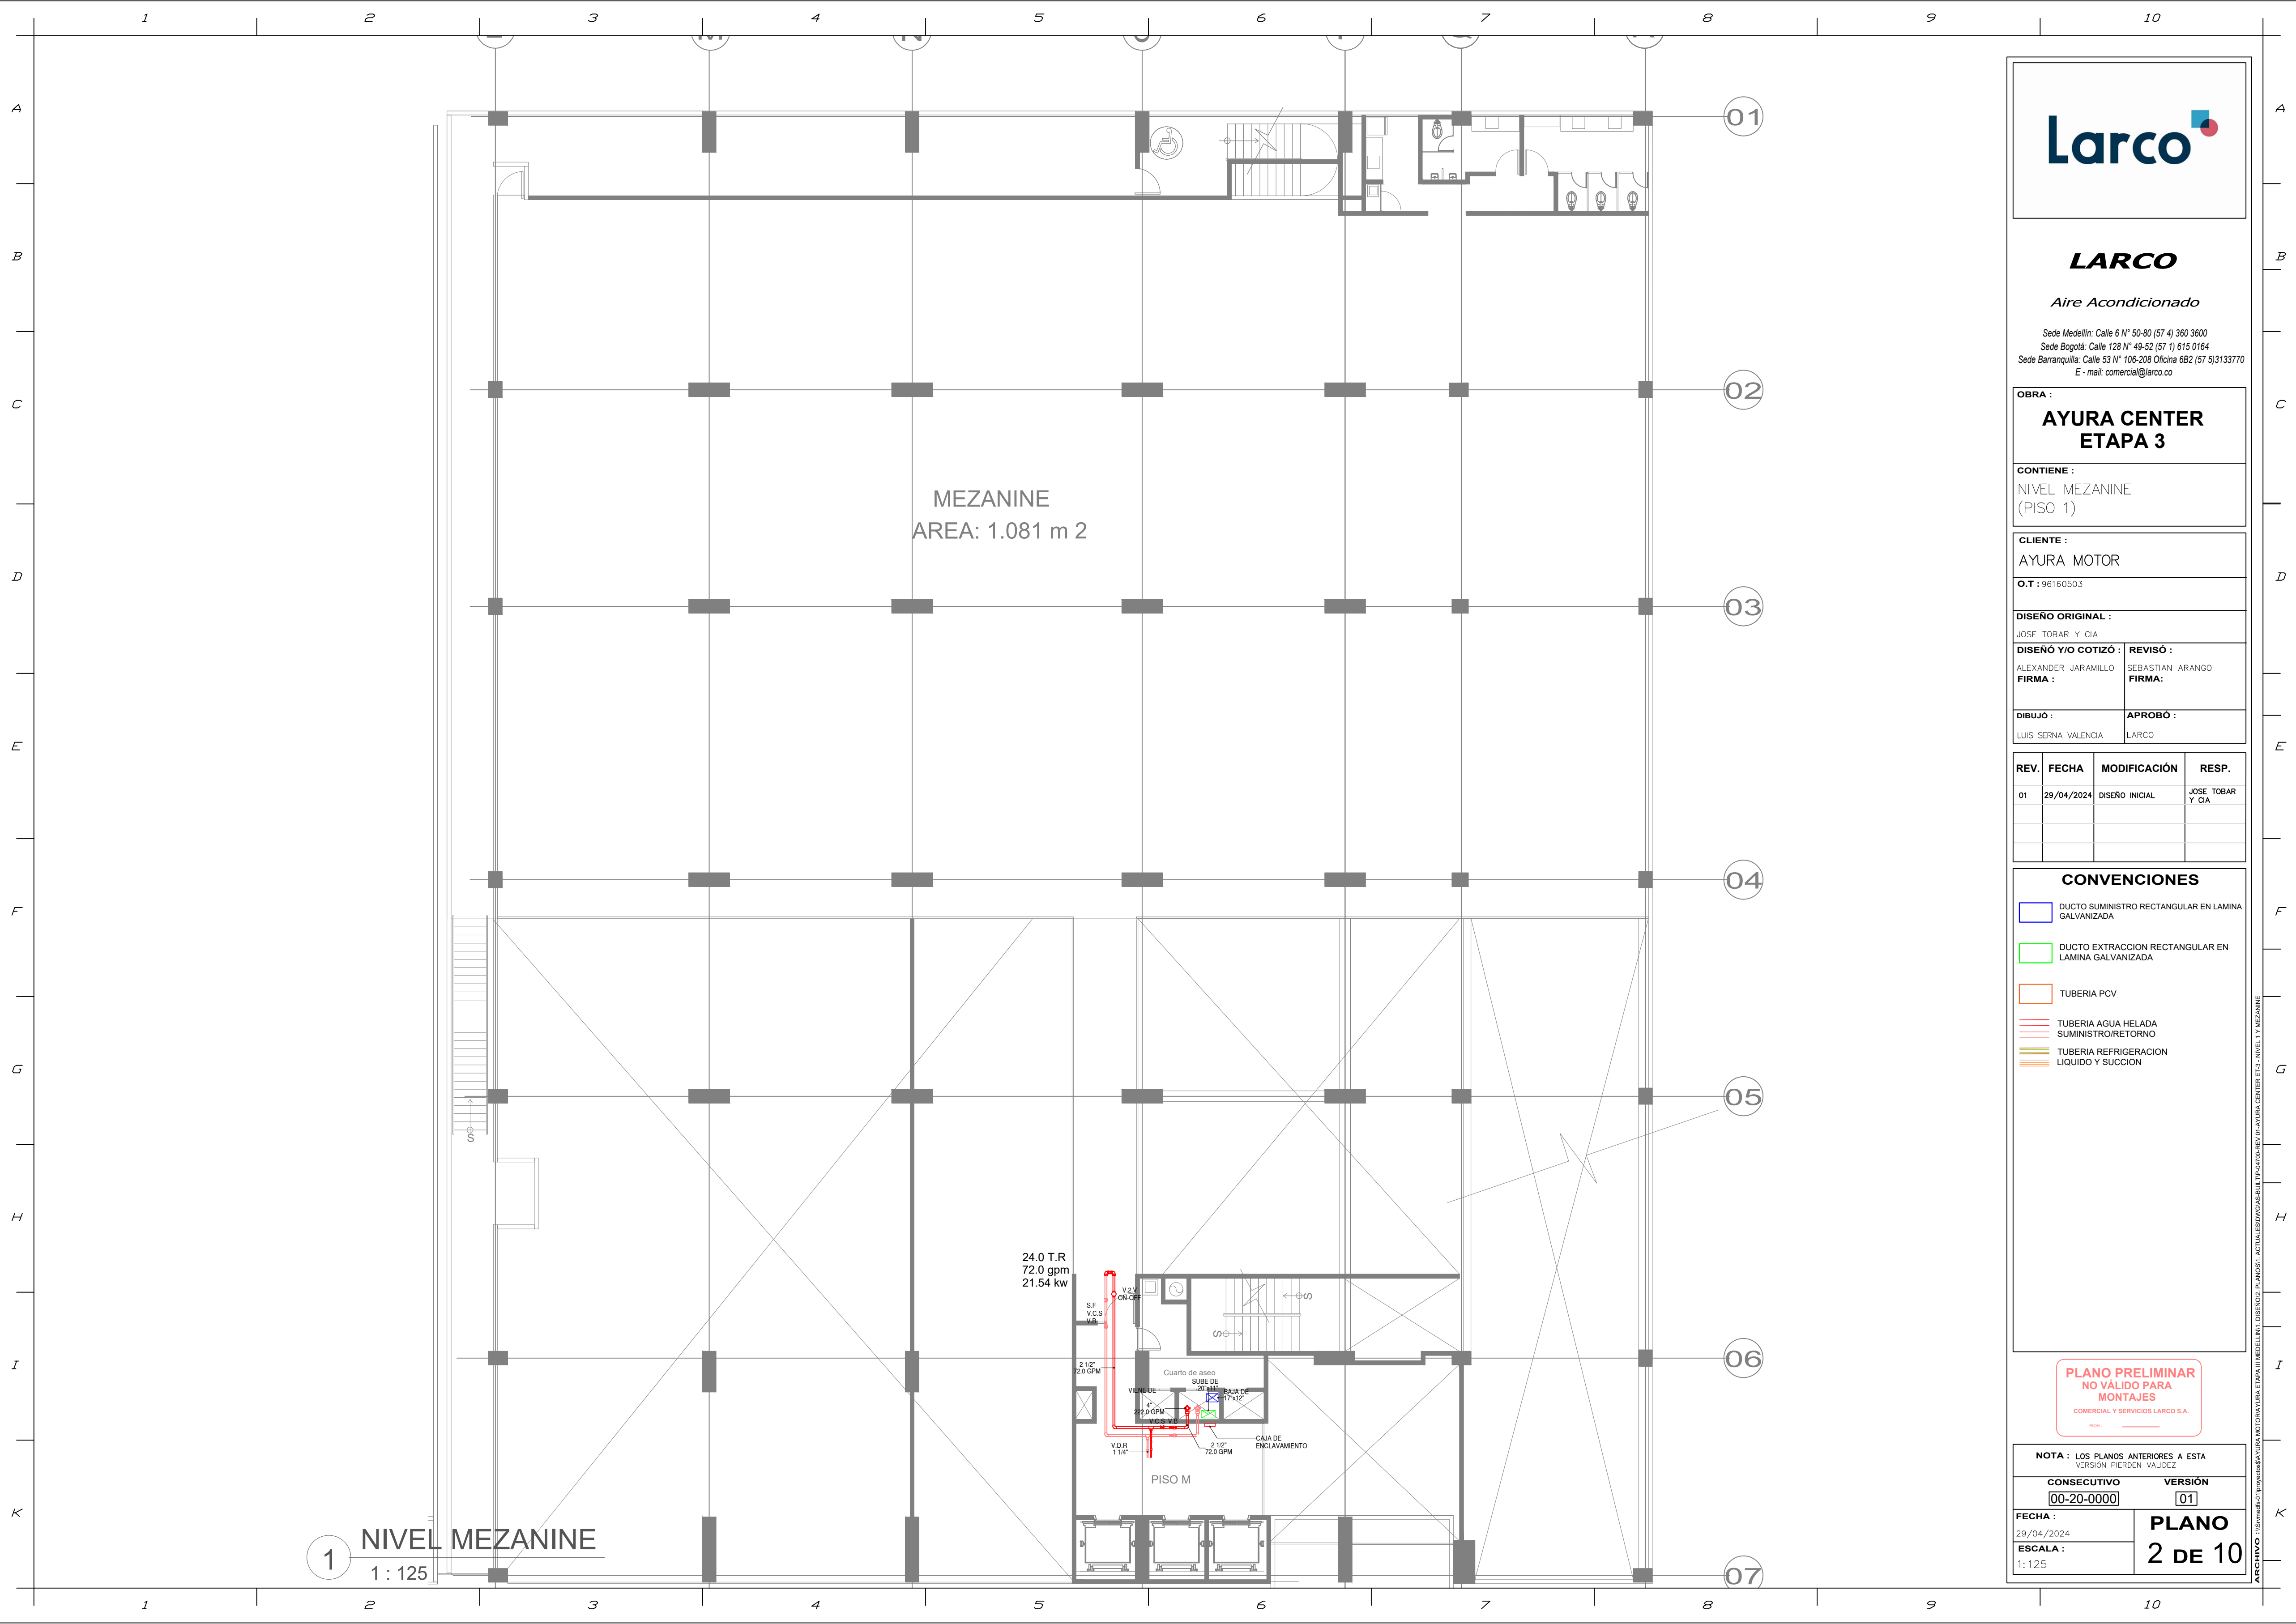

LARCO

Aire Acondicionado

Sede Medellín: Calle 6 N° 50-80 (57 4) 360 3600
Sede Bogotá: Calle 128 N° 49-52 (57 1) 615 0164
Sede Barranquilla: Calle 53 N° 106-208 Oficina 6B2 (57 5) 3133770
E - mail: comercial@larco.co

OBRA :
**AYURA CENTER
ETAPA 3**

CONTIENE :
NIVEL MEZANINE
(PISO 1)

CLIENTE :
AYURA MOTOR
O.T : 96160503

DISEÑO ORIGINAL : JOSE TOBAR Y CIA	
DISEÑO Y/O COTIZÓ : ALEXANDER JARAMILLO FIRMA :	REVISÓ : SEBASTIAN ARANGO FIRMA :
DIBUJÓ : LUIS SERNA VALENCIA	APROBÓ : LARCO

REV.	FECHA	MODIFICACIÓN	RESP.
01	29/04/2024	DISEÑO INICIAL	JOSE TOBAR Y CIA

CONVENCIONES

- DUCTO SUMINISTRO RECTANGULAR EN LAMINA GALVANIZADA
- DUCTO EXTRACCION RECTANGULAR EN LAMINA GALVANIZADA
- TUBERIA PCV
- TUBERIA AGUA HELADA SUMINISTRO/RETORNO
- TUBERIA REFRIGERACION LIQUIDO Y SUCCION

**PLANO PRELIMINAR
NO VÁLIDO PARA
MONTAJES**
COMERCIAL Y SERVICIOS LARCO S.A.

NOTA : LOS PLANOS ANTERIORES A ESTA VERSIÓN PIERDEN VALIDEZ	
CONSECUTIVO 00-20-0000	VERSIÓN 01
FECHA : 29/04/2024	PLANO 2 DE 10
ESCALA : 1:125	

ARCHIVO : 138vmed017proy00055 AYURA MOTOR AYURA ETAPA 3 - NIVEL 1 Y MEZANINE