


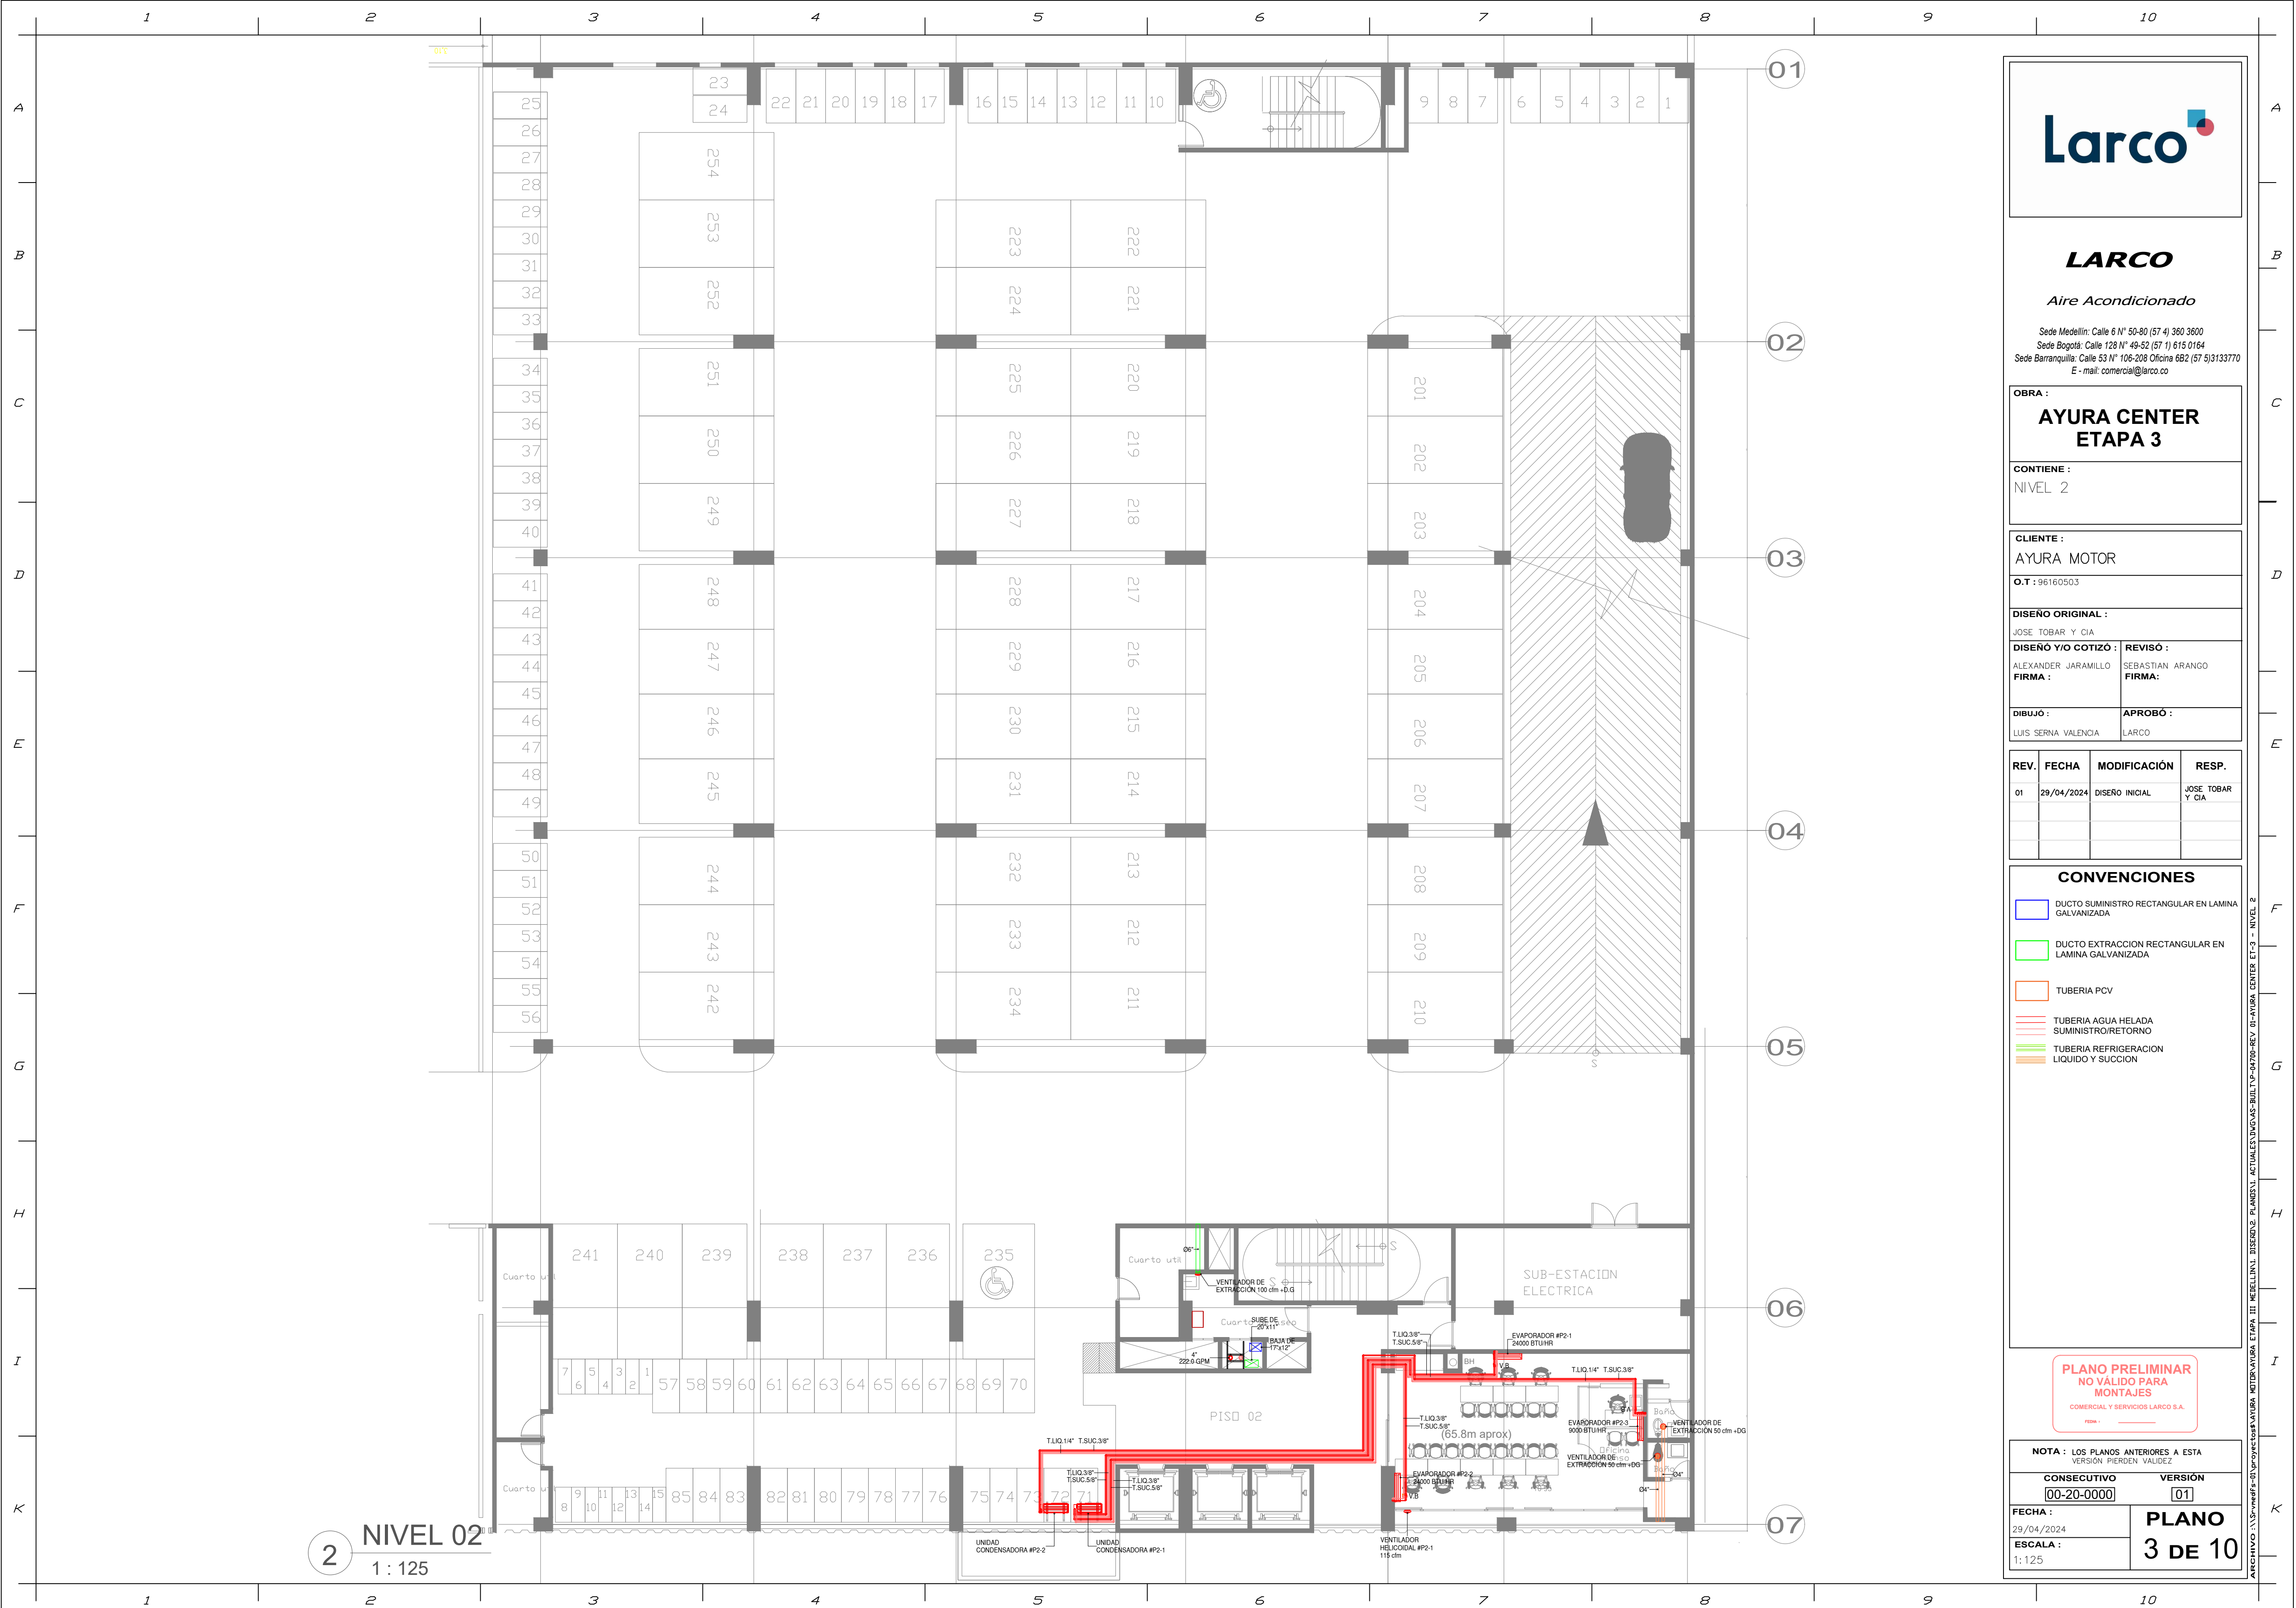

LARCO
Aire Acondicionado
Sede Medellín: Calle 6 N° 50-80 (57 4) 360 3600
Sede Bogotá: Calle 128 N° 49-52 (57 1) 615 0164
Sede Barranquilla: Calle 53 N° 106-208 Oficina 6B2 (57 5) 3133770
E-mail: comercial@larco.co

OBRA :
AYURA CENTER ETAPA 3
CONTIENE :
NIVEL 2

CLIENTE :
AYURA MOTOR
O.T : 96160503
DISEÑO ORIGINAL :
JOSE TOBAR Y CIA
DISEÑO Y/O COTIZÓ :
ALEXANDER JARAMILLO
FIRMA :
SEBASTIAN ARANGO
FIRMA :
DIBUJO :
LUIS SERNA VALENCIA
APROBÓ :
LARCO

REV.	FECHA	MODIFICACIÓN	RESP.
01	29/04/2024	DISEÑO INICIAL	JOSE TOBAR Y CIA

- CONVENCIONES**
- DUCTO SUMINISTRO RECTANGULAR EN LAMINA GALVANIZADA
 - DUCTO EXTRACCION RECTANGULAR EN LAMINA GALVANIZADA
 - TUBERIA PCV
 - TUBERIA AGUA HELADA SUMINISTRO/RETORNO
 - TUBERIA REFRIGERACION LIQUIDO Y SUCCION

PLANO PRELIMINAR
NO VÁLIDO PARA MONTAJES
COMERCIAL Y SERVICIOS LARCO S.A.
FOLIO 1

NOTA : LOS PLANOS ANTERIORES A ESTA VERSIÓN PERDEN VALIDEZ
CONSECUTIVO 00-20-0000
VERSIÓN 01
FECHA : 29/04/2024
ESCALA : 1:125
PLANO 3 DE 10