


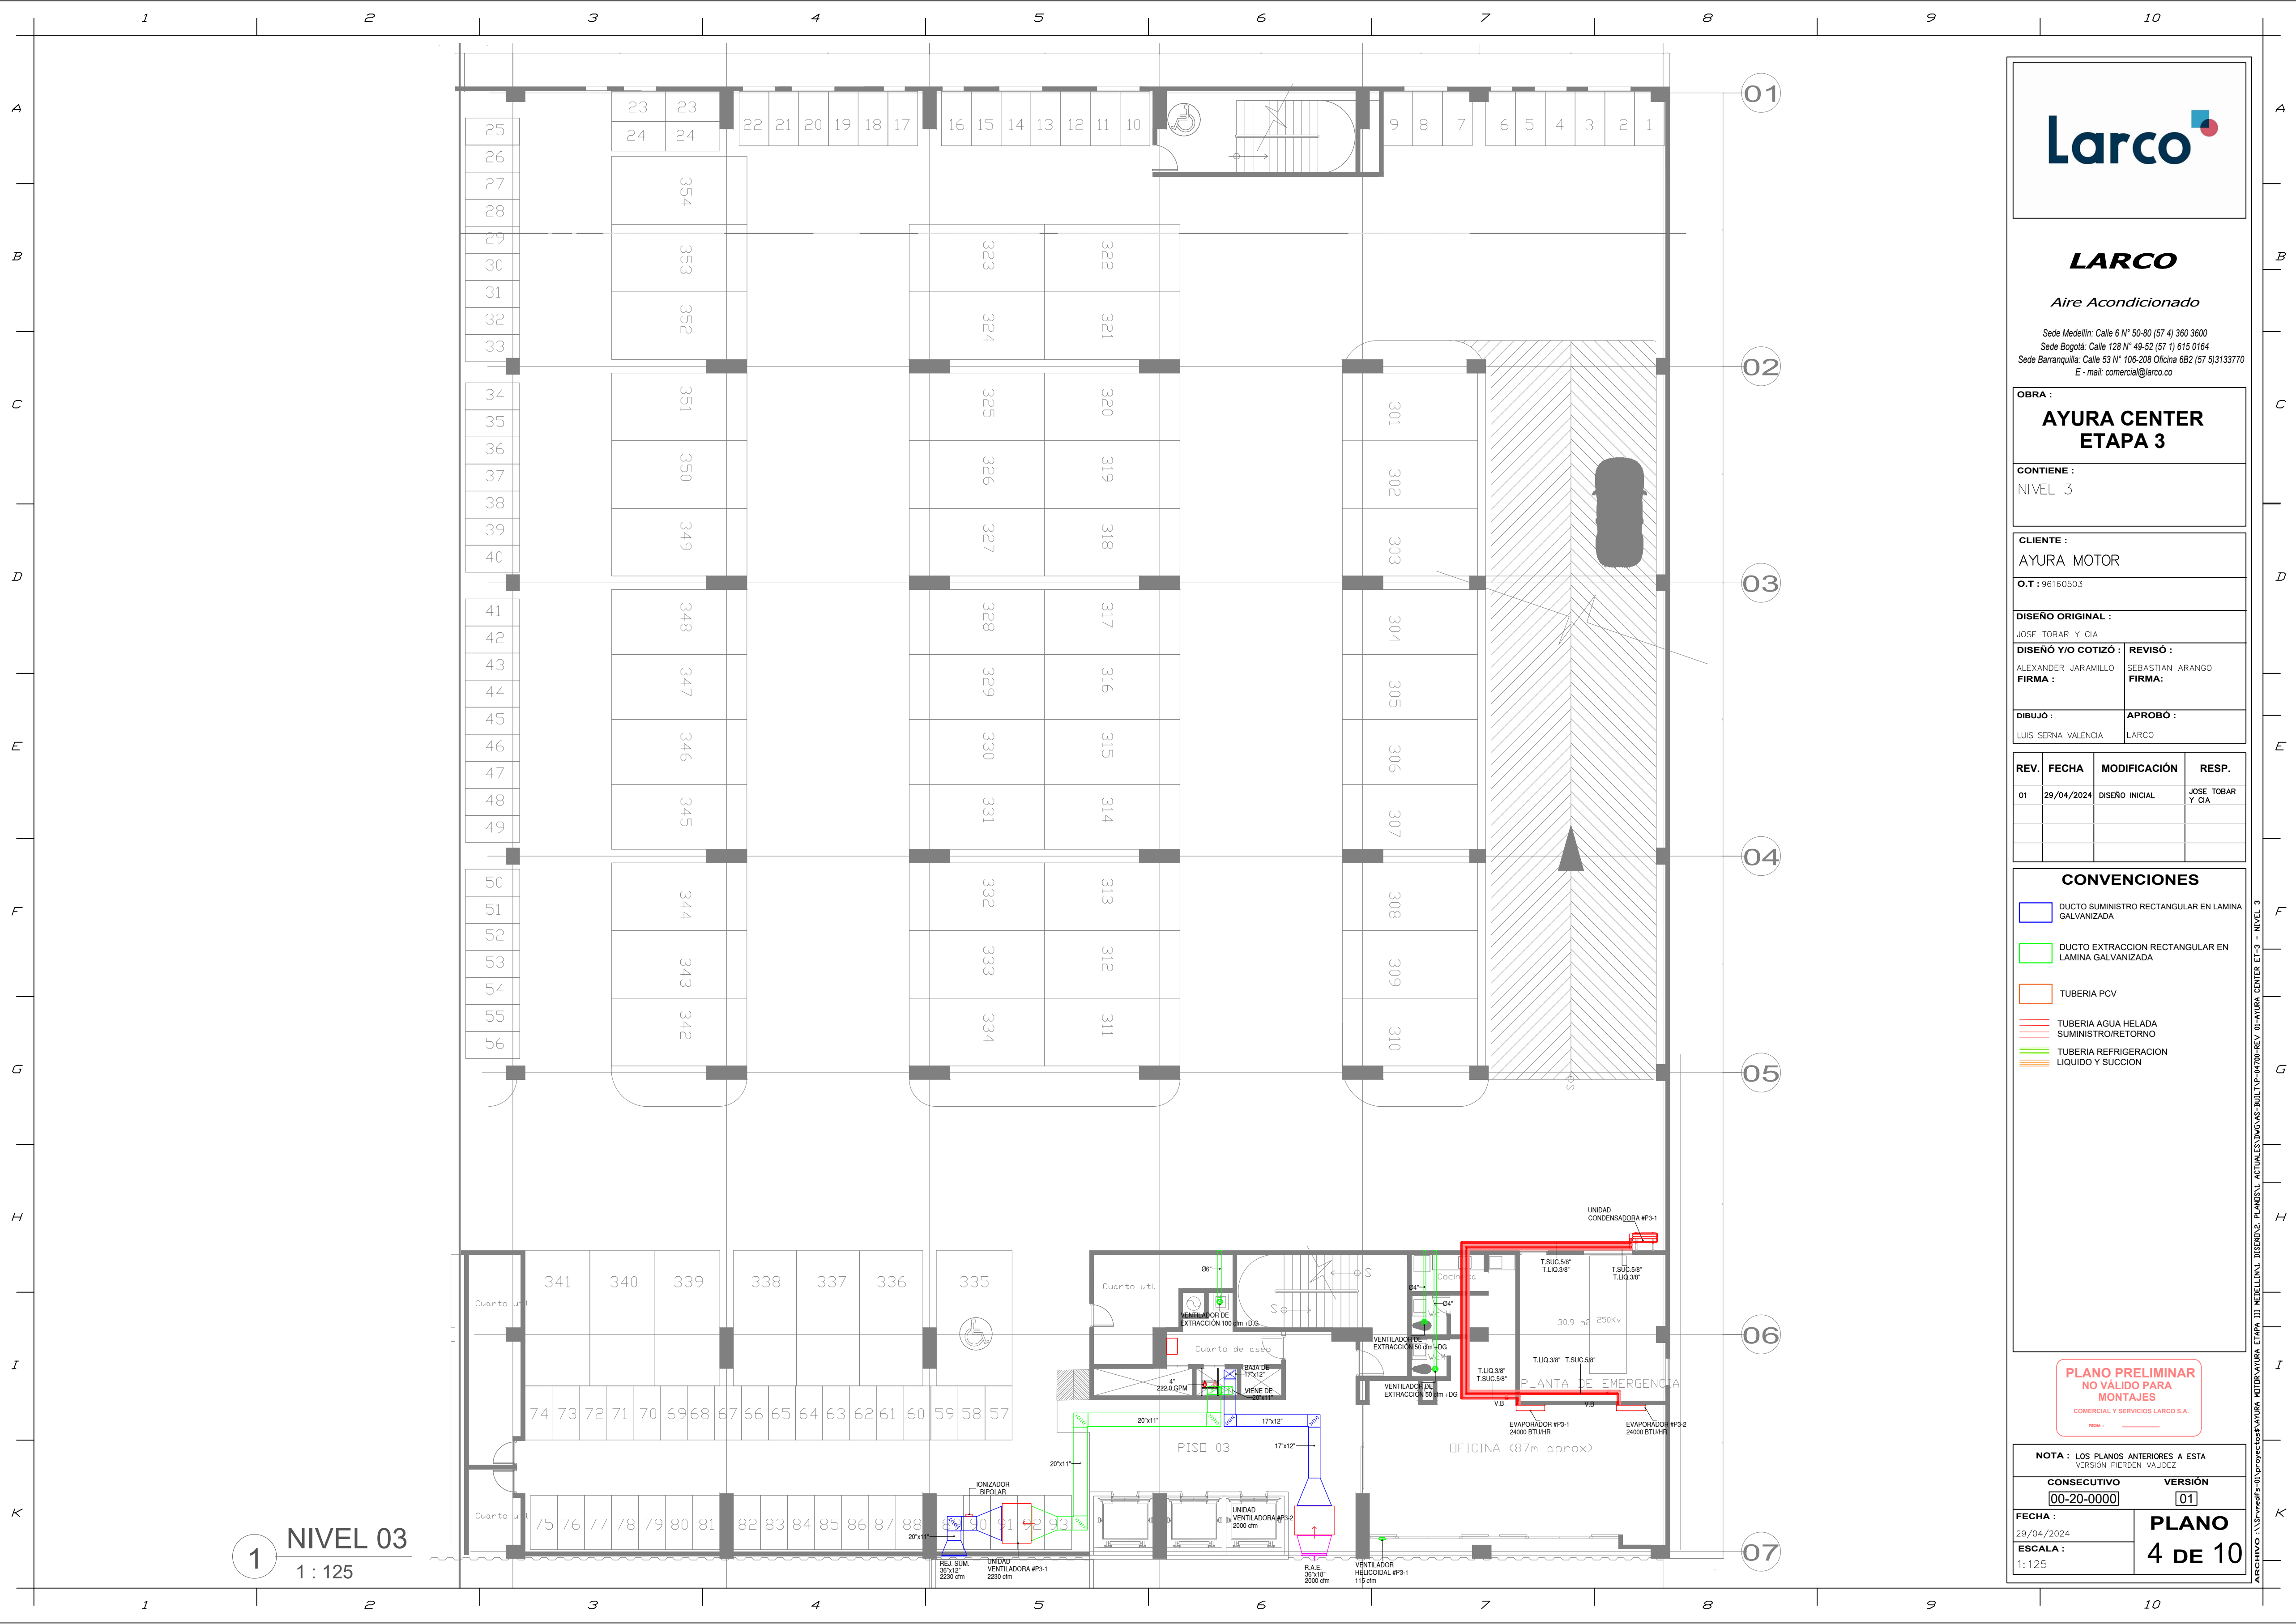

1 NIVEL 03
1 : 125

LARCO

Aire Acondicionado

Sede Medellín: Calle 6 N° 50-80 (57 4) 360 3600
Sede Bogotá: Calle 128 N° 49-52 (57 1) 615 0164
Sede Barranquilla: Calle 53 N° 106-208 Oficina 6B2 (57 5) 3133770
E - mail: comercial@larco.co

OBRA :

AYURA CENTER ETAPA 3

CONTIENE :

NIVEL 3

CLIENTE :

AYURA MOTOR

O.T : 96160503

DISEÑO ORIGINAL :

JOSE TOBAR Y CIA

DISEÑO Y/O COTIZÓ :	REVISÓ :
ALEXANDER JARAMILLO	SEBASTIAN ARANGO
FIRMA :	FIRMA :

DIBUJÓ :	APROBÓ :
LUIS SERNA VALENCIA	LARCO

REV.	FECHA	MODIFICACIÓN	RESP.
01	29/04/2024	DISEÑO INICIAL	JOSE TOBAR Y CIA

CONVENCIONES

- DUCTO SUMINISTRO RECTANGULAR EN LAMINA GALVANIZADA
- DUCTO EXTRACCION RECTANGULAR EN LAMINA GALVANIZADA
- TUBERIA PCV
- TUBERIA AGUA HELADA SUMINISTRO/RETORNO
- TUBERIA REFRIGERACION LIQUIDO Y SUCCION

PLANO PRELIMINAR NO VÁLIDO PARA MONTAJES

COMERCIAL Y SERVICIOS LARCO S.A.

NOTA : LOS PLANOS ANTERIORES A ESTA VERSION PIERDEN VALIDEZ

CONSECUTIVO	VERSION
00-20-0000	01

FECHA :	PLANO 4 DE 10
29/04/2024	
ESCALA :	
1:125	

ARCHIVO : 33-vmwff-00-proyectos-AYURA MOTOR-AYURA ETAPA III-REBELLINI- DISEÑO 2. PLANOS LUGUAS-BUILT-UP-REV 01-AYURA CENTER ET-3 - NIVEL 3