


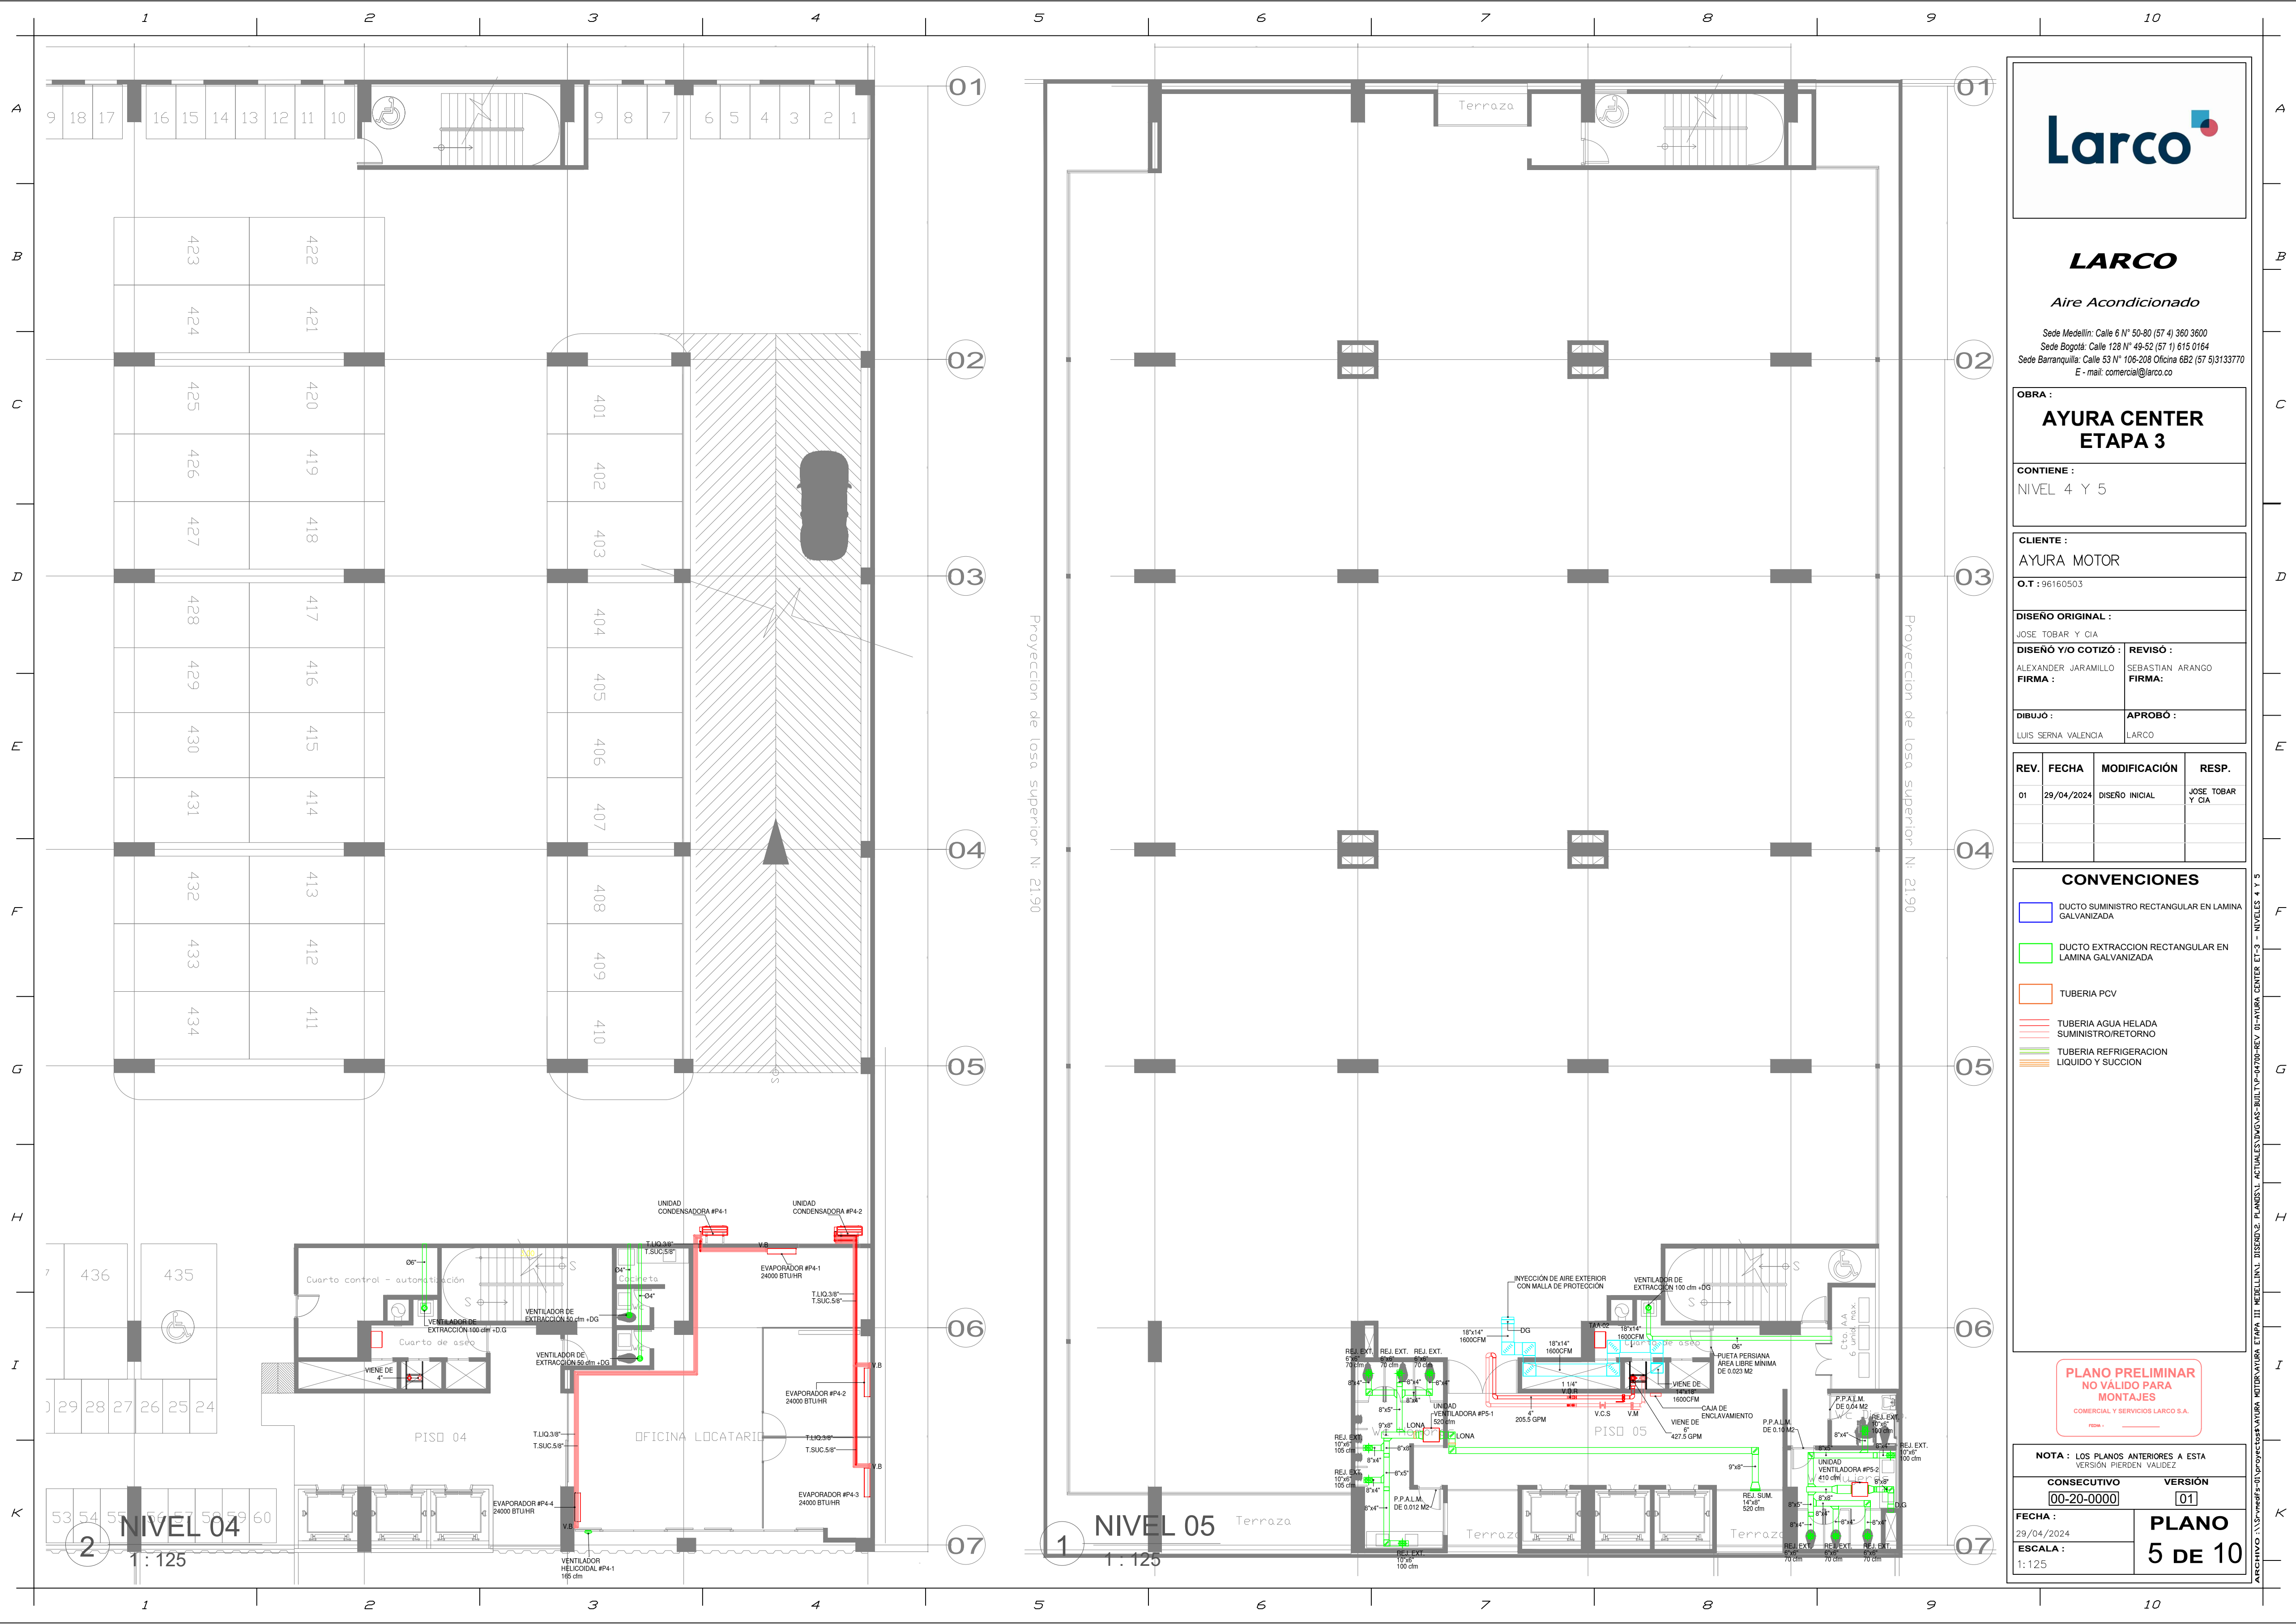

LARCO

Aire Acondicionado

Sede Medellín: Calle 6 N° 50-80 (57 4) 360 3600
Sede Bogotá: Calle 128 N° 49-52 (57 1) 615 0164
Sede Barranquilla: Calle 53 N° 106-208 Oficina 6B2 (57 5) 3133770
E - mail: comercial@larco.co

OBRA :
**AYURA CENTER
ETAPA 3**

CONTIENE :
NIVEL 4 Y 5

CLIENTE :
AYURA MOTOR
O.T : 96160503

DISEÑO ORIGINAL :
JOSE TOBAR Y CIA
DISEÑO Y/O COTIZÓ :
ALEXANDER JARAMILLO
FIRMA :
REVISÓ :
SEBASTIAN ARANGO
FIRMA :
DIBUJO :
LUIS SERNA VALENCIA
APROBÓ :
LARCO

REV.	FECHA	MODIFICACIÓN	RESP.
01	29/04/2024	DISEÑO INICIAL	JOSE TOBAR Y CIA

- CONVENCIONES**
- DUCTO SUMINISTRO RECTANGULAR EN LAMINA GALVANIZADA
 - DUCTO EXTRACCION RECTANGULAR EN LAMINA GALVANIZADA
 - TUBERIA PCV
 - TUBERIA AGUA HELADA SUMINISTRO/RETORNO
 - TUBERIA REFRIGERACION LIQUIDO Y SUCCION

**PLANO PRELIMINAR
NO VÁLIDO PARA
MONTAJES**
COMERCIAL Y SERVICIOS LARCO S.A.

NOTA : LOS PLANOS ANTERIORES A ESTA VERSIÓN PIERDEN VALIDEZ	
CONSECUTIVO 00-20-0000	VERSIÓN 01
FECHA : 29/04/2024	PLANO 5 DE 10
ESCALA : 1:125	

ARCHIVO : 133-mwef-00-proyectos-ayura-motor-ayura-etapa-3-niveles-4-y-5-REV-01-AYURA CENTER ET-3 - NIVELES 4 Y 5