


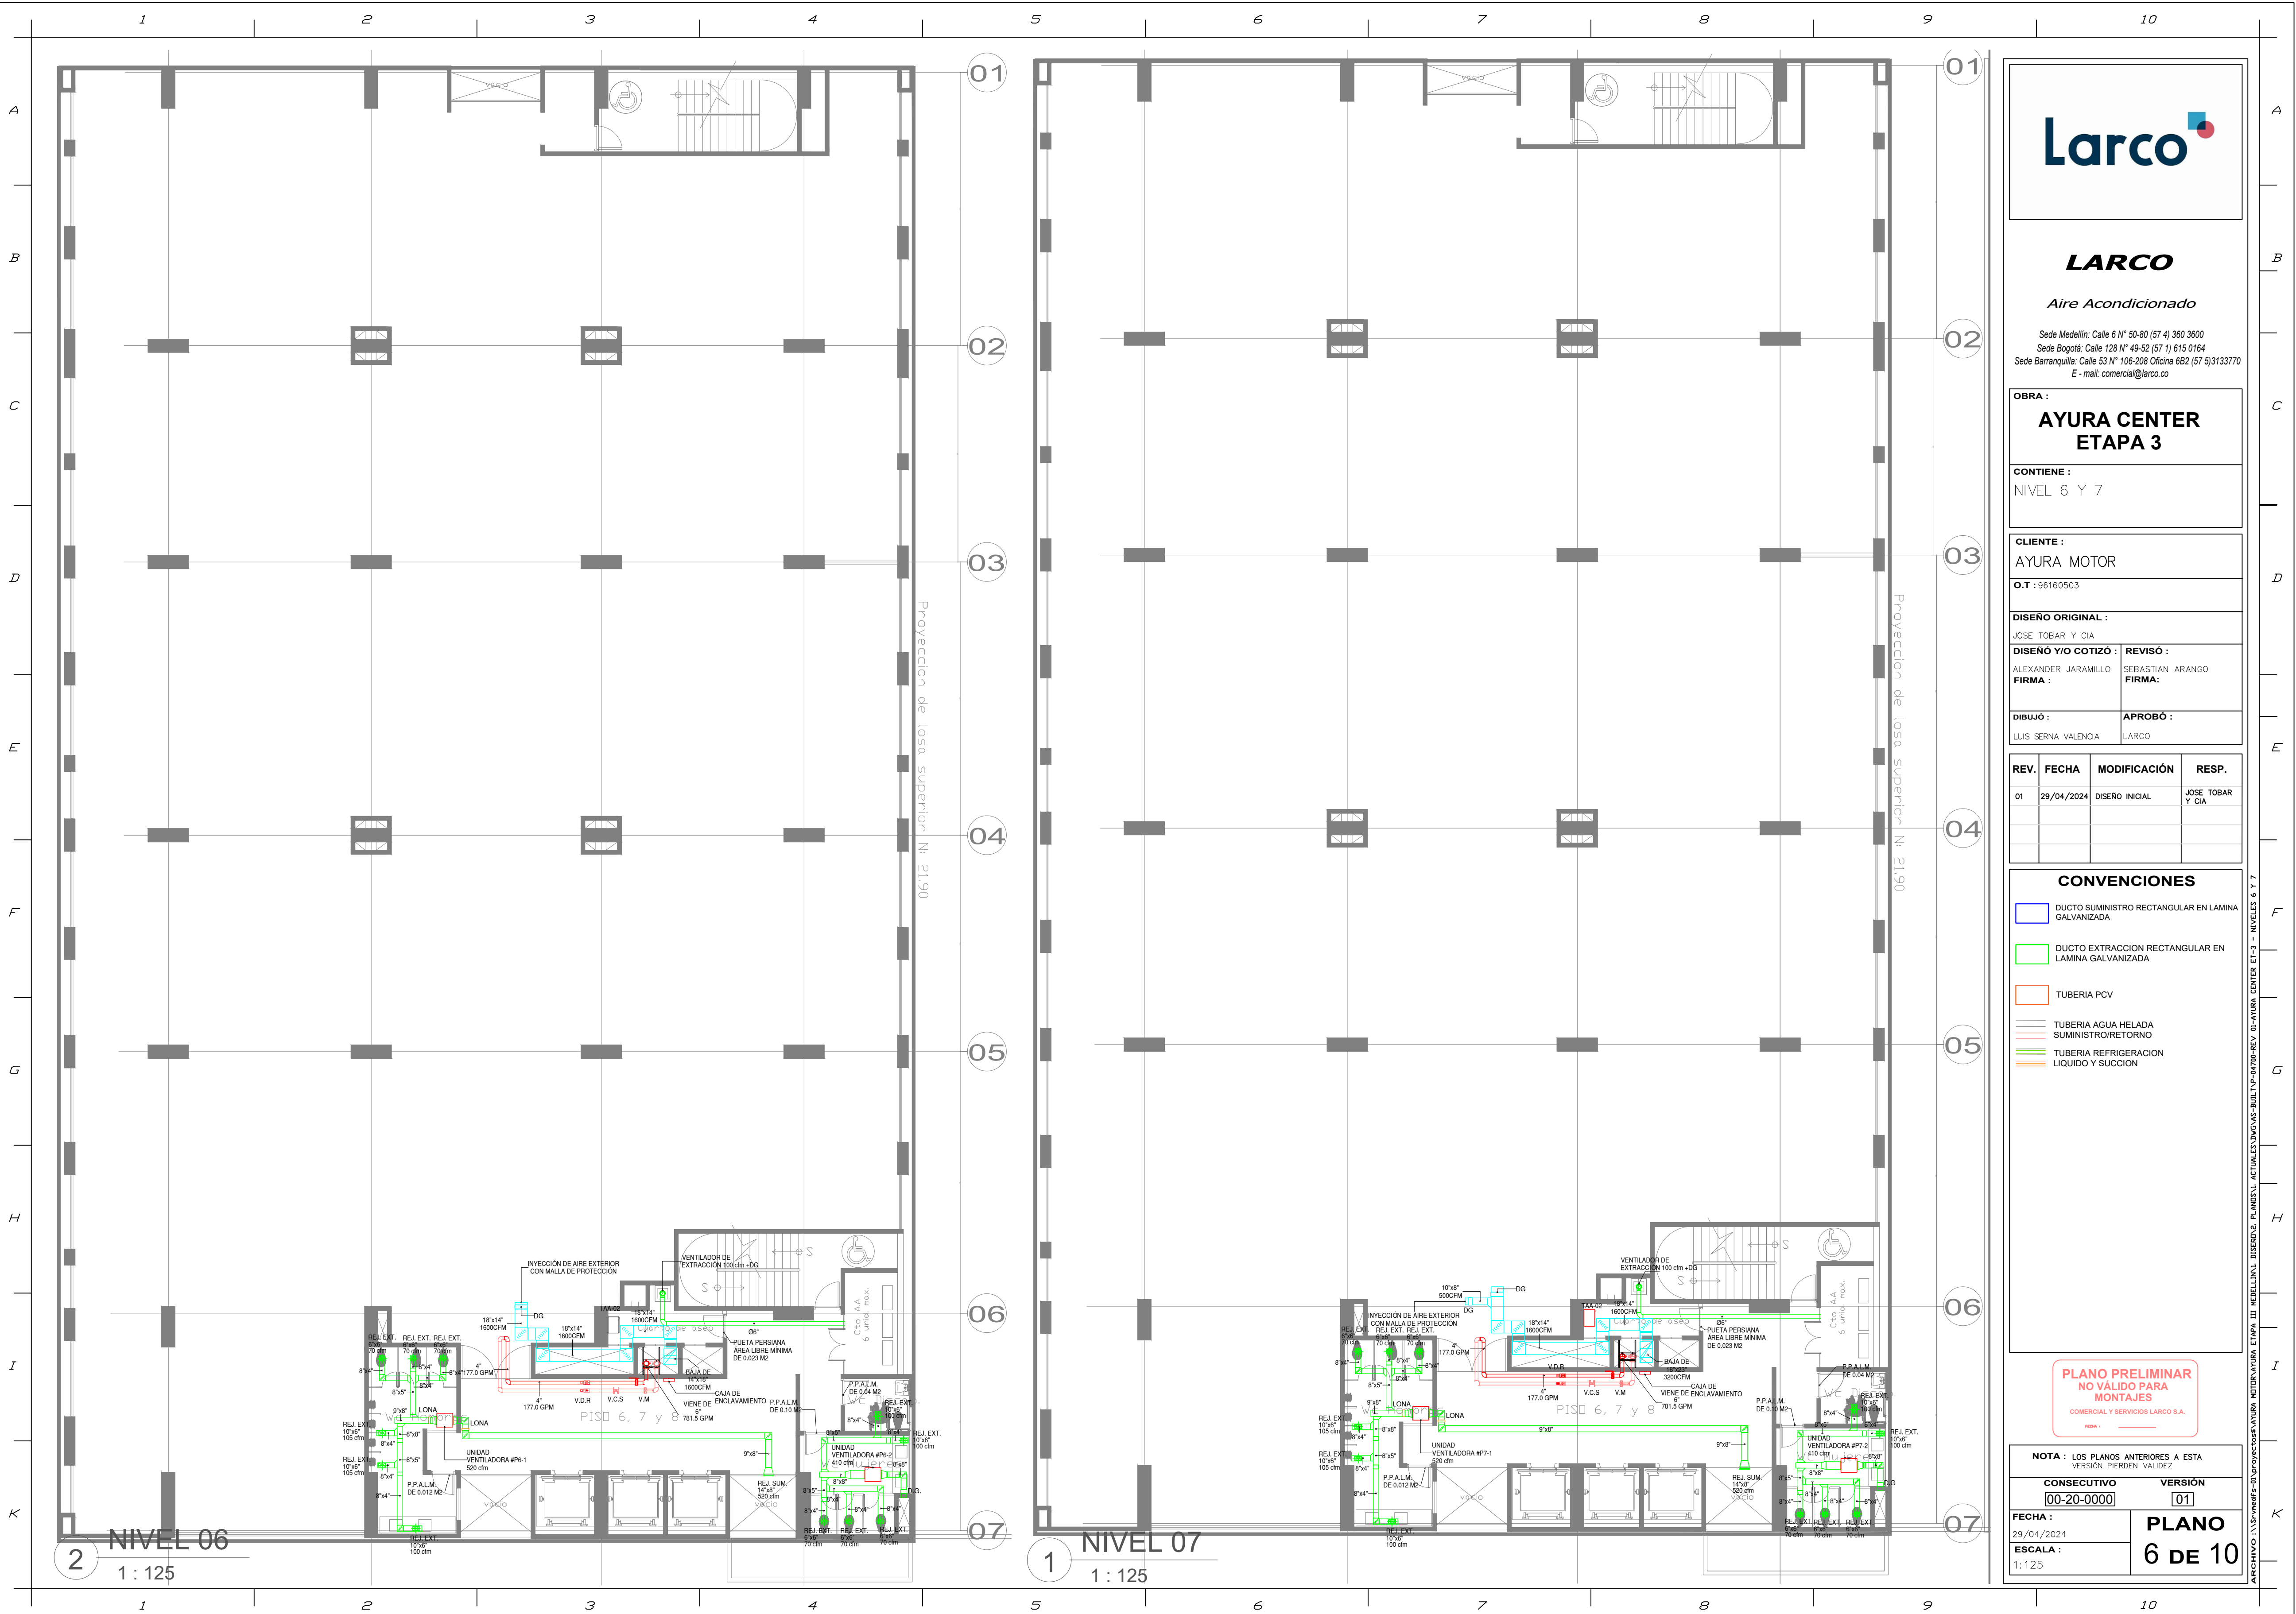

LARCO
Aire Acondicionado
Sede Medellín: Calle 6 N° 50-80 (57 4) 360 3600
Sede Bogotá: Calle 128 N° 49-52 (57 1) 615 0164
Sede Barranquilla: Calle 53 N° 106-208 Oficina 6B2 (57 5) 3133770
E - mail: comercial@larco.co

OBRA :
AYURA CENTER ETAPA 3

CONTIENE :
NIVEL 6 Y 7

CLIENTE : AYURA MOTOR	
O.T : 96160503	
DISEÑO ORIGINAL : JOSE TOBAR Y CIA	
DISEÑO Y/O COTIZÓ : ALEXANDER JARAMILLO FIRMA :	REVISÓ : SEBASTIAN ARANGO FIRMA :
DIBUJÓ : LUIS SERNA VALENCIA	APROBÓ : LARCO

REV.	FECHA	MODIFICACIÓN	RESP.
01	29/04/2024	DISEÑO INICIAL	JOSE TOBAR Y CIA

- CONVENCIONES**
- DUCTO SUMINISTRO RECTANGULAR EN LAMINA GALVANIZADA
 - DUCTO EXTRACCIÓN RECTANGULAR EN LAMINA GALVANIZADA
 - TUBERIA PCV
 - TUBERIA AGUA HELADA SUMINISTRO/RETORNO
 - TUBERIA REFRIGERACION LIQUIDO Y SUCCION

PLANO PRELIMINAR
NO VÁLIDO PARA MONTAJES
COMERCIAL Y SERVICIOS LARCO S.A.
Firma : _____

NOTA : LOS PLANOS ANTERIORES A ESTA VERSIÓN PIERDEN VALIDEZ.	
CONSECUTIVO 00-20-0000	VERSIÓN 01
FECHA : 29/04/2024	PLANO 6 DE 10
ESCALA : 1:125	