




1 NIVEL 08
1 : 125

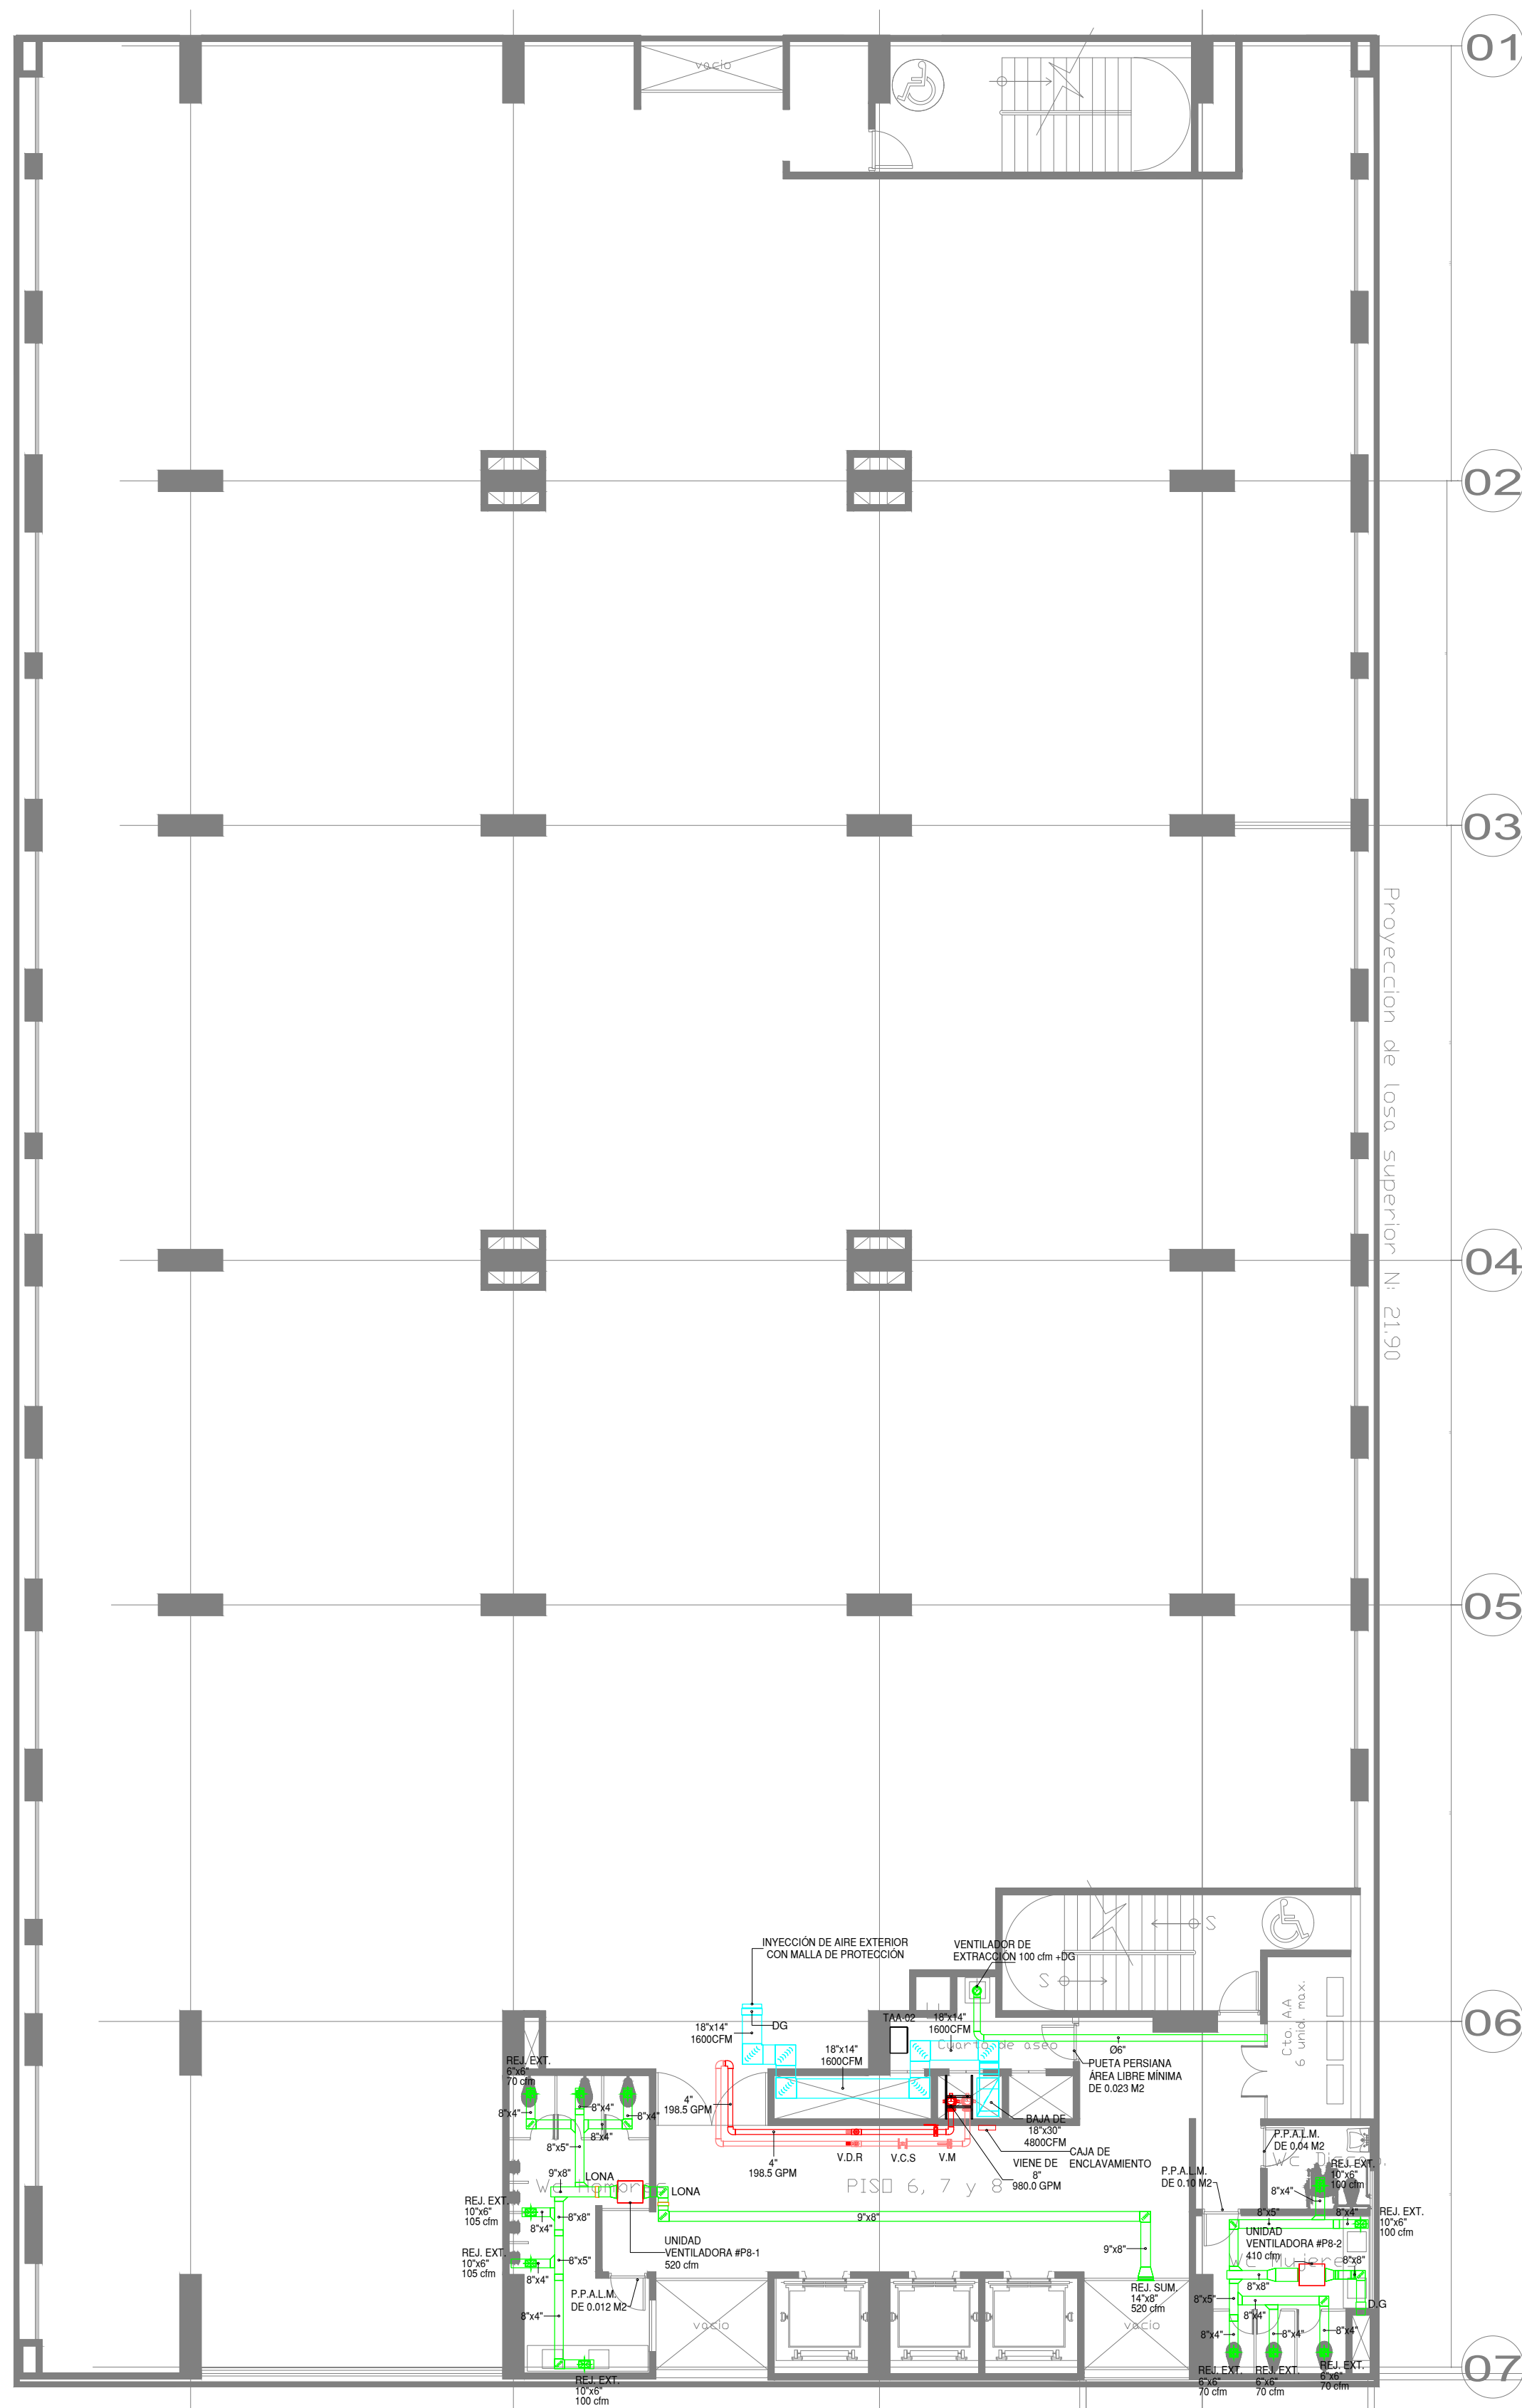

2 NIVEL 09
1 : 125

Larco

LARCO

Aire Acondicionado

Sede Medellín: Calle 6 N° 50-80 (57 4) 360 3600
Sede Bogotá: Calle 128 N° 49-52 (57 1) 615 0164
Sede Barranquilla: Calle 53 N° 106-208 Oficina 6B2 (57 5) 3133770
E - mail: comercial@larco.co

OBRA :

AYURA CENTER
ETAPA 3

CONTIENE :

NIVEL 8 Y 9

CLIENTE :

AYURA MOTOR

O.T : 96160503

DISEÑO ORIGINAL :

JOSE TOBAR Y CIA

DISEÑO Y/O COTIZÓ :

ALEXANDER JARAMILLO

FIRMA :

REVISÓ :

SEBASTIAN ARANGO

FIRMA :

DIBUJÓ :

LUIS SERVA VALENCIA

APROBÓ :

LARCO

REV.	FECHA	MODIFICACIÓN	RESP.
01	29/04/2024	DISEÑO INICIAL	JOSE TOBAR Y CIA

CONVENCIONES

- DUCTO SUMINISTRO RECTANGULAR EN LAMINA GALVANIZADA
- DUCTO EXTRACCION RECTANGULAR EN LAMINA GALVANIZADA
- TUBERIA PCV
- TUBERIA AGUA HELADA SUMINISTRO/RETORNO
- TUBERIA REFRIGERACION LIQUIDO Y SUCCION

PLANO PRELIMINAR
NO VÁLIDO PARA
MONTAJES

COMERCIAL Y SERVICIOS LARCO S.A.

NOTA : LOS PLANOS ANTERIORES A ESTA
VERSION PIERDEN VALIDEZ

CONSECUTIVO 00-20-0000

VERSIÓN 01

FECHA :

29/04/2024

ESCALA :

1:125

PLANO

7 DE 10