


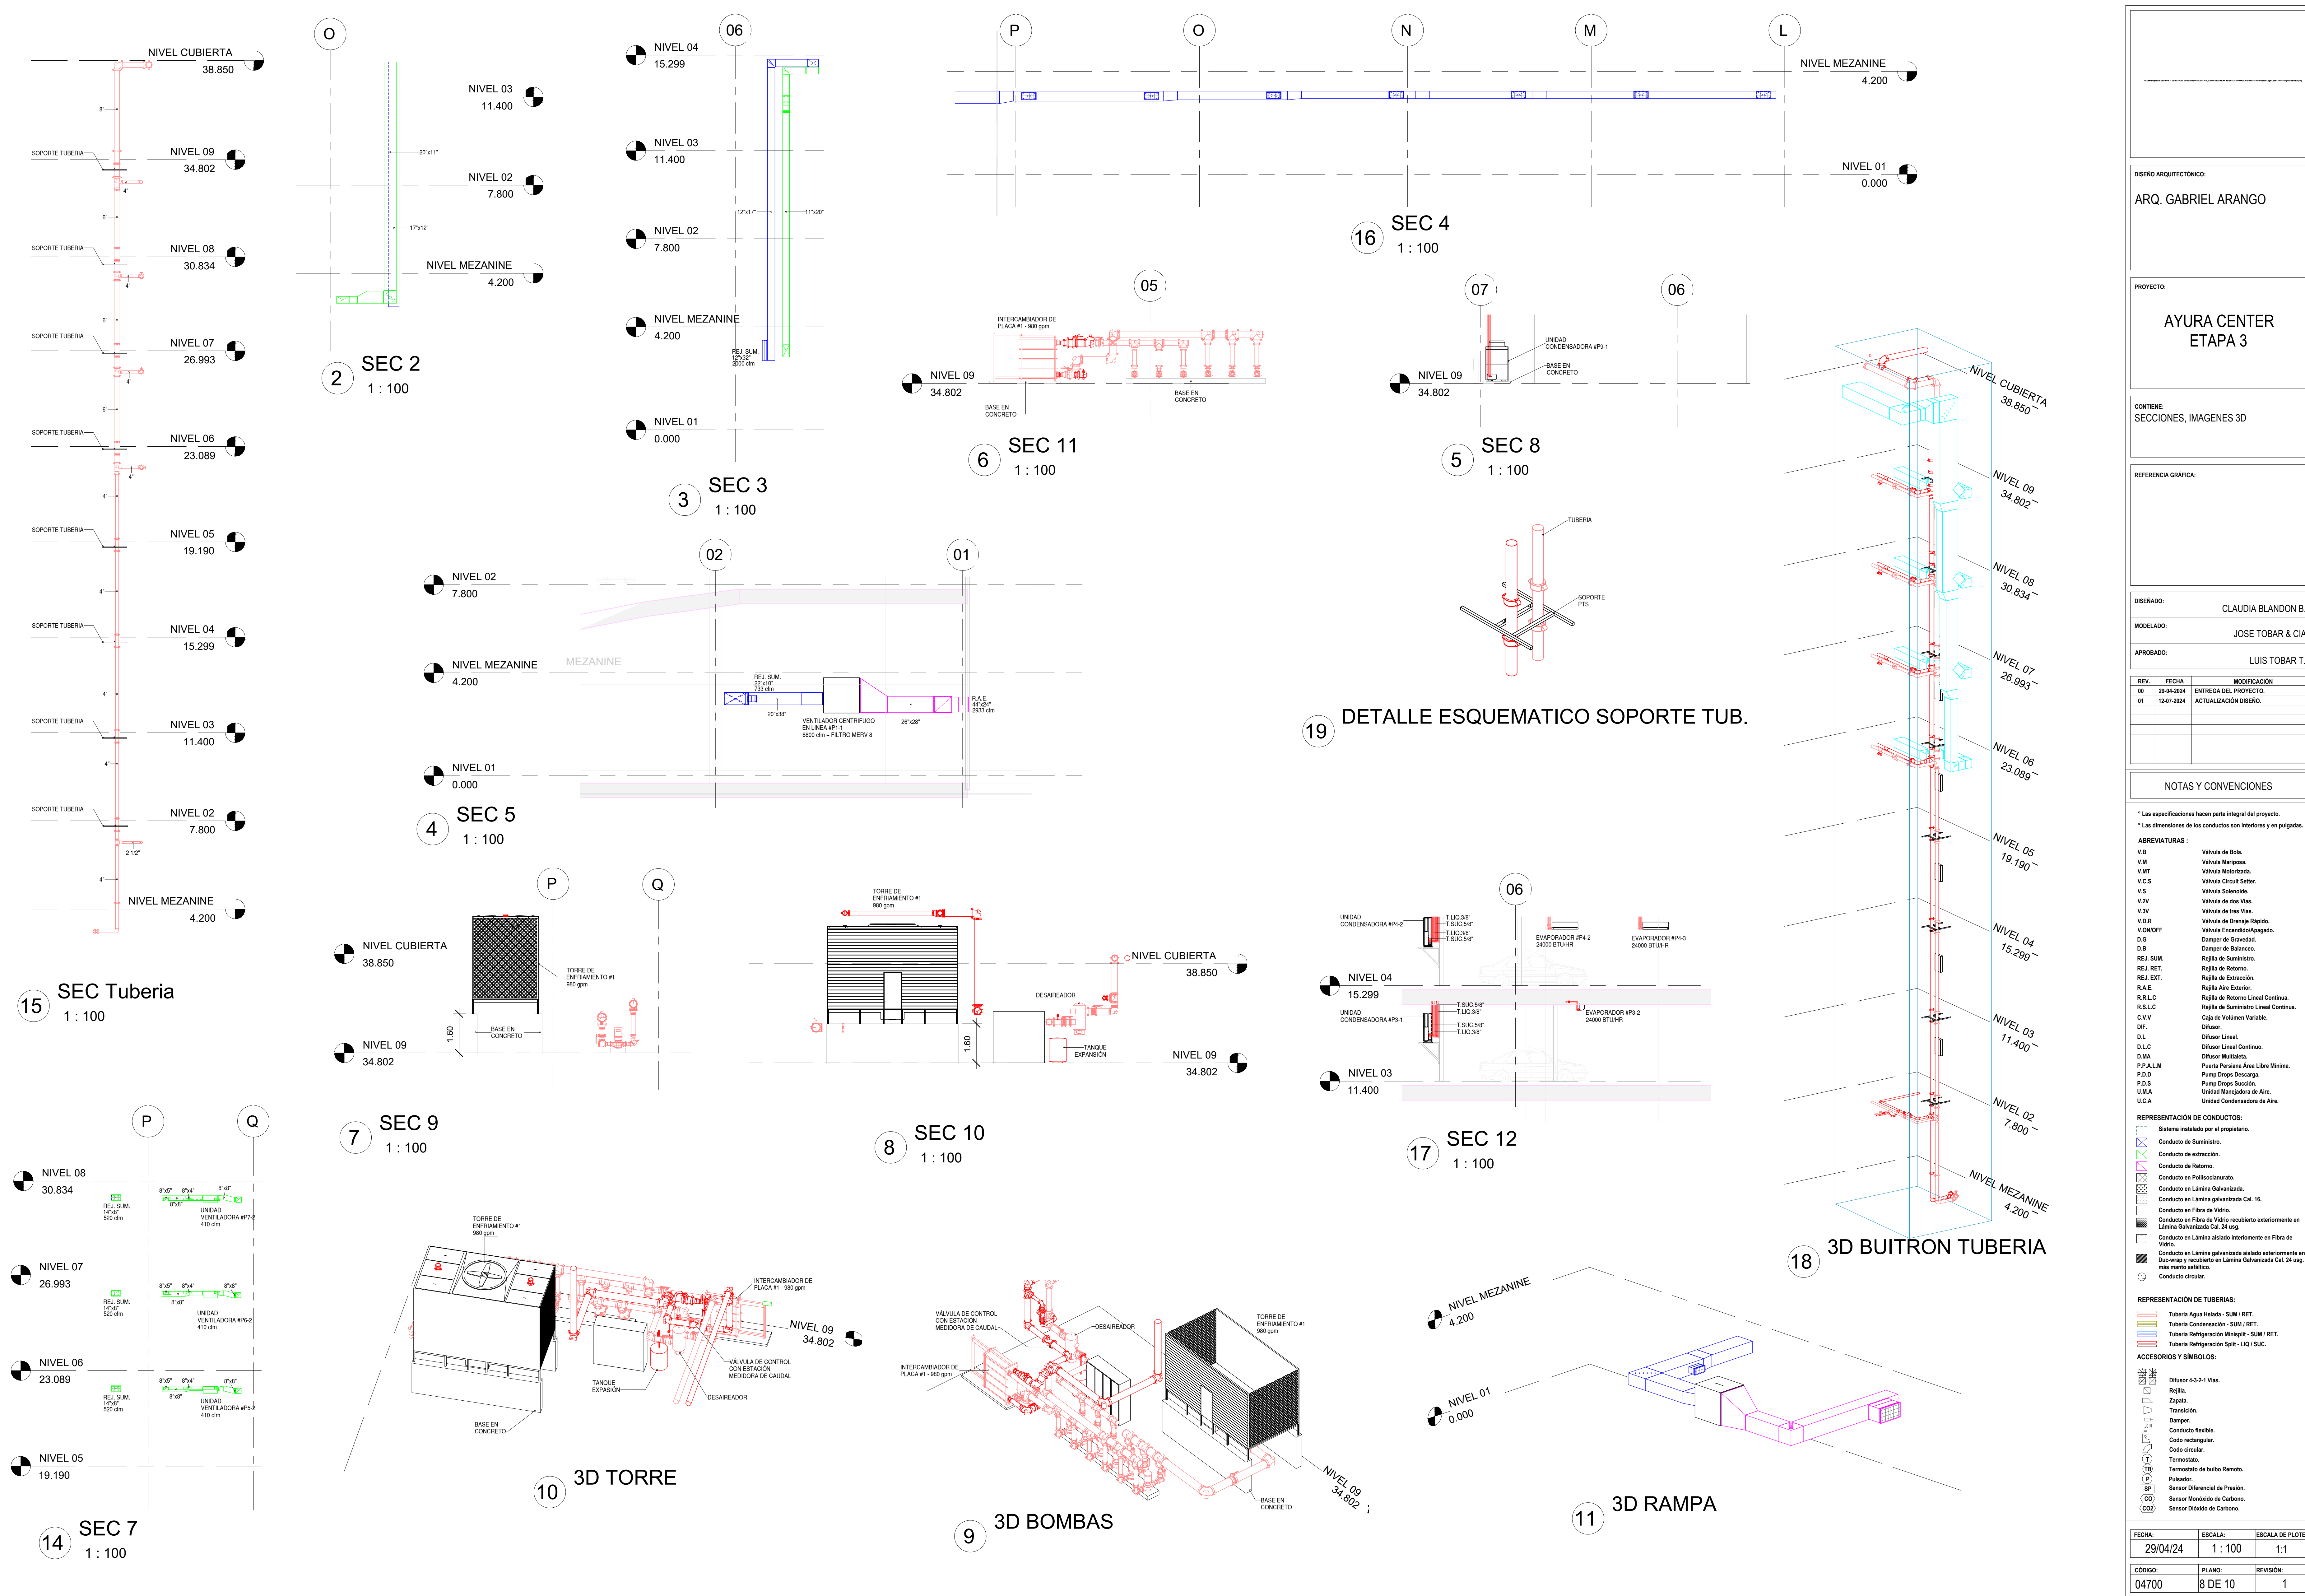

DISEÑO ARQUITECTÓNICO:

ARQ. GABRIEL ARANGO

PROYECTO:

AYURA CENTER
ETAPA 3

CONTIENE:

SECCIONES, IMAGENES 3D

REFERENCIA GRÁFICA:

DISEÑADO:

CLAUDIA BLANDON B.

MODELADO:

JOSE TOBAR & CIA

APROBADO:

LUIS TOBAR T.

REV.	FECHA	MODIFICACIÓN
00	29-04-2024	ENTREGA DEL PROYECTO
01	12-07-2024	ACTUALIZACIÓN DISEÑO.

NOTAS Y CONVENCIONES

* Las especificaciones hacen parte integral del proyecto.

* Las dimensiones de los conductos son interiores y en pulgadas.

ABREVIATURAS :

V.B

Válvula de Bola.

V.M

Válvula Mariposa.

V.MT

Válvula Motorizada.

V.C.S

Válvula Circuit Setter.

V.S

Válvula Solenoide.

V.2V

Válvula de dos Vías.

V.3V

Válvula de tres Vías.

V.3.R

Válvula de Drenaje Rápido.

V.ON/OFF


D.G

Damper de Gravedad.

D.B

Damper de Balanceo.

REJ. SUM.

Regilla de Suministro.

REJ. RET.

Regilla de Retorno.

REJ. EXT.

Regilla de Extracción.

R.A.E.

Regilla Aire Exterior.

R.R.L.C

Regilla de Retorno Lineal Continua.

R.S.L.C

Regilla de Suministro Lineal Continua.

C.V.V

Caja de Volumen Variable.

DIF.

Diffusor.

D.L

Diffusor Lineal.

D.L.C

Diffusor Lineal Continuo.

D.MA

Diffusor Multitapa.

P.P.A.L.M

Puerta Persiana Área Libre Mínima.

P.D.D

Pump Drops Descarga.

P.D.S

Pump Drops Sución.

U.M.A


U.C.A

Unidad Condensadora de Aire.

REPRESENTACIÓN DE CONDUCTOS:

Sistema instalado por el propietario.

Conducto de Suministro.

Conducto de extracción.

Conducto de Retorno.

Conducto en Poliisocianurato.

Conducto en Lámina Galvanizada.

Conducto en Lámina galvanizada Cal. 16.

Conducto en Fibra de Vidrio.

Conducto en Fibra de Vidrio recubierto exteriormente en Lámina Galvanizada Cal. 24 usg.

Conducto en Lámina aislado interiormente en Fibra de Vidrio.

Conducto en Lámina galvanizada aislado exteriormente en Lámina Galvanizada Cal. 24 usg.

Conducto en Lámina galvanizada aislado exteriormente en Lámina Galvanizada Cal. 24 usg. más manto estáfico.

Conducto circular.

REPRESENTACIÓN DE TUBERIAS:

Tubería Agua Helada - SUM / RET.

Tubería Condensación - SUM / RET.


Tubería Refrigeración Split - LIQ / SUC.

ACCESORIOS Y SÍMBOLOS:

Diffusor 4-3-2-1 Vías.

Regilla.

Zapata.

Transición.

Damper.

Conducto flexible.

Codo rectangular.

Codo circular.

Termostato.

Termostato de bulbo Remoto.

Pulsador.

Sensor Diferencial de Presión.


FECHA:

29/04/24

ESCALA:

1 : 100

ESCALA DE PLOT:

1:1

CÓDIGO:

04700

PLANO:

8 DE 10

REVISIÓN:

1