




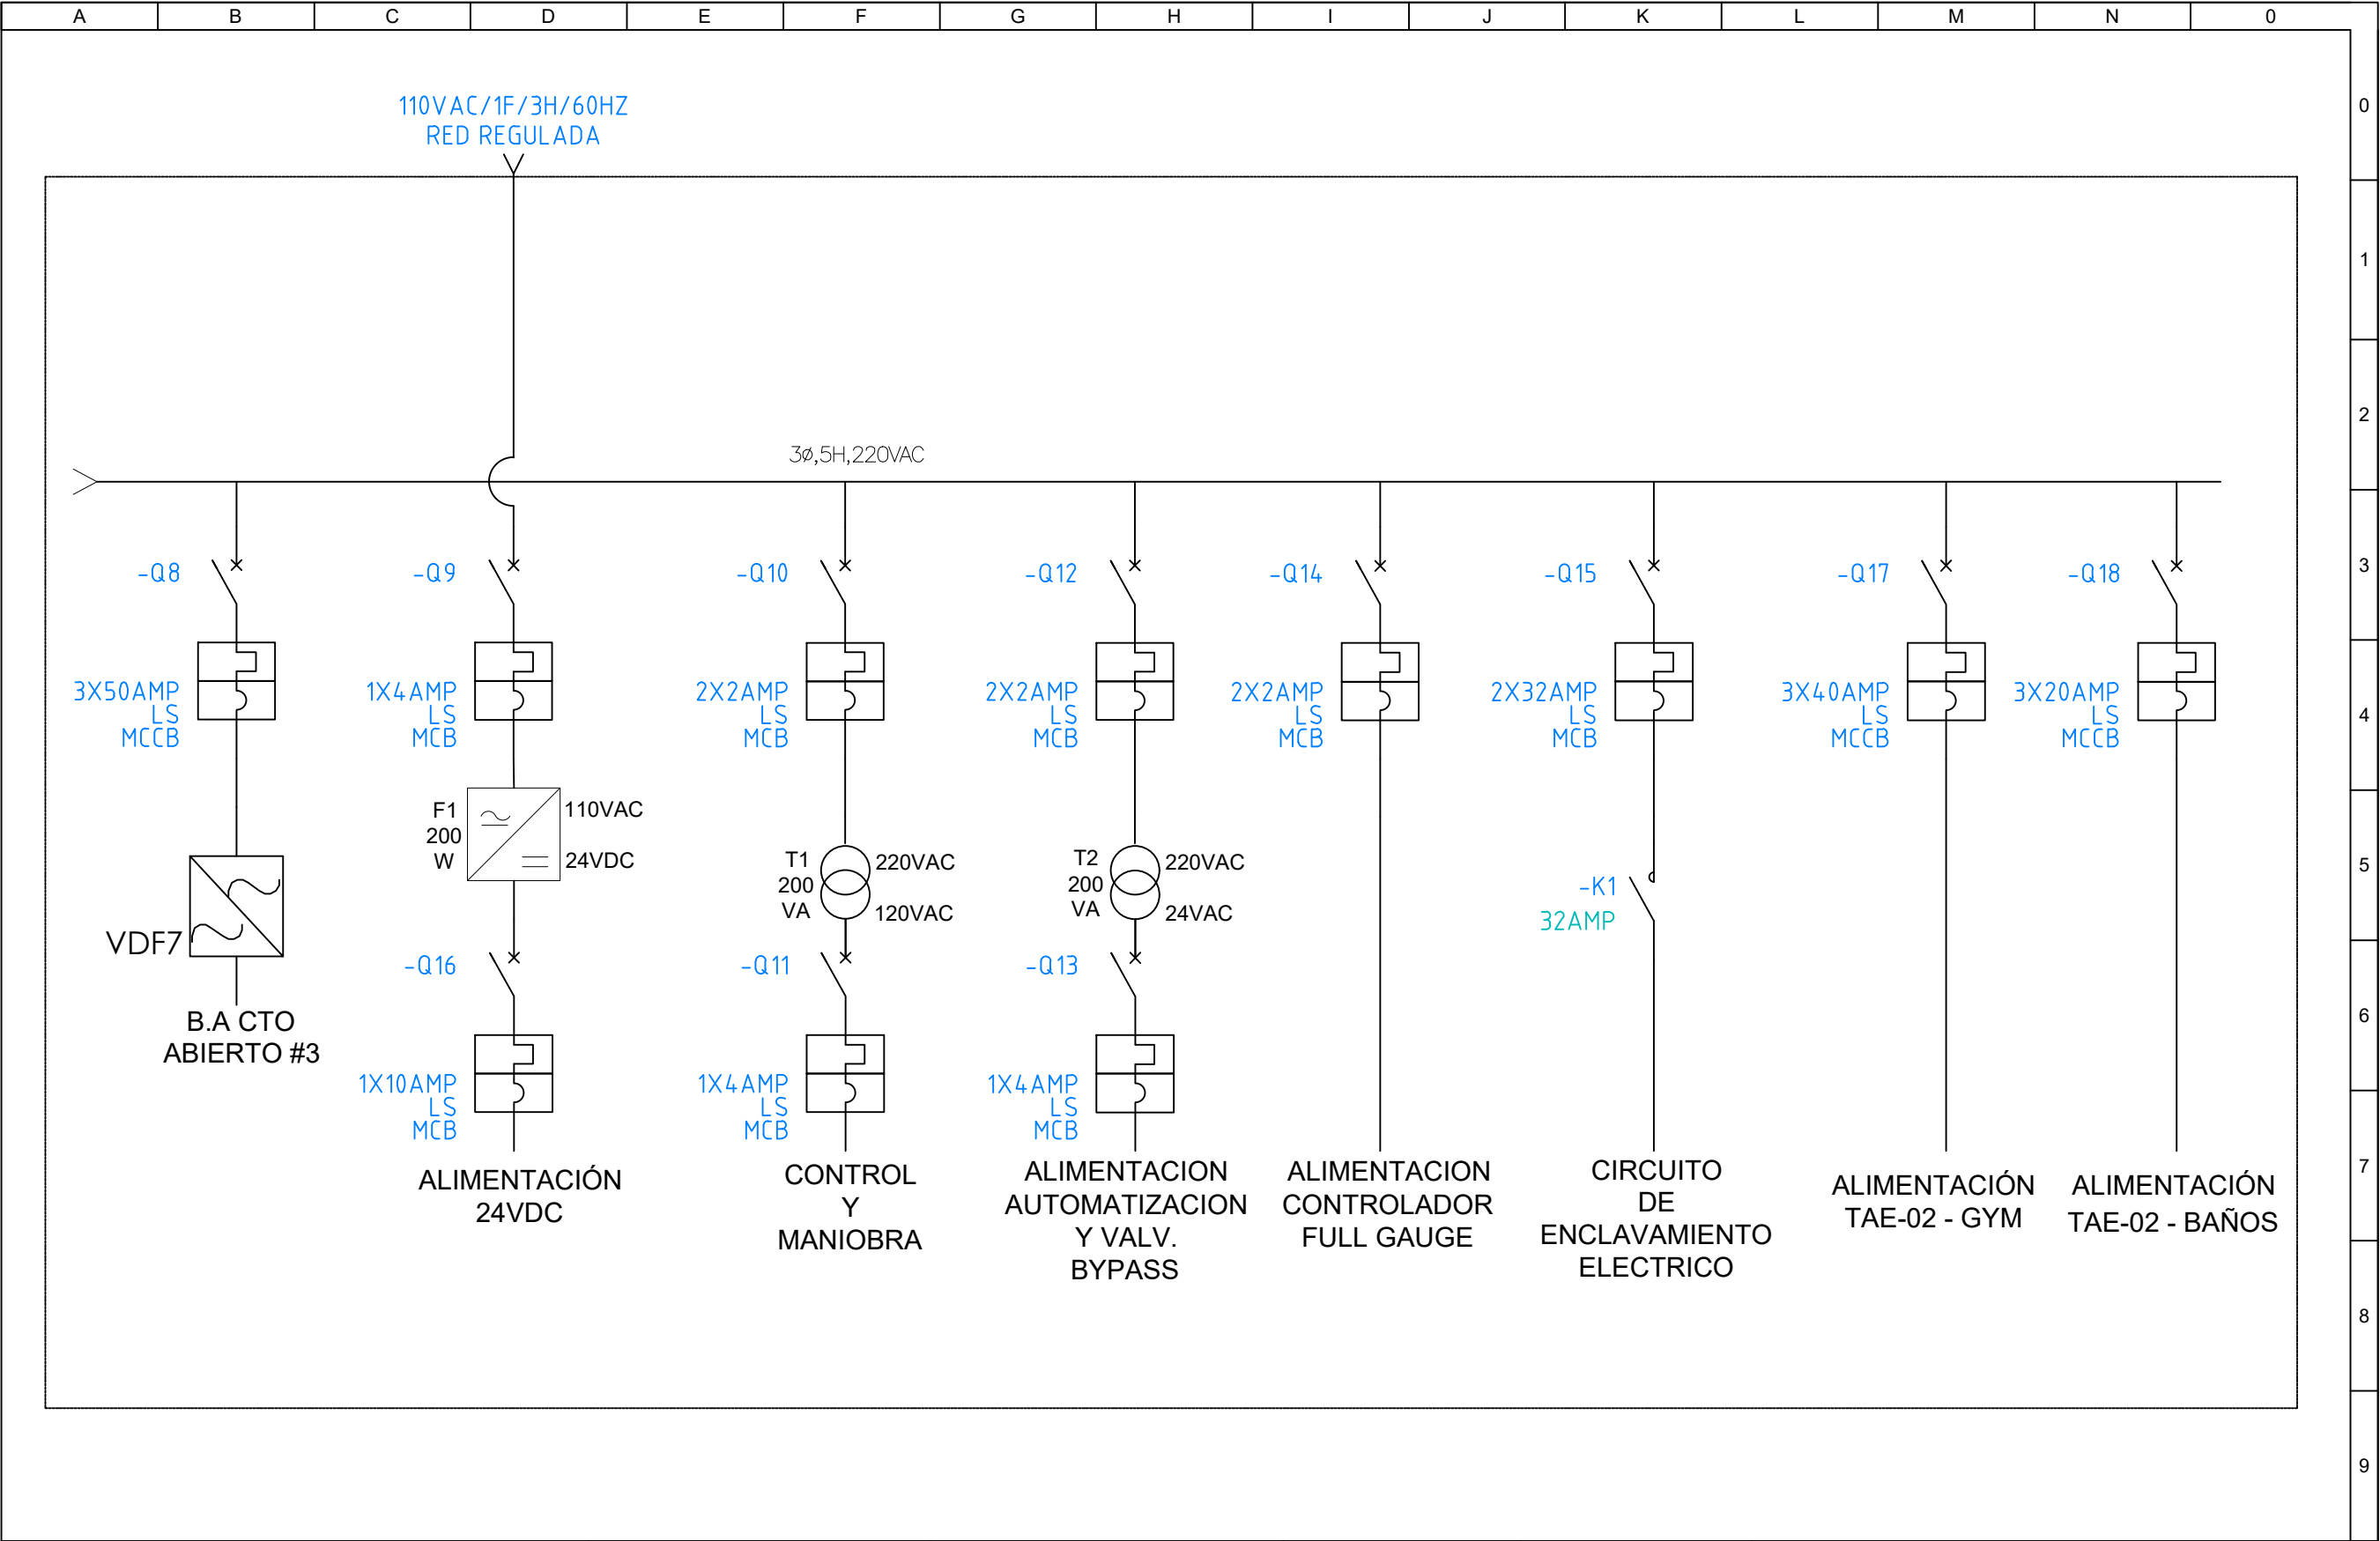



Diseñado por:	ALBEIRO RICO	Pagina:	2	de:	17	Corriente nominal:	400AMP	N° fases:	3F	STAR ELECTRIC SAS
Supervisado por:	ALBEIRO RICO	Archivo:	TABLEROS Y PROYECTOS NB	Fecha:	20/07/2025	Voltaje nominal:	220V	N° hilos:	5H	
Dibujado por:	ALBEIRO RICO	proyecto:	AYURA MOTOR-ETAPA III			Frecuencia:	60HZ	Orden:		

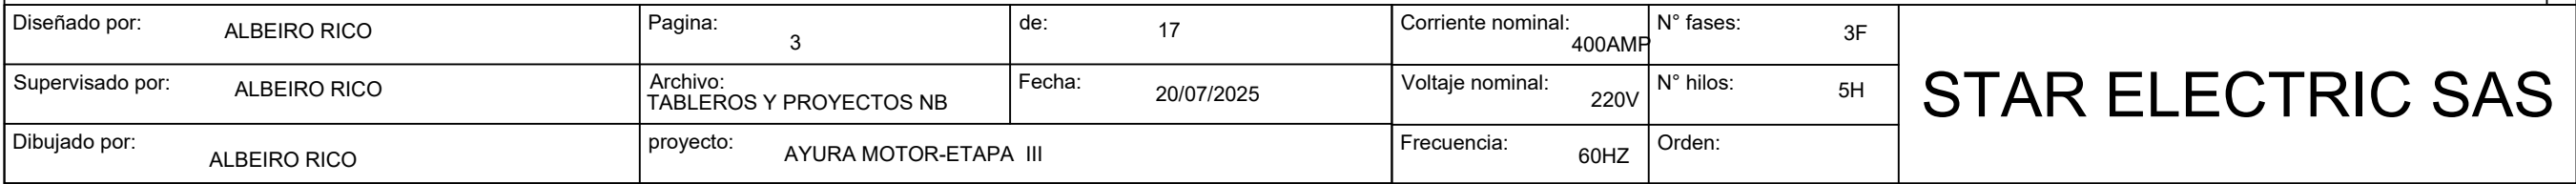

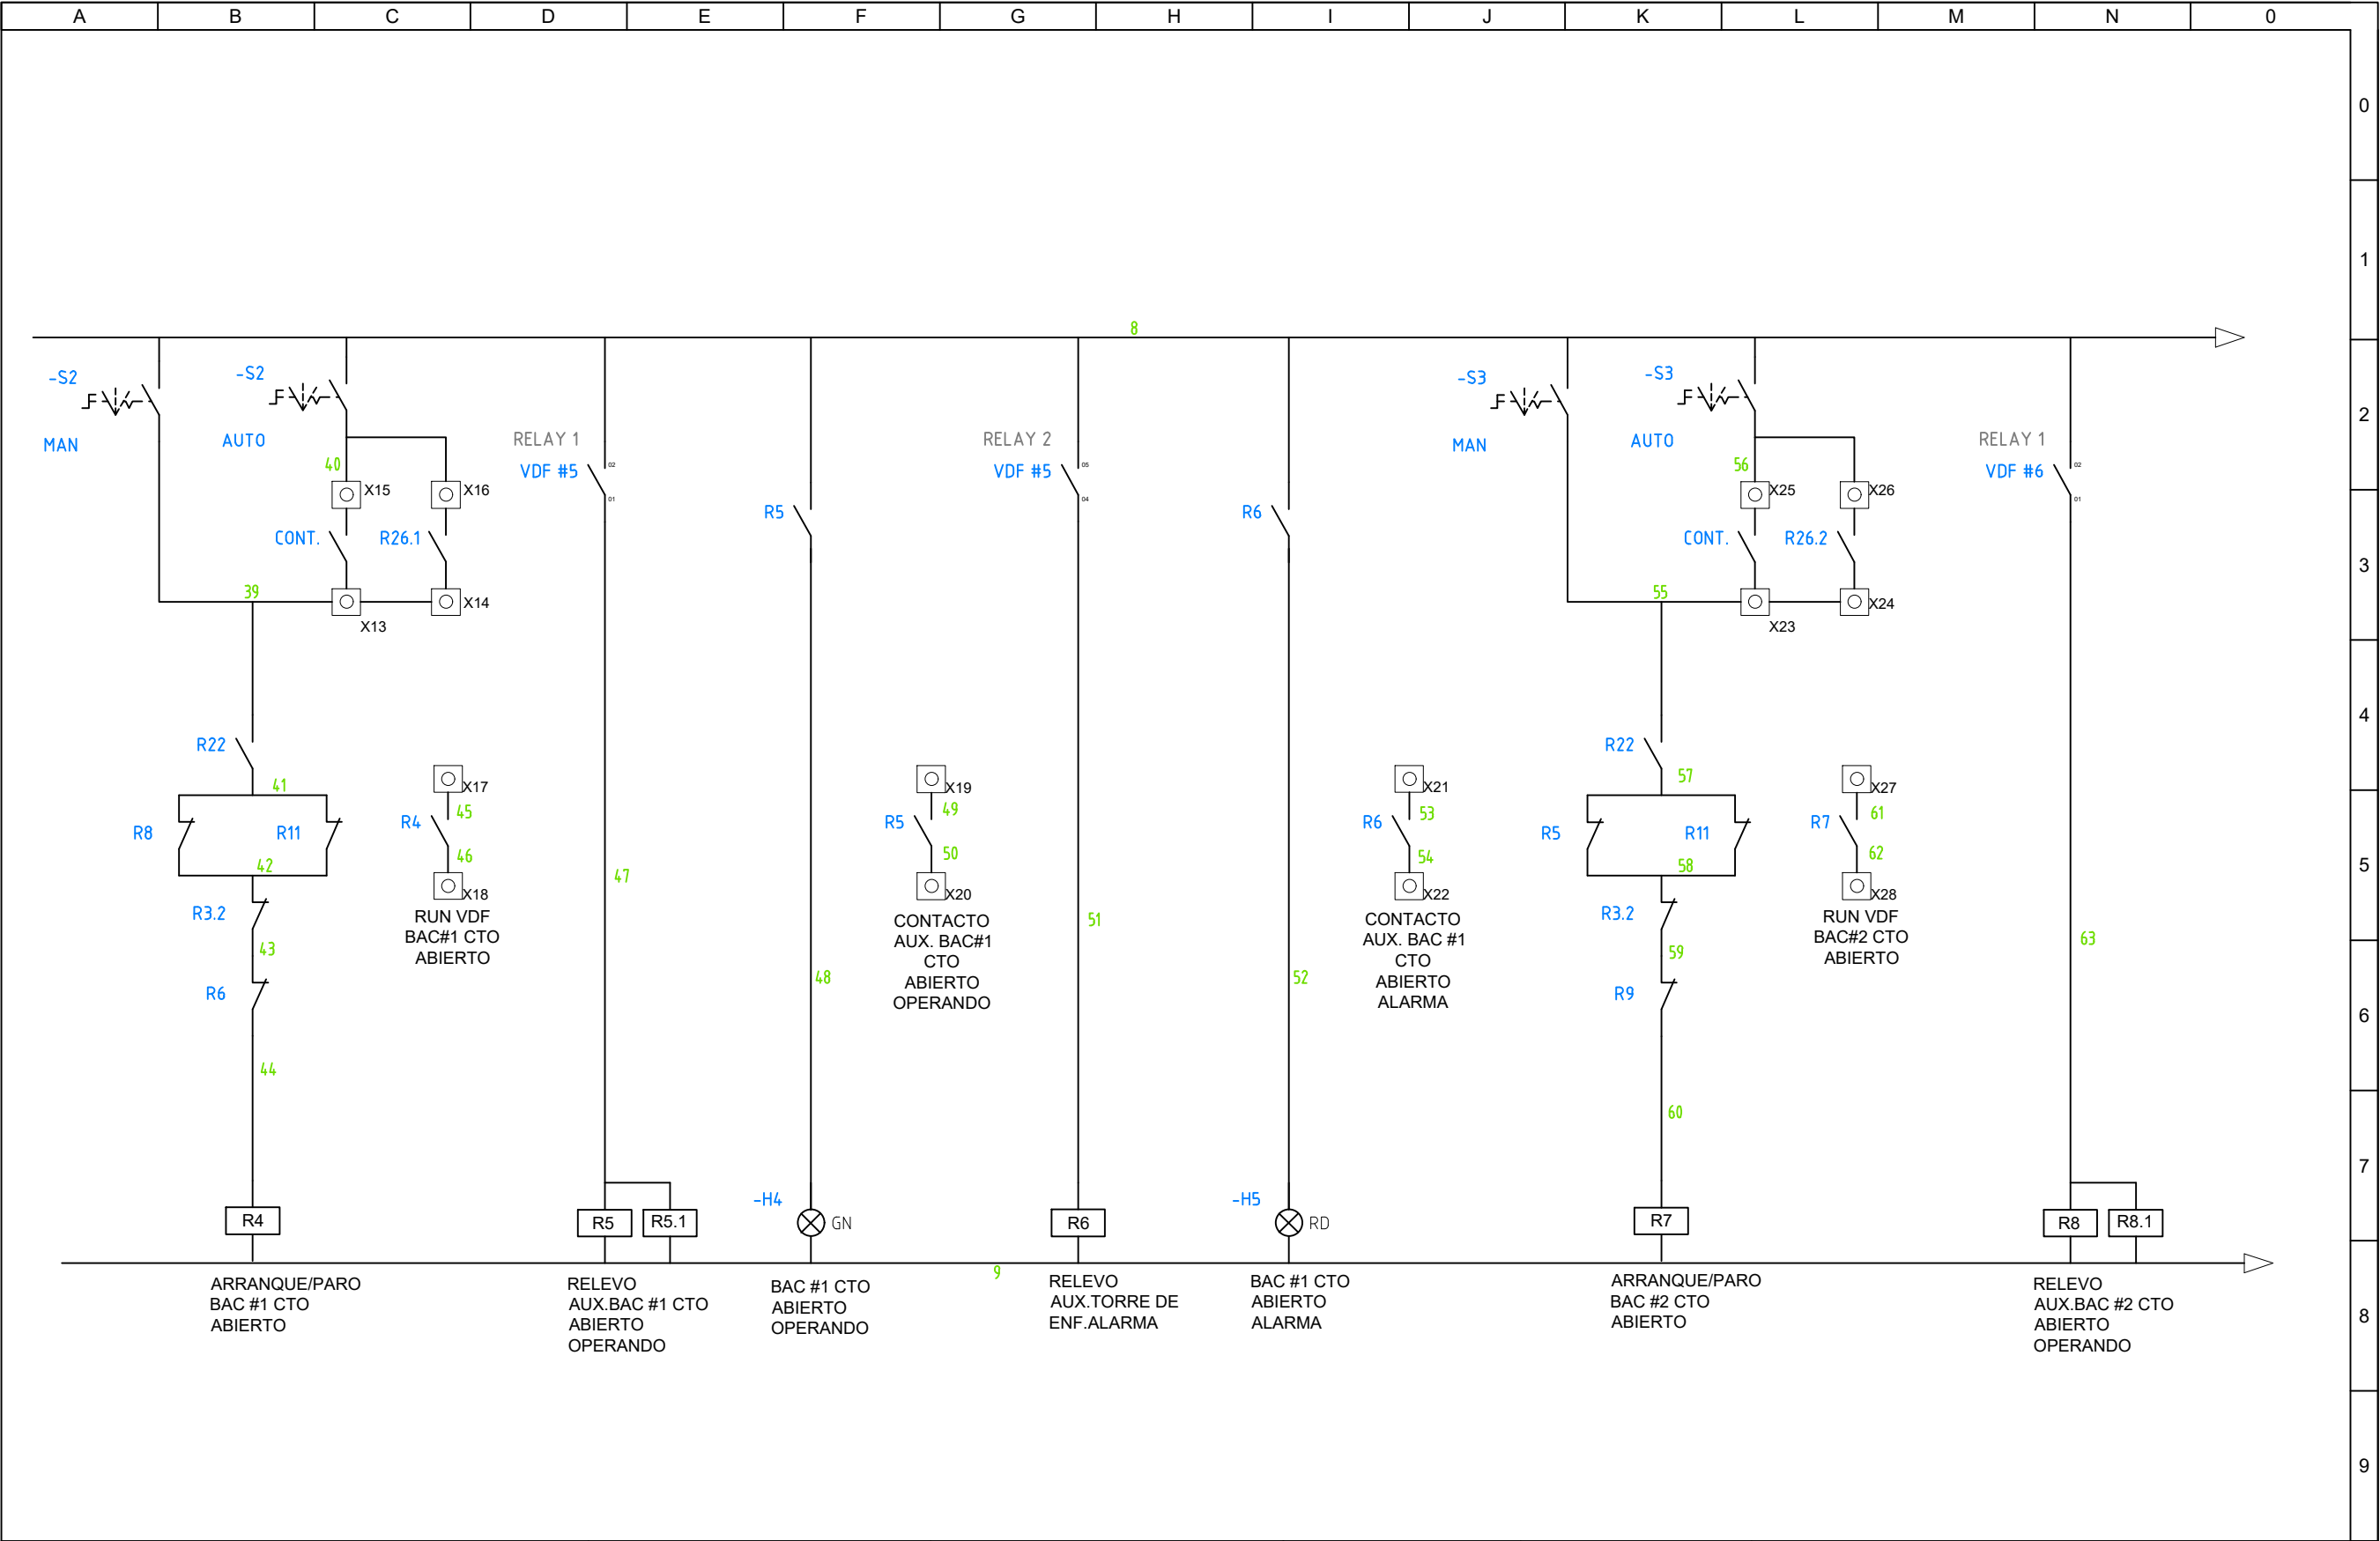


Diseñado por:	ALBEIRO RICO	Pagina:	4	de:	17	Corriente nominal:	400AMP	N° fases:	3F	STAR ELECTRIC SAS
Supervisado por:	ALBEIRO RICO	Archivo:	TABLEROS Y PROYECTOS NB	Fecha:	20/07/2025	Voltaje nominal:	220V	N° hilos:	5H	
Dibujado por:	ALBEIRO RICO	proyecto:	AYURA MOTOR-ETAPA III			Frecuencia:	60HZ	Orden:		

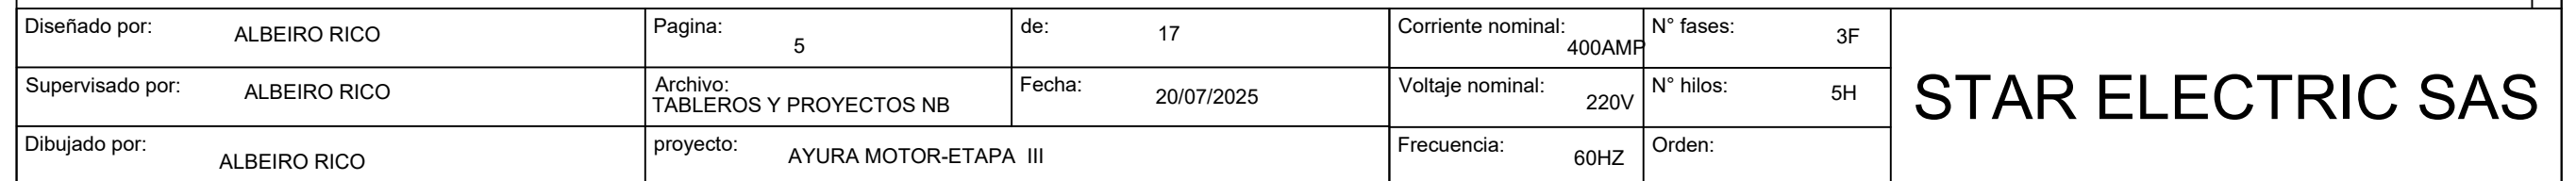


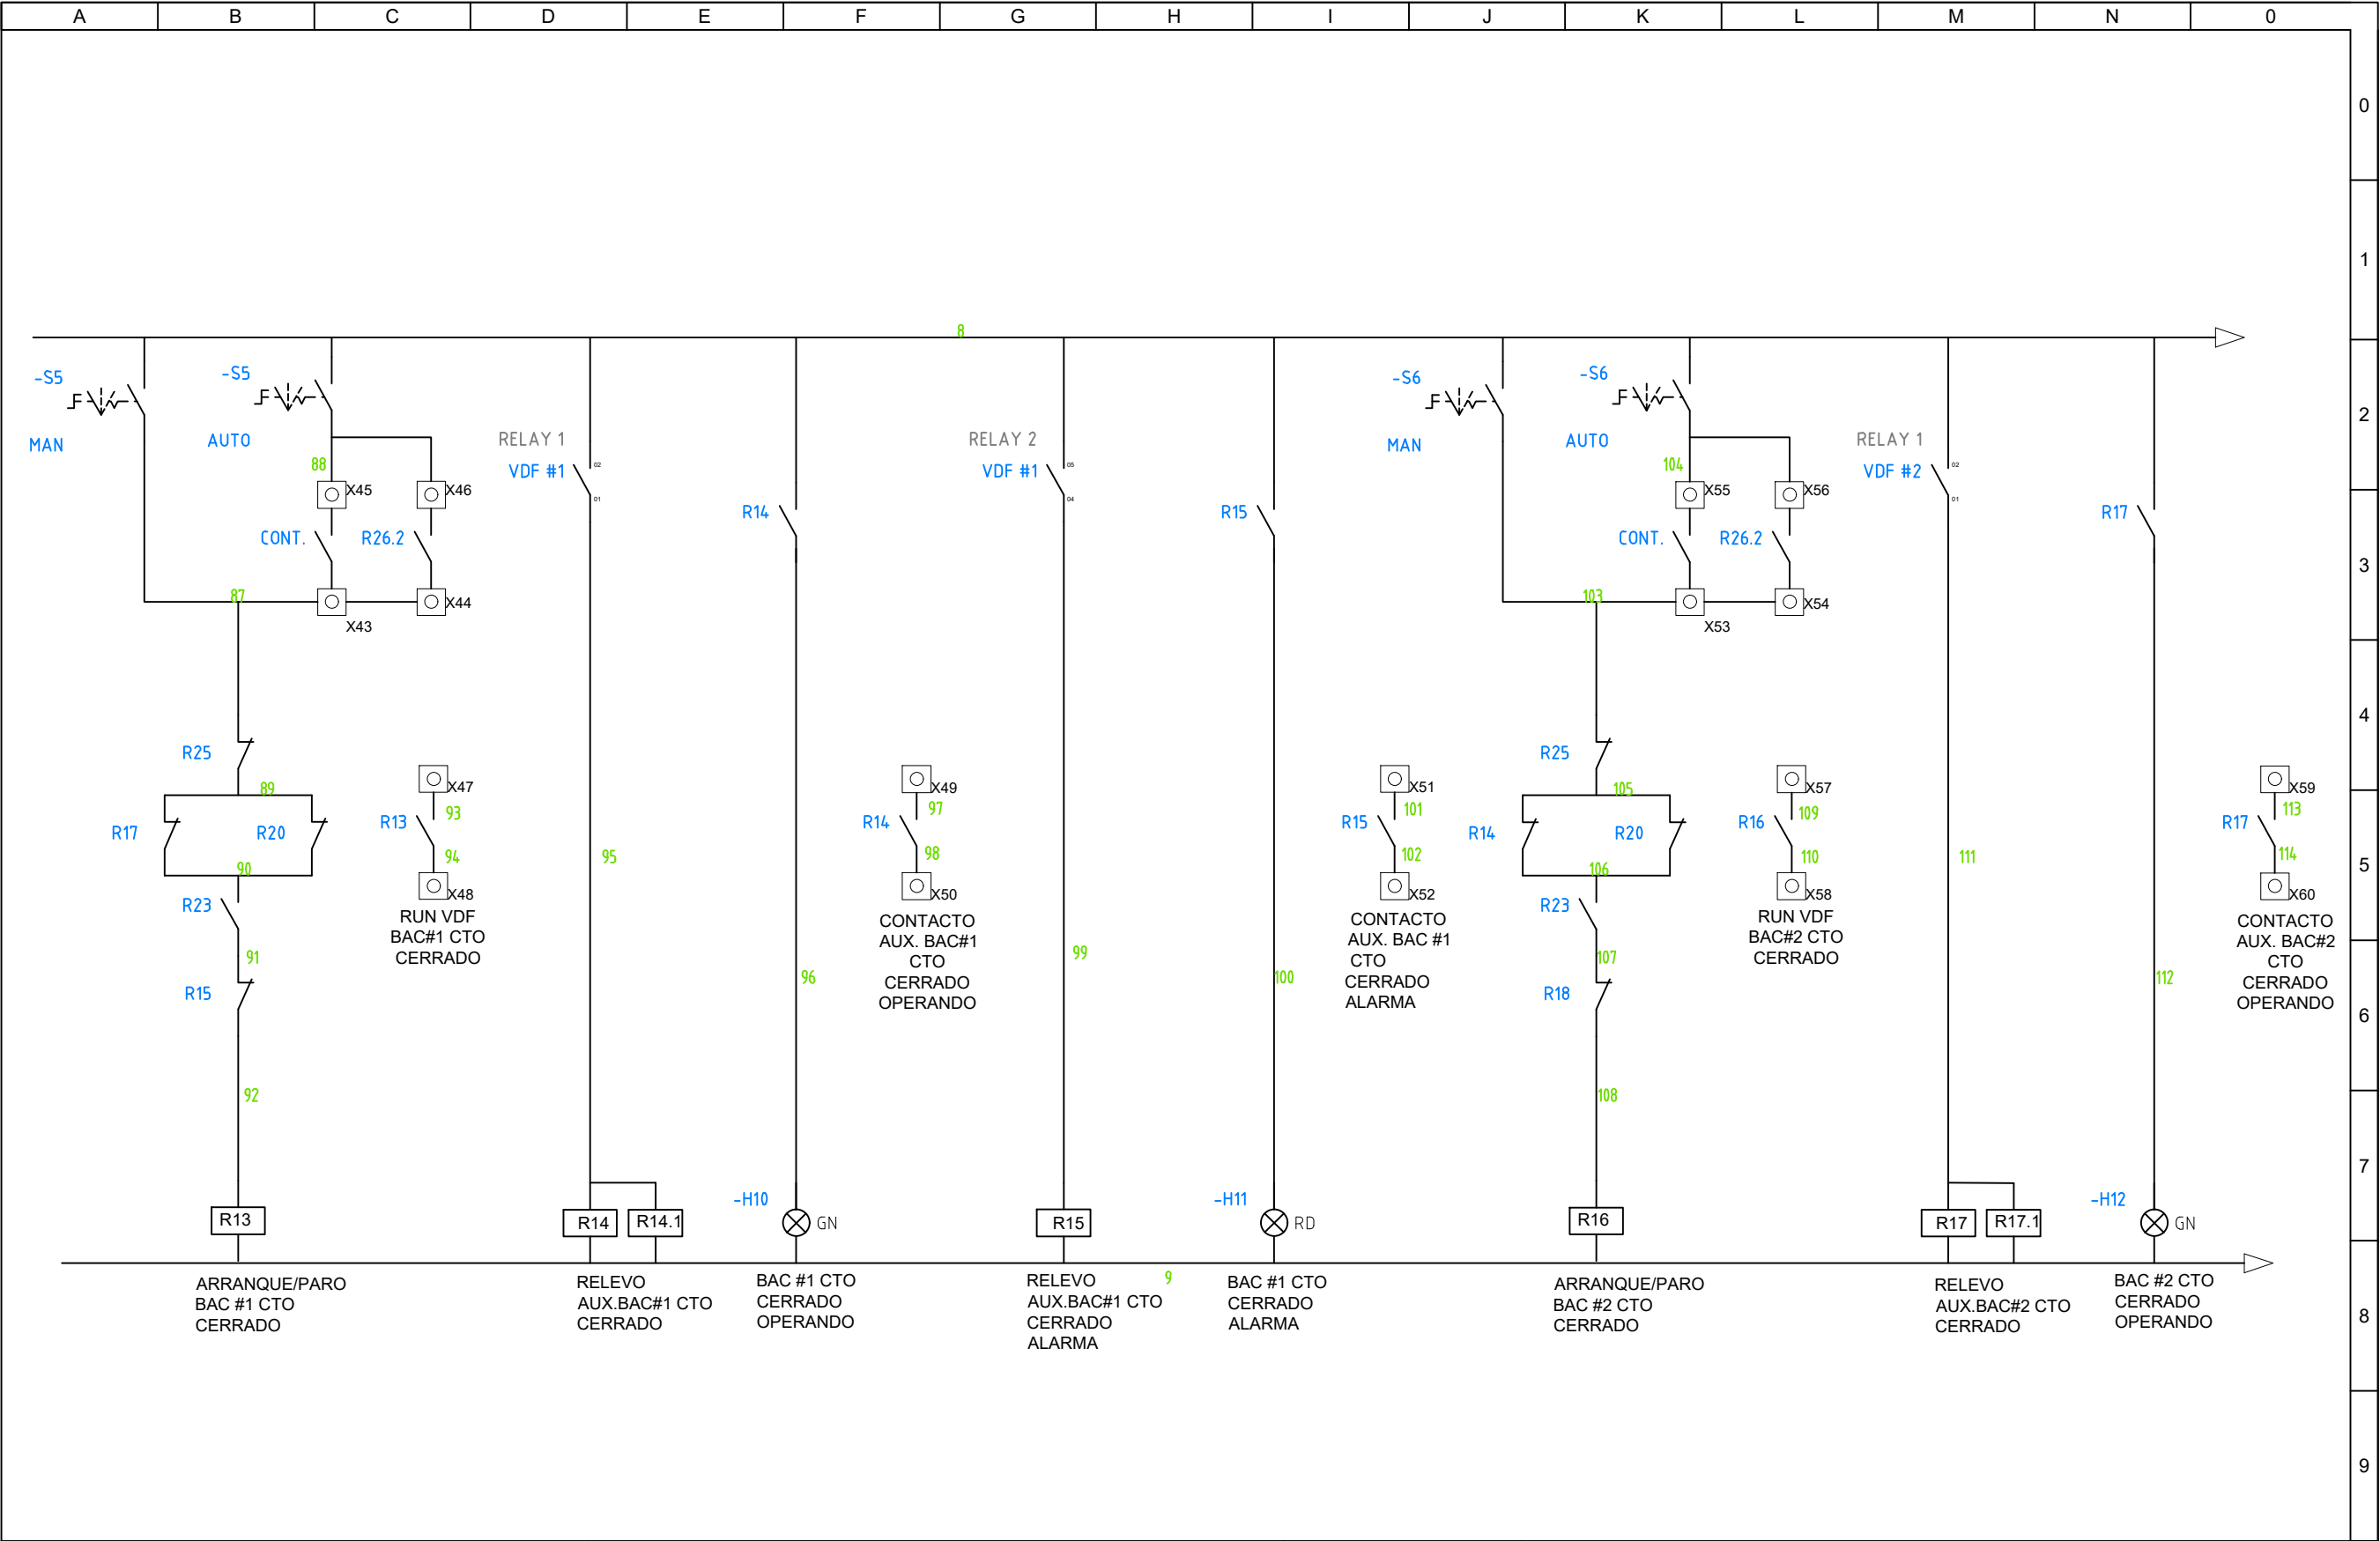


Diseñado por:	ALBEIRO RICO	Pagina:	6	de:	17	Corriente nominal:	400AMP	N° fases:	3F	STAR ELECTRIC SAS
Supervisado por:	ALBEIRO RICO	Archivo:	TABLEROS Y PROYECTOS NB	Fecha:	20/07/2025	Voltaje nominal:	220V	N° hilos:	5H	
Dibujado por:	ALBEIRO RICO	proyecto:	AYURA MOTOR-ETAPA III			Frecuencia:	60HZ	Orden:		

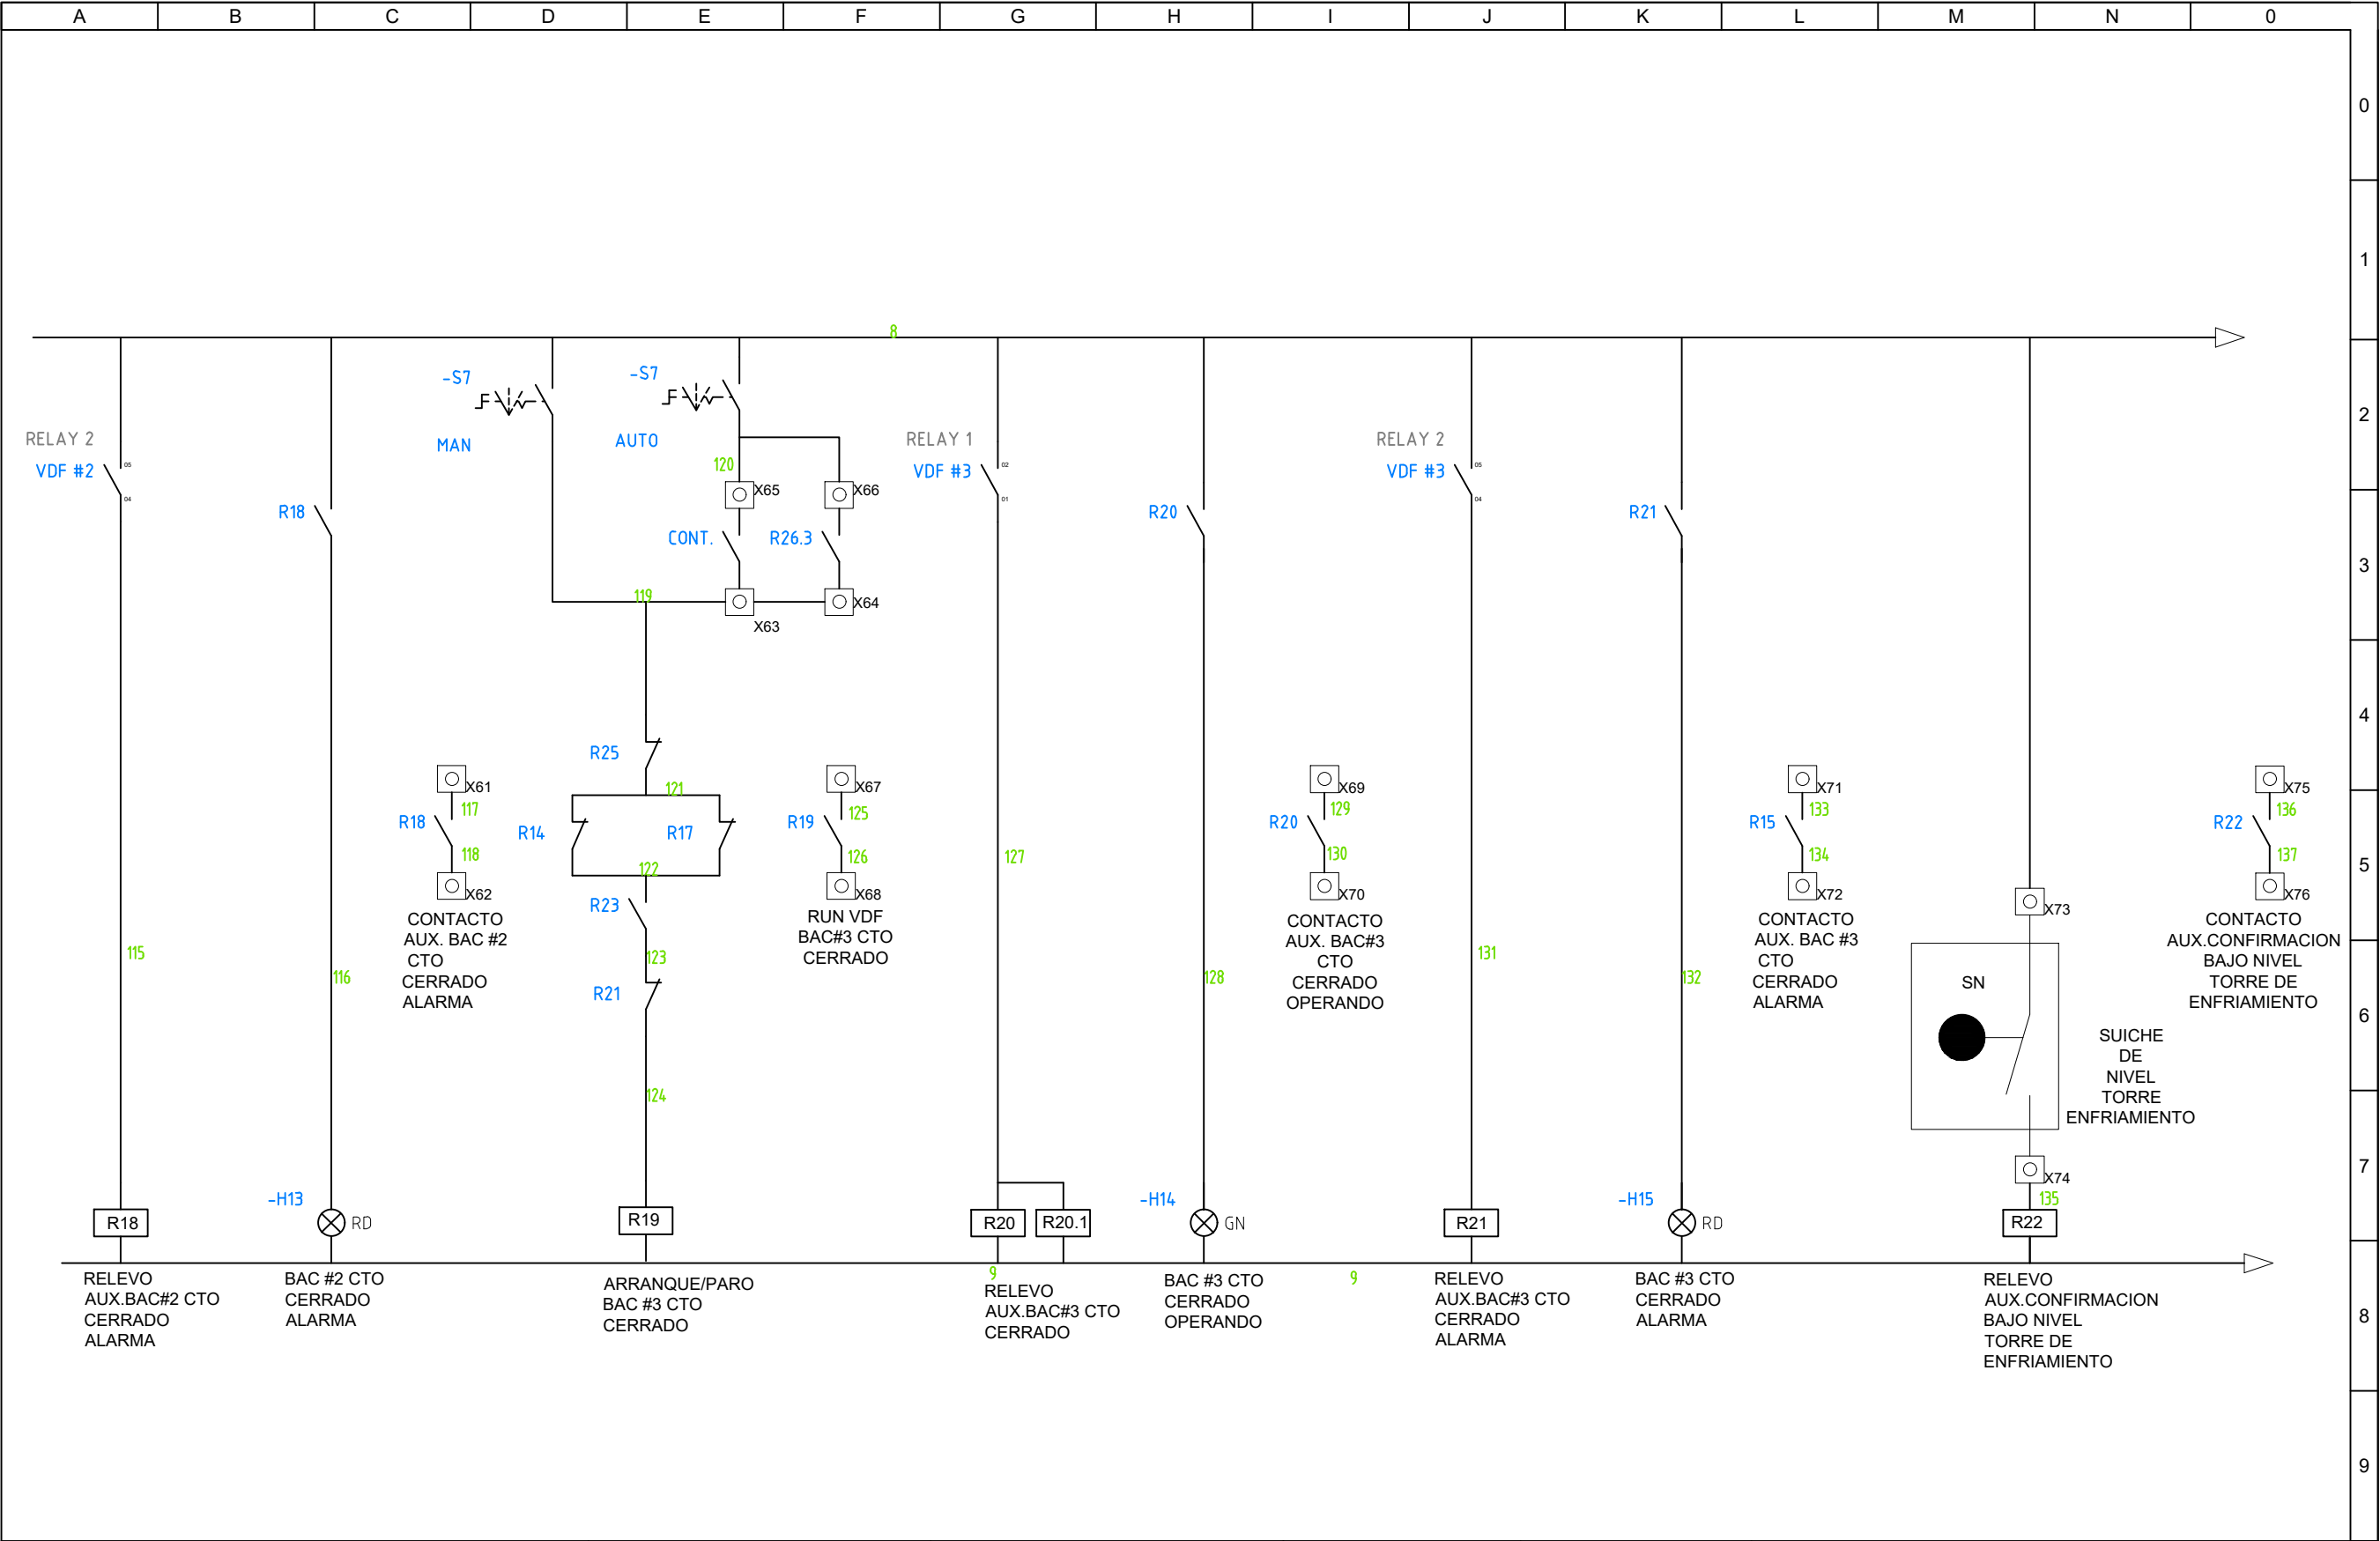


Diseñado por:	ALBEIRO RICO	Pagina:	7	de:	17	Corriente nominal:	400AMP	N° fases:	3F	STAR ELECTRIC SAS
Supervisado por:	ALBEIRO RICO	Archivo:	TABLEROS Y PROYECTOS NB	Fecha:	20/07/2025	Voltaje nominal:	220V	N° hilos:	5H	
Dibujado por:	ALBEIRO RICO	proyecto:	AYURA MOTOR-ETAPA III			Frecuencia:	60HZ	Orden:		

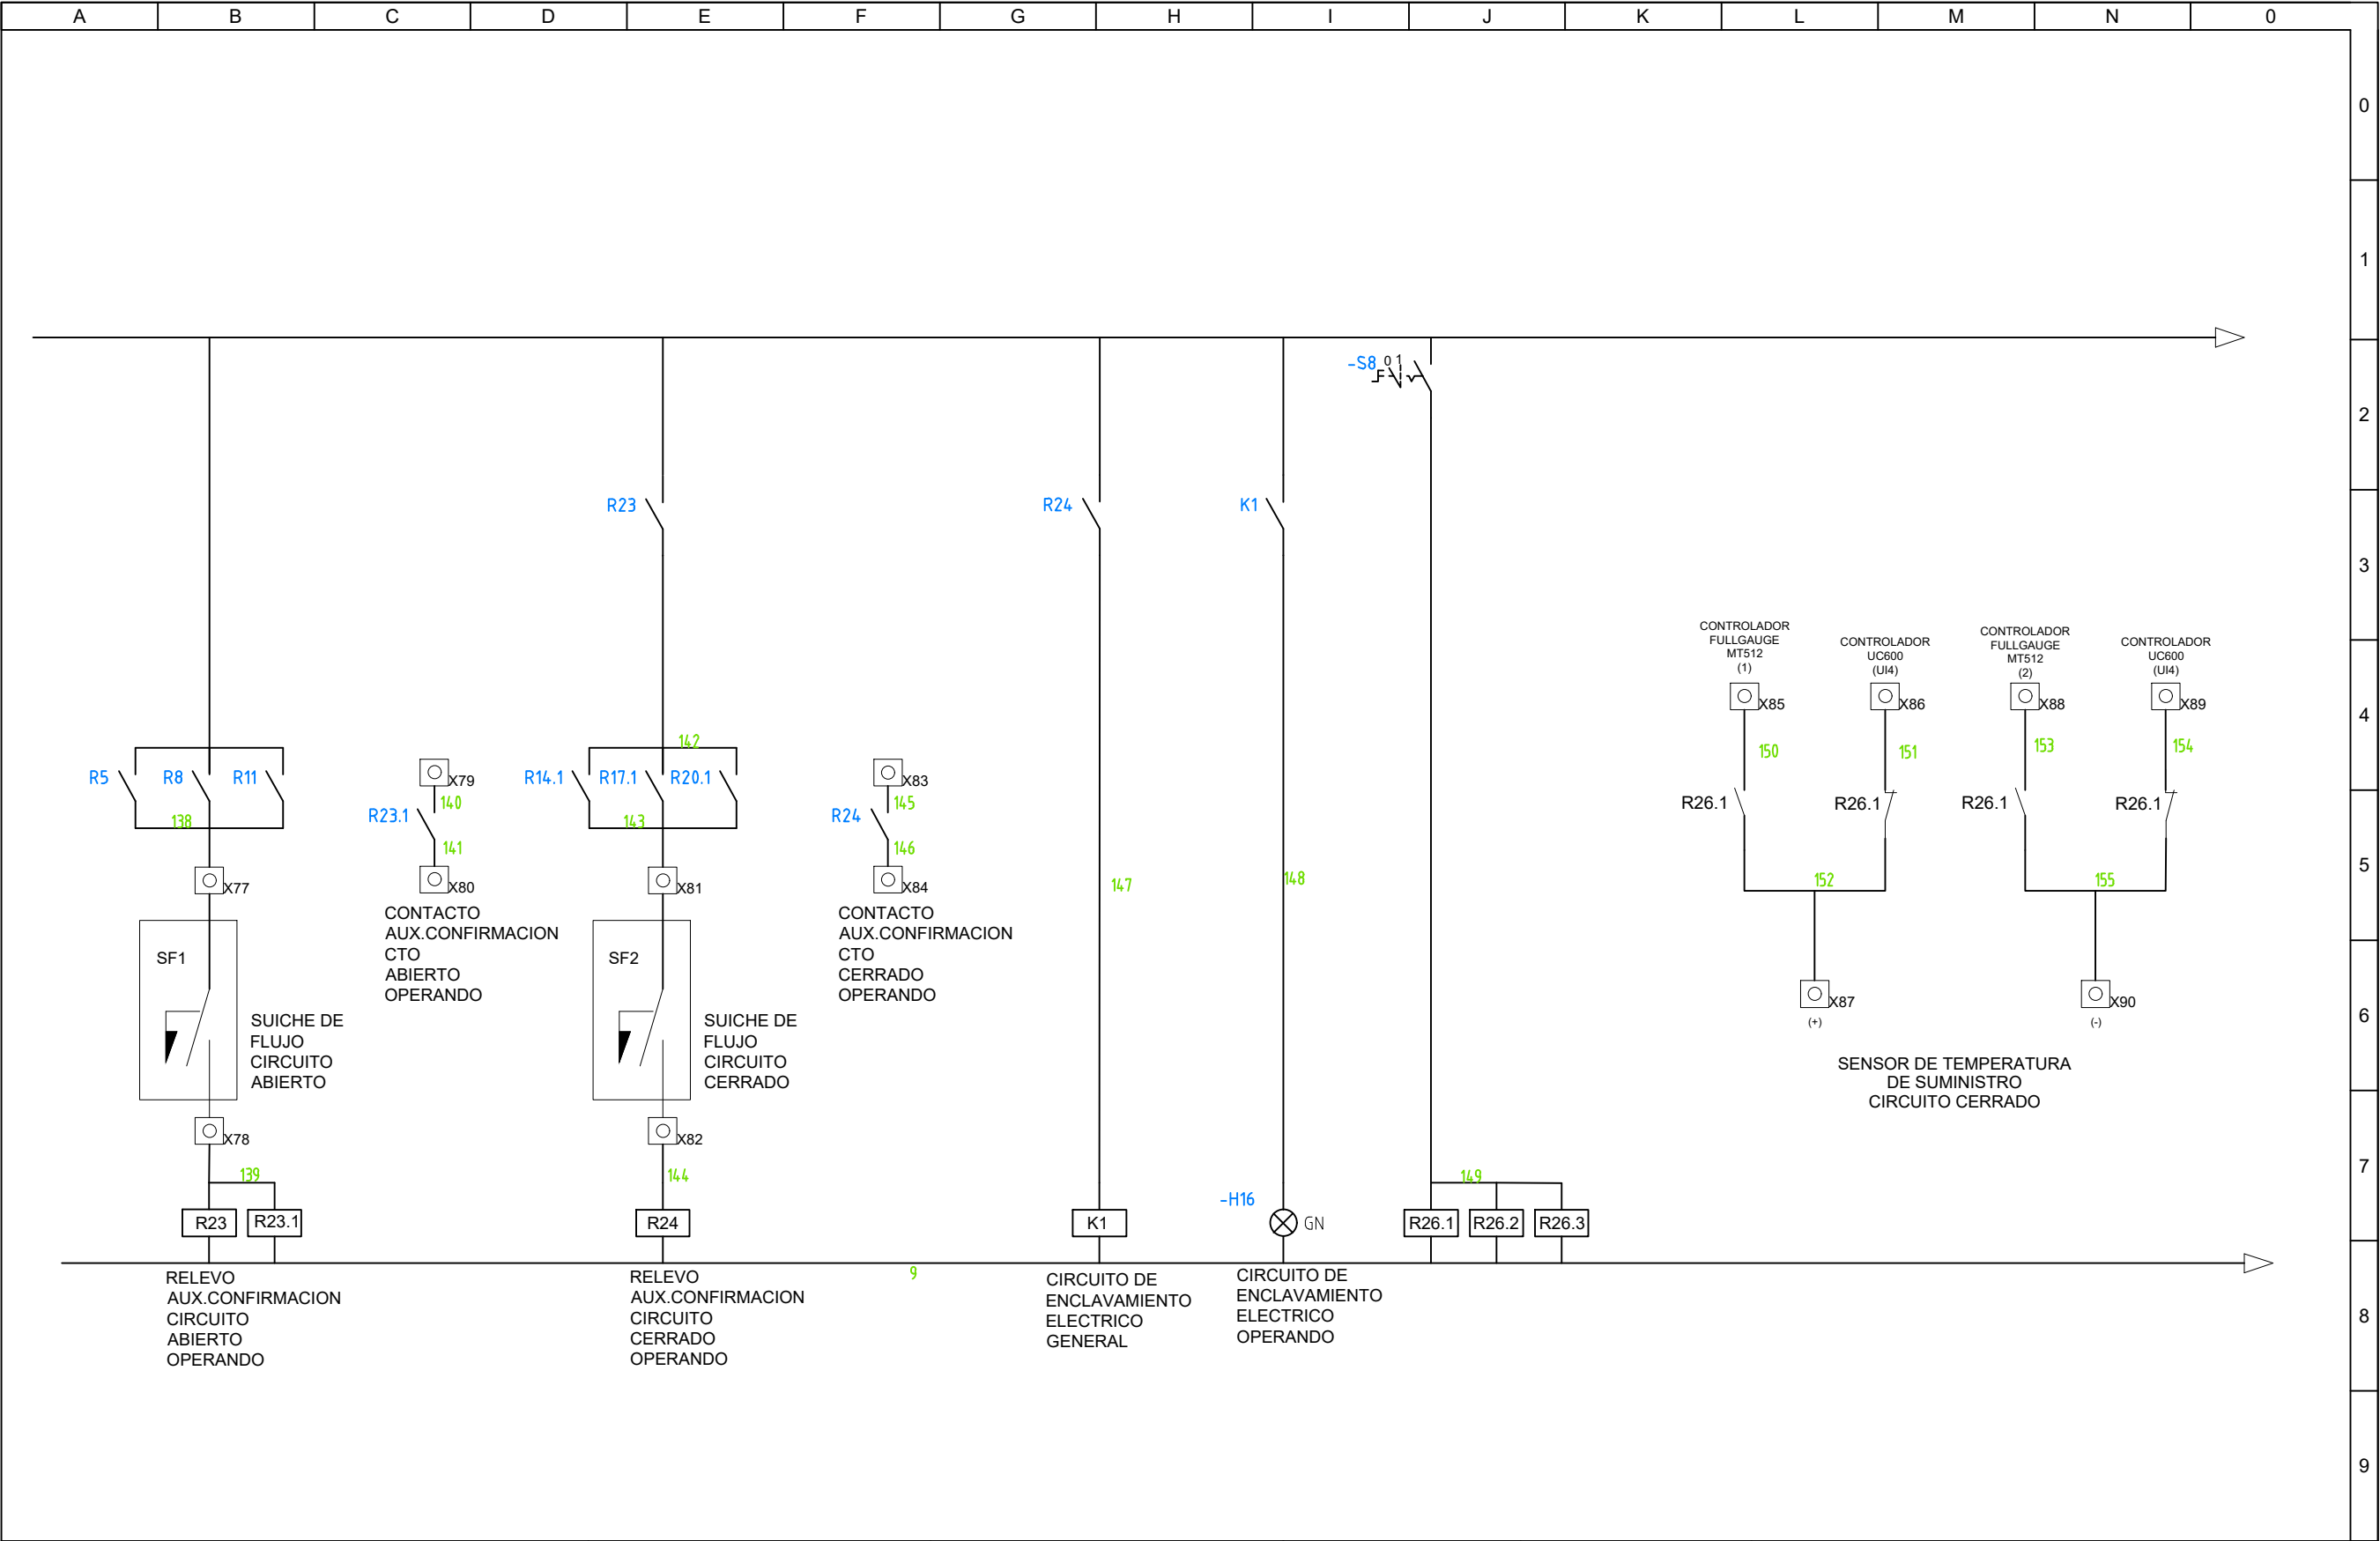


Diseñado por:	ALBEIRO RICO	Pagina:	8	de:	17	Corriente nominal:	400AMP	N° fases:	3F	STAR ELECTRIC SAS
Supervisado por:	ALBEIRO RICO	Archivo:	TABLEROS Y PROYECTOS NB	Fecha:	20/07/2025	Voltaje nominal:	220V	N° hilos:	5H	
Dibujado por:	ALBEIRO RICO	proyecto: AYURA MOTOR-ETAPA III				Frecuencia:	60HZ	Orden:		

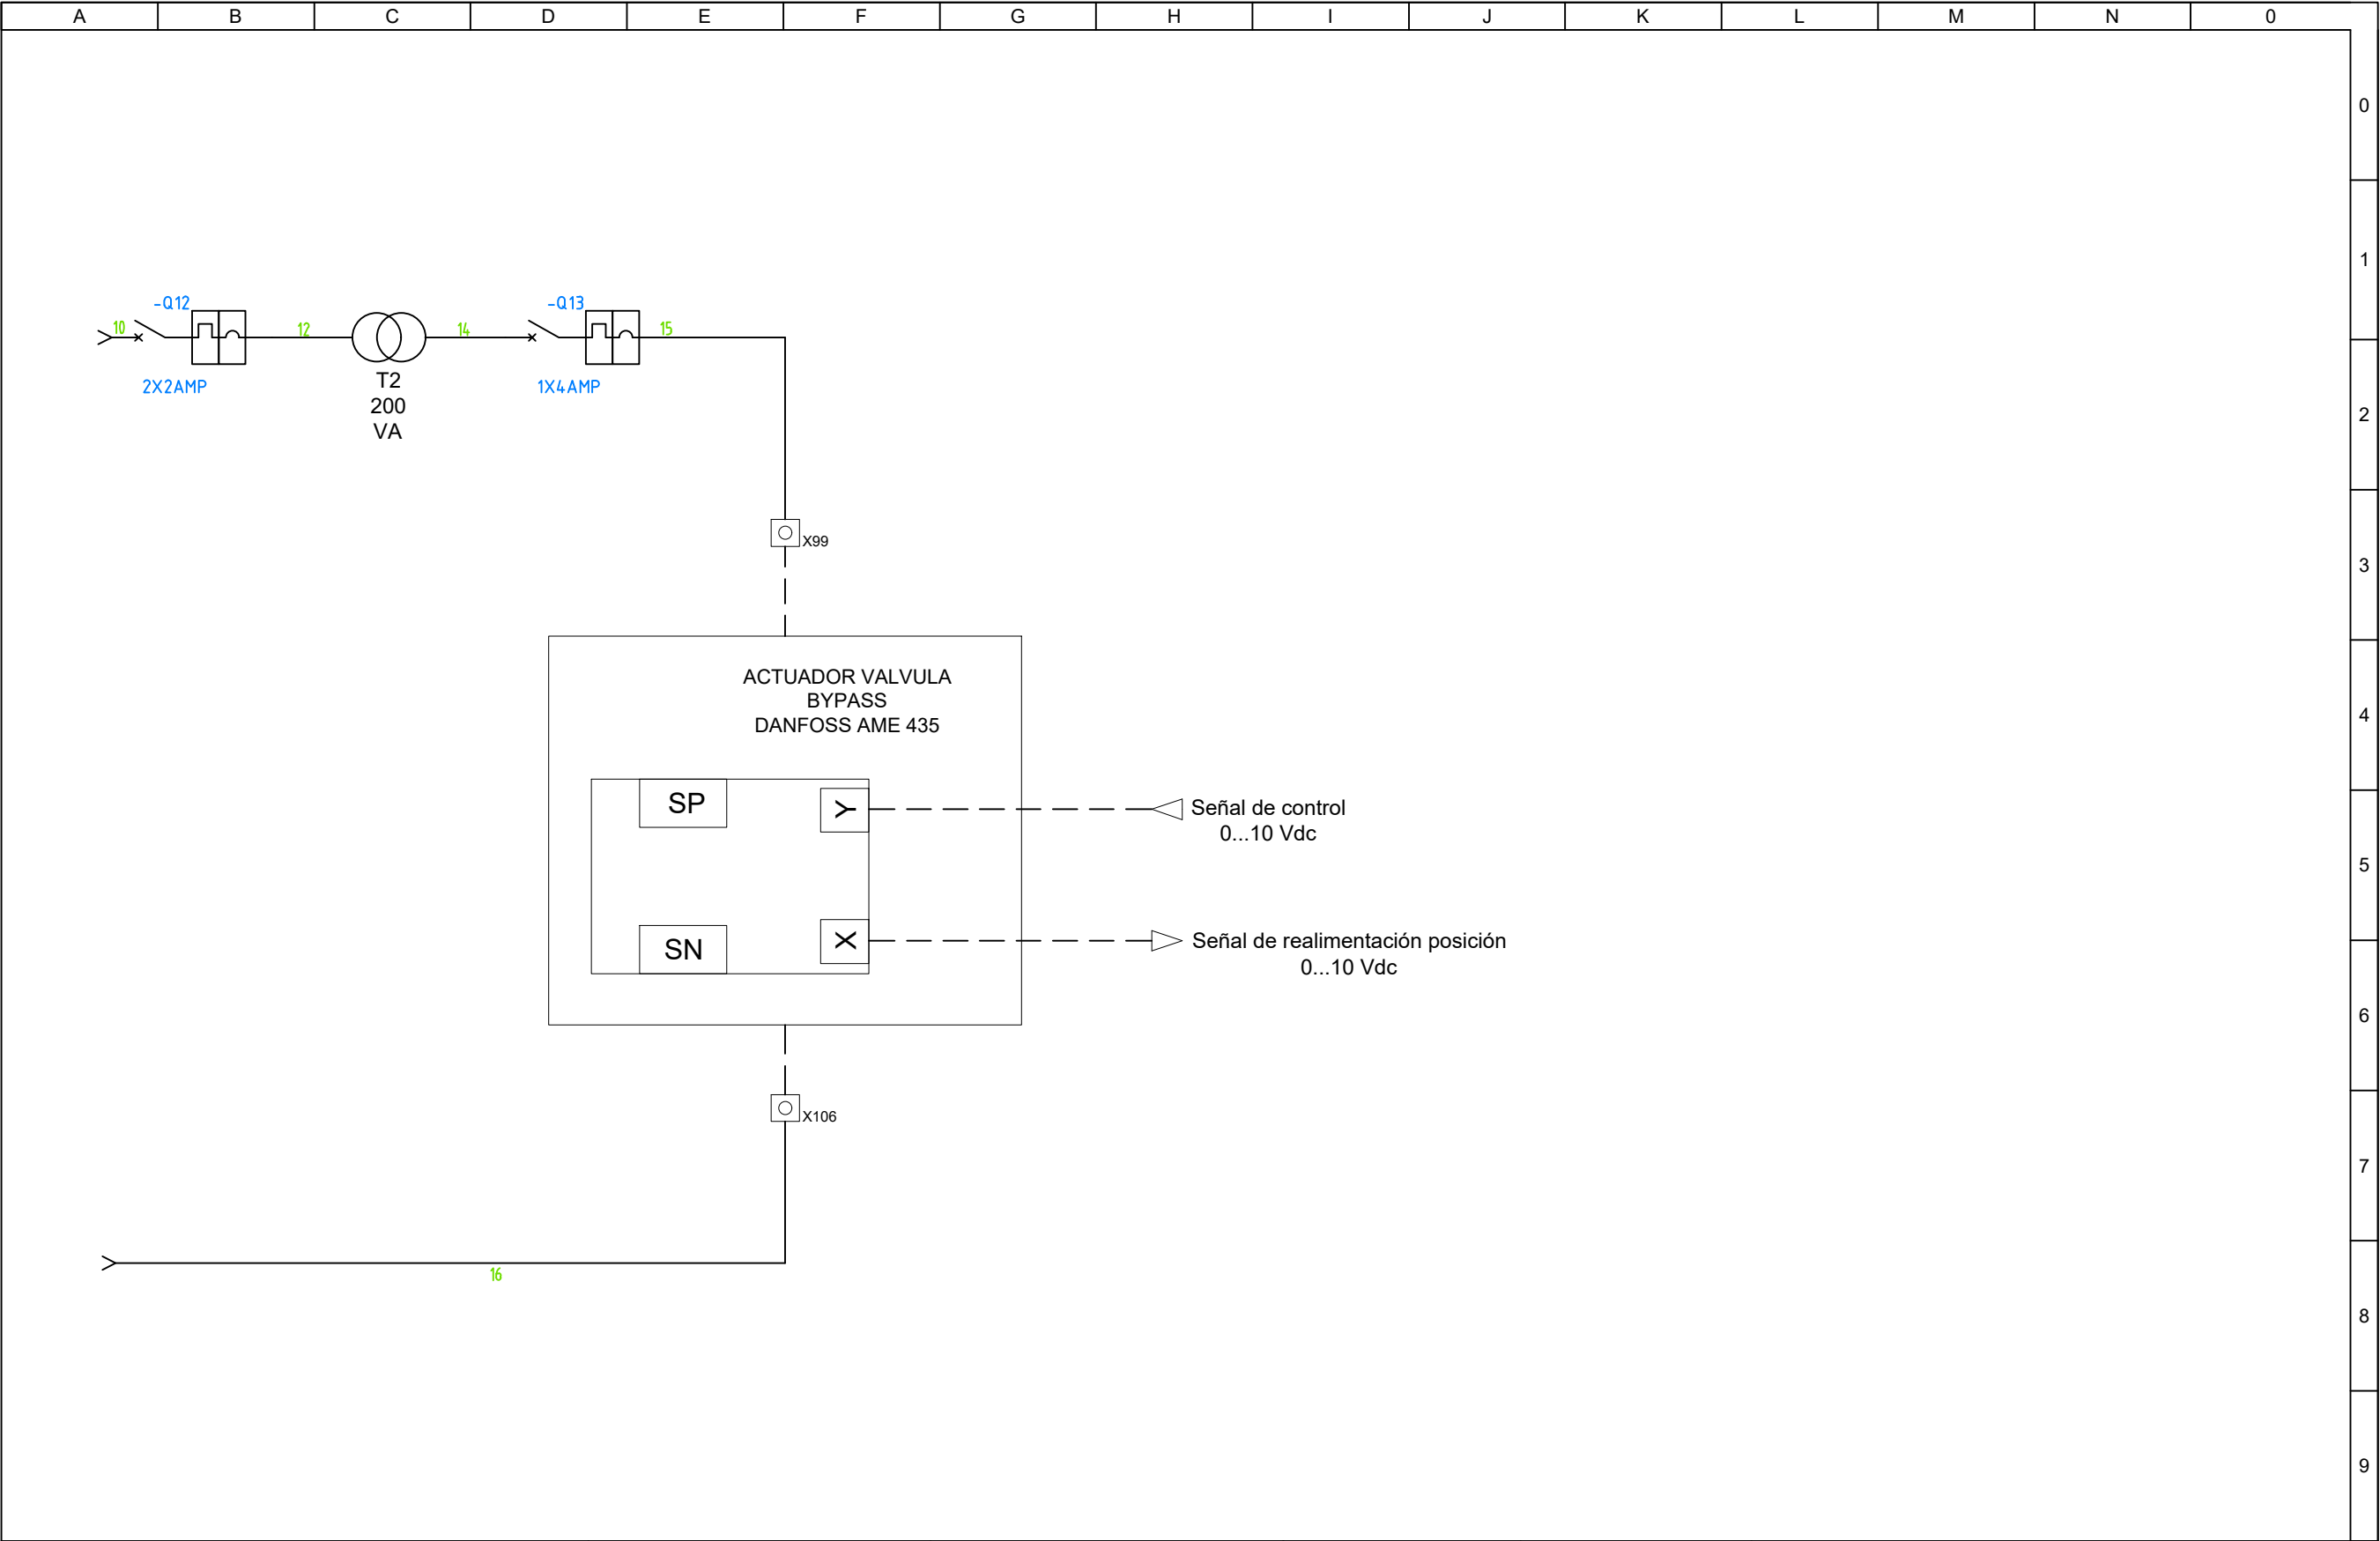


Diseñado por:	ALBEIRO RICO	Pagina:	9	de:	17	Corriente nominal:	400AMP	N° fases:	3F	STAR ELECTRIC SAS
Supervisado por:	ALBEIRO RICO	Archivo:	TABLEROS Y PROYECTOS NB	Fecha:	20/07/2025	Voltaje nominal:	220V	N° hilos:	5H	
Dibujado por:	ALBEIRO RICO	proyecto:	AYURA MOTOR-ETAPA III			Frecuencia:	60HZ	Orden:		

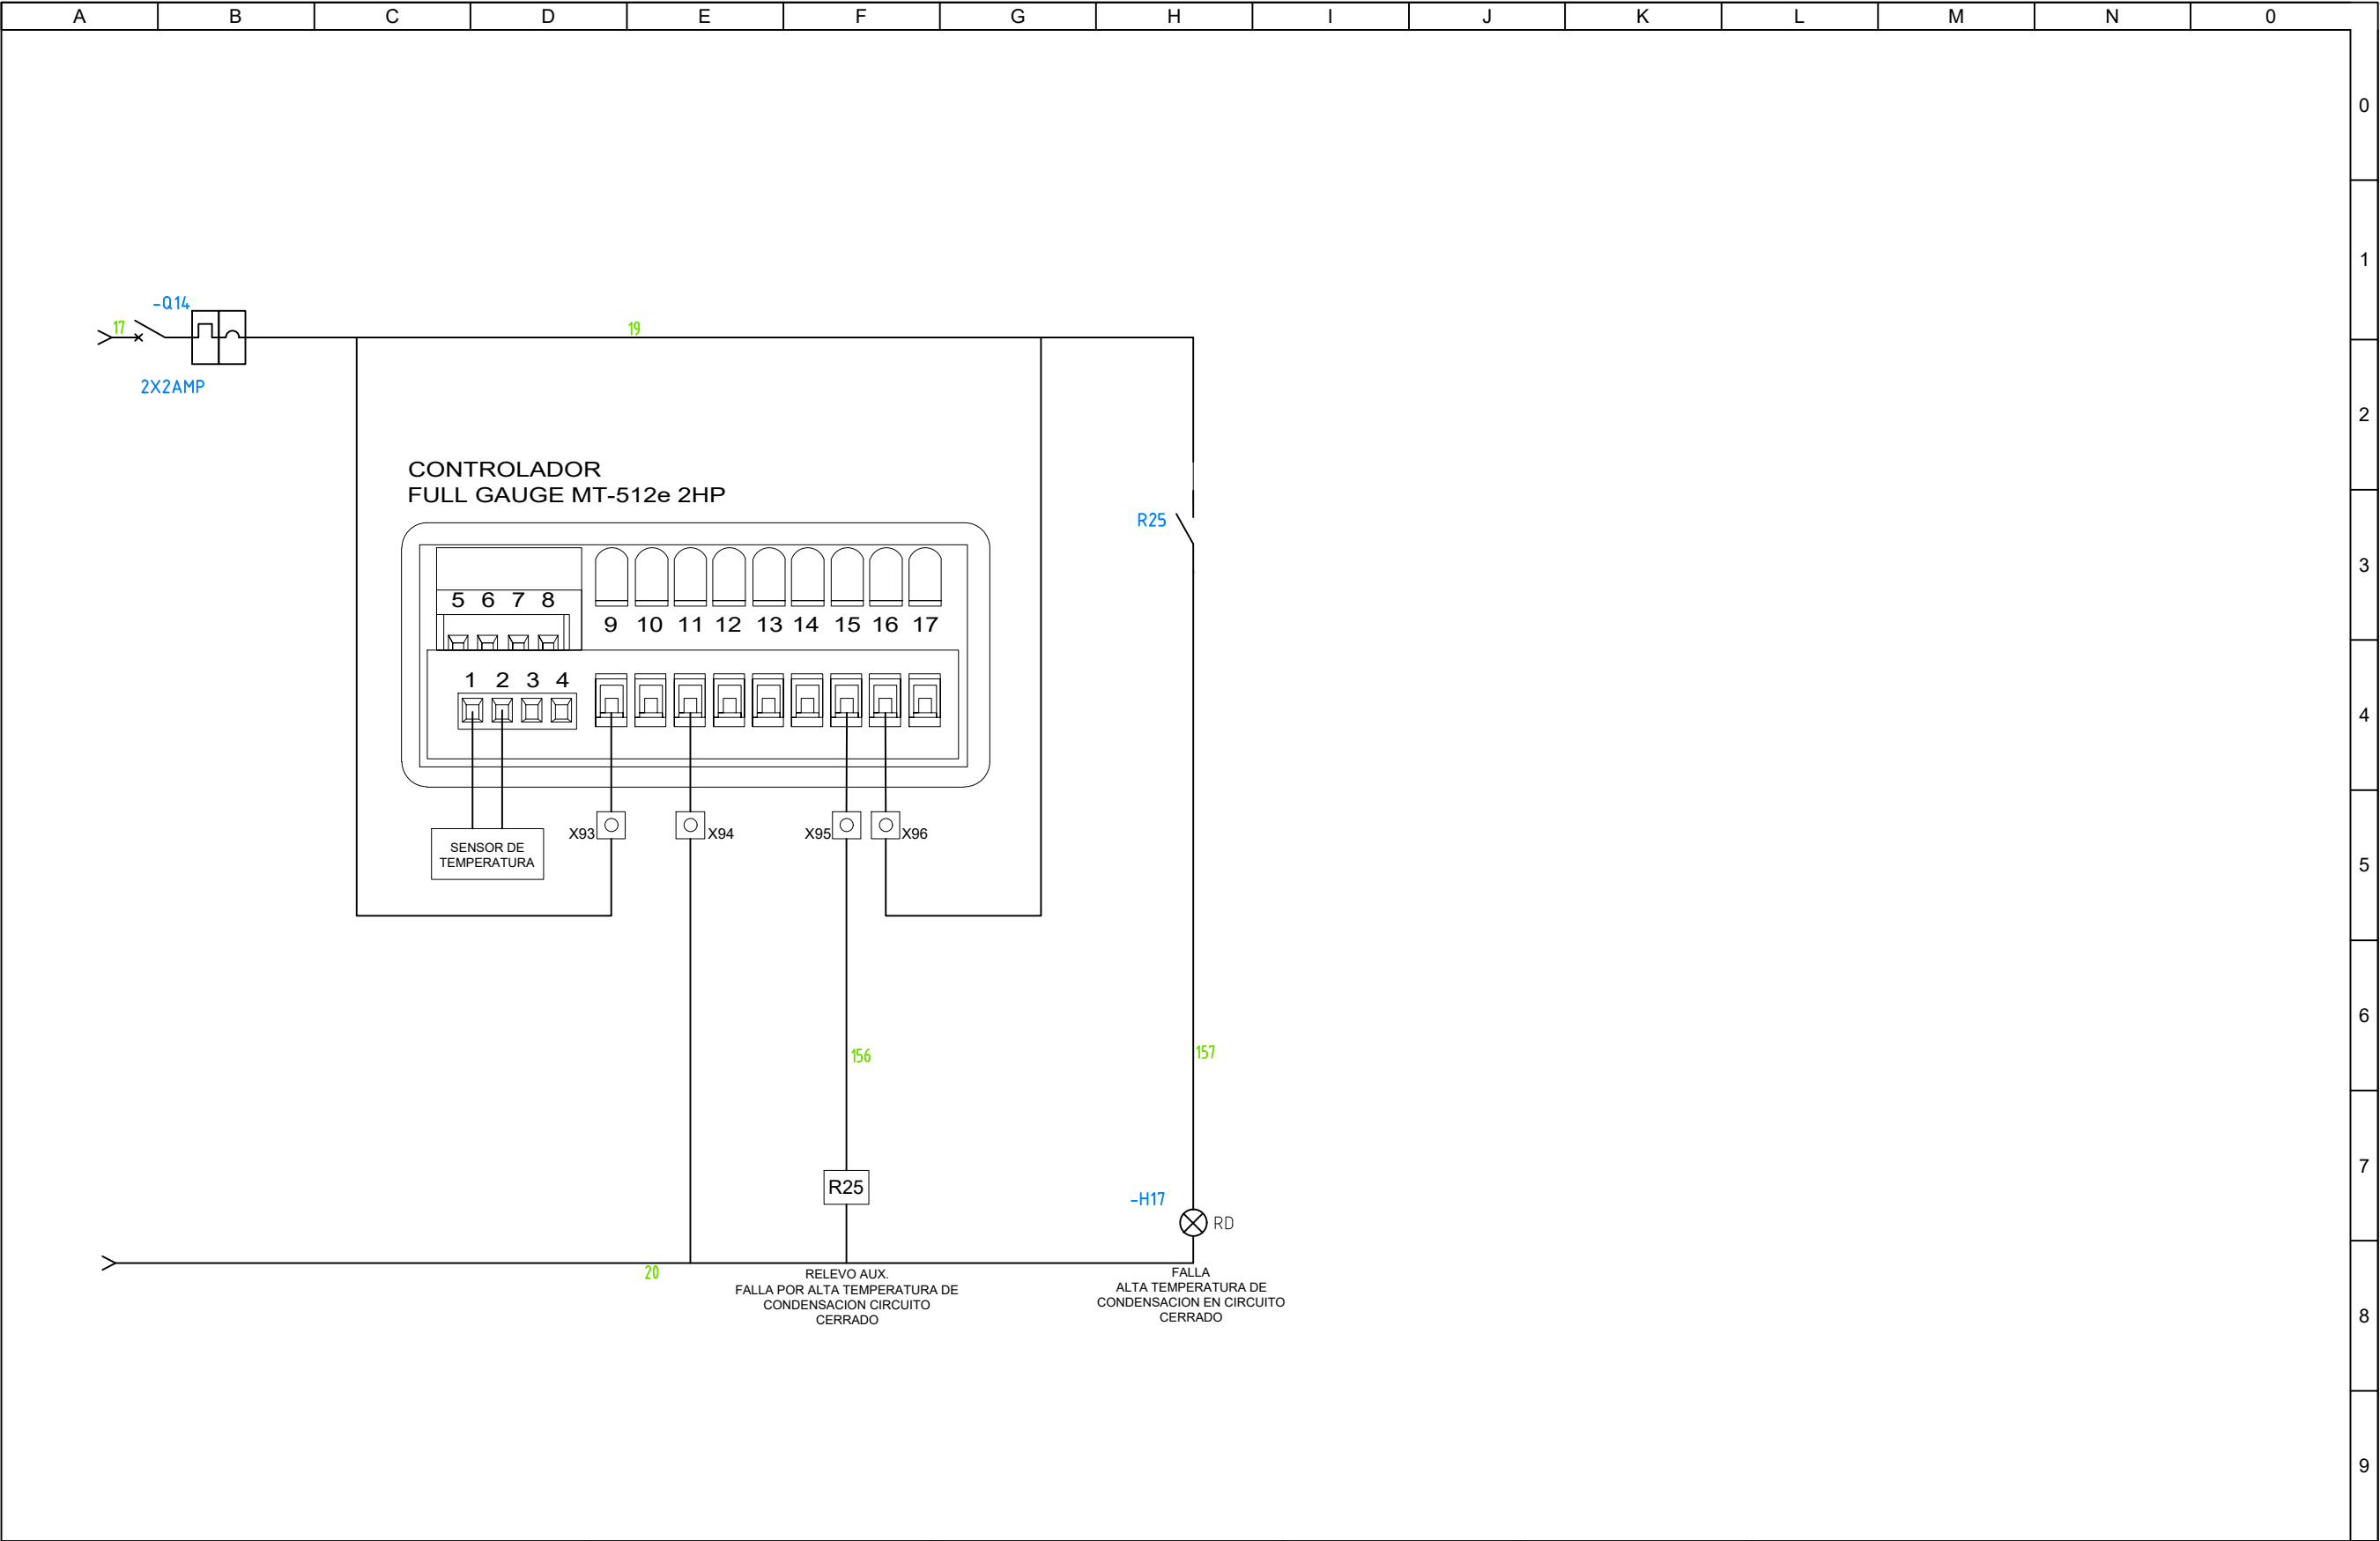


Diseñado por:	ALBEIRO RICO	Pagina:	10	de:	17	Corriente nominal:	400AMP	N° fases:	3F	STAR ELECTRIC SAS
Supervisado por:	ALBEIRO RICO	Archivo:	TABLEROS Y PROYECTOS NB	Fecha:	20/07/2025	Voltaje nominal:	220V	N° hilos:	5H	
Dibujado por:	ALBEIRO RICO	proyecto:	AYURA MOTOR-ETAPA III			Frecuencia:	60HZ	Orden:		

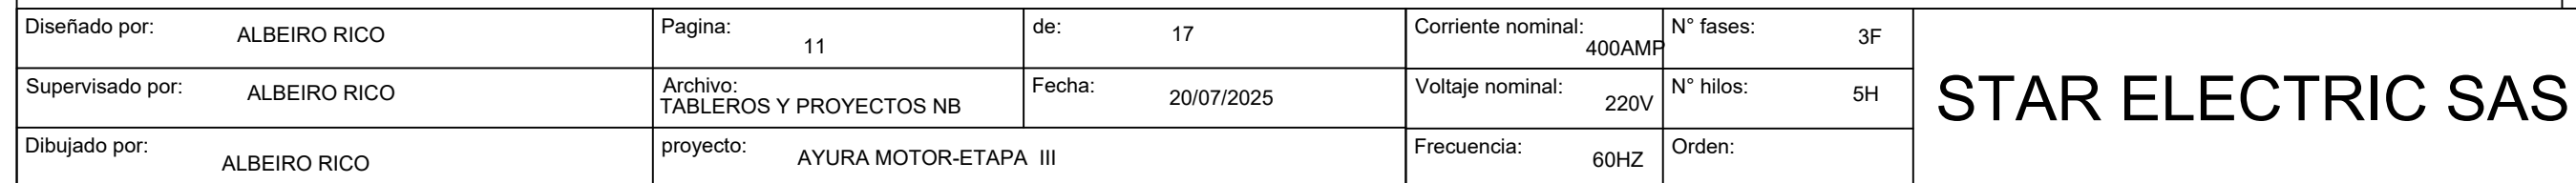

A	B	C	D	E	F	G	H	I	J	K	L	M	N	O	
VDF #1 12 27 18 166 167 R13															0
VDF #2 12 27 18 168 169 R16															1
VDF #3 12 27 18 170 171 R19															2
VDF #4 12 27 18 158 159 R1															3
															4
VDF #5 12 27 18 160 161 R4															5
VDF #6 12 27 18 162 163 R7															6
VDF #7 12 27 18 164 165 R10															7
															8
															9
Diseñado por: ALBEIRO RICO			Pagina: 12		de: 17		Corriente nominal: 400AMP		N° fases: 3F		STAR ELECTRIC SAS				
Supervisado por: ALBEIRO RICO			Archivo: TABLEROS Y PROYECTOS NB		Fecha: 20/07/2025		Voltaje nominal: 220V		N° hilos: 5H						
Dibujado por: ALBEIRO RICO			proyecto: AYURA MOTOR-ETAPA III				Frecuencia: 60HZ		Orden:						

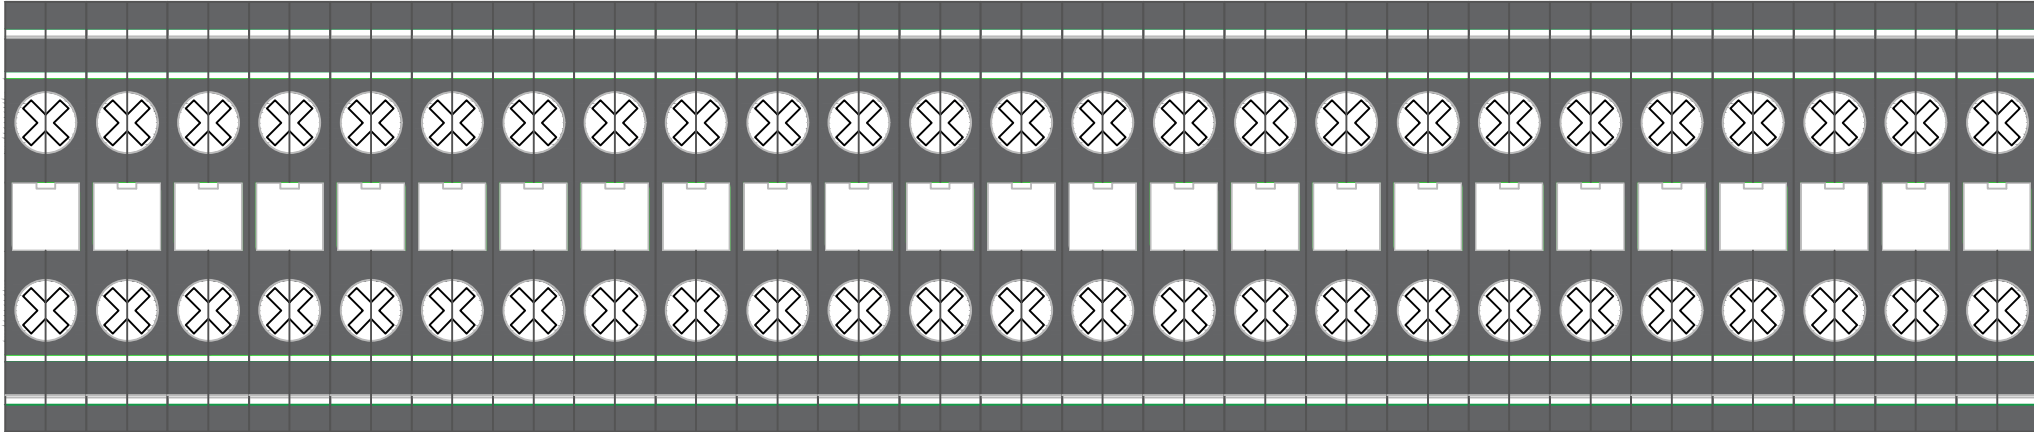A	B	C	D	E	F	G	H	I	J	K	L	M	N	O		
															0	
X51 X52 X53 X54 X55 X56 X57 X58 X59 X60 X61 X62 X63 X64 X65 X66 X67 X68 X69 X70 X71 X72 X73 X74 X75															1	
															2	
CONT.AUX.BAC#1 CTO CERRADO ALARMA CONT.AUX.BAC#1 CTO CERRADO ALARMA MANUAL BAC#2 CTO CERRADO S6 MANUAL BAC#2 CTO CERRADO S6 AUTO BAC#2 CTO CERRADO S6 AUTO BAC#2 CTO CERRADO S6 RUN VDF BAC #2 CTO CERRADO RUN VDF BAC #2 CTO CERRADO CONT.AUX.BAC#2 CTO CERRADO OPERANDO CONT.AUX.BAC#2 CTO CERRADO OPERANDO CONT.AUX.BAC#2 CTO CERRADO ALARMA CONT.AUX.BAC#2 CTO CERRADO ALARMA MANUAL BAC#3 CTO CERRADO S7 MANUAL BAC#3 CTO CERRADO S7 AUTO BAC#3 CTO CERRADO S7 AUTO BAC#3 CTO CERRADO S7 RUN VDF BAC #3 CTO CERRADO RUN VDF BAC #3 CTO CERRADO CONT.AUX.BAC#3 CTO CERRADO OPERANDO CONT.AUX.BAC#3 CTO CERRADO OPERANDO CONT.AUX.BAC#3 CTO CERRADO ALARMA CONT.AUX.BAC#3 CTO CERRADO ALARMA SUICHE DE NIVEL TORRE DE ENFRIAMIENTO SUICHE DE NIVEL TORRE DE ENFRIAMIENTO CONT.AUX.CONFIRMACION BAJO NIVEL TORRE DE ENF.															3	
															4	
															5	
															6	
															7	
															8	
															9	
Diseñado por: ALBEIRO RICO				Pagina: 15			de: 17		Corriente nominal: 400AMP		N° fases: 3F				STAR ELECTRIC SAS	
Supervisado por: ALBEIRO RICO				Archivo: TABLEROS Y PROYECTOS NB			Fecha: 20/07/2025		Voltaje nominal: 220V		N° hilos: 5H					
Dibujado por: ALBEIRO RICO				proyecto: AYURA MOTOR-ETAPA III					Frecuencia: 60HZ		Orden:					

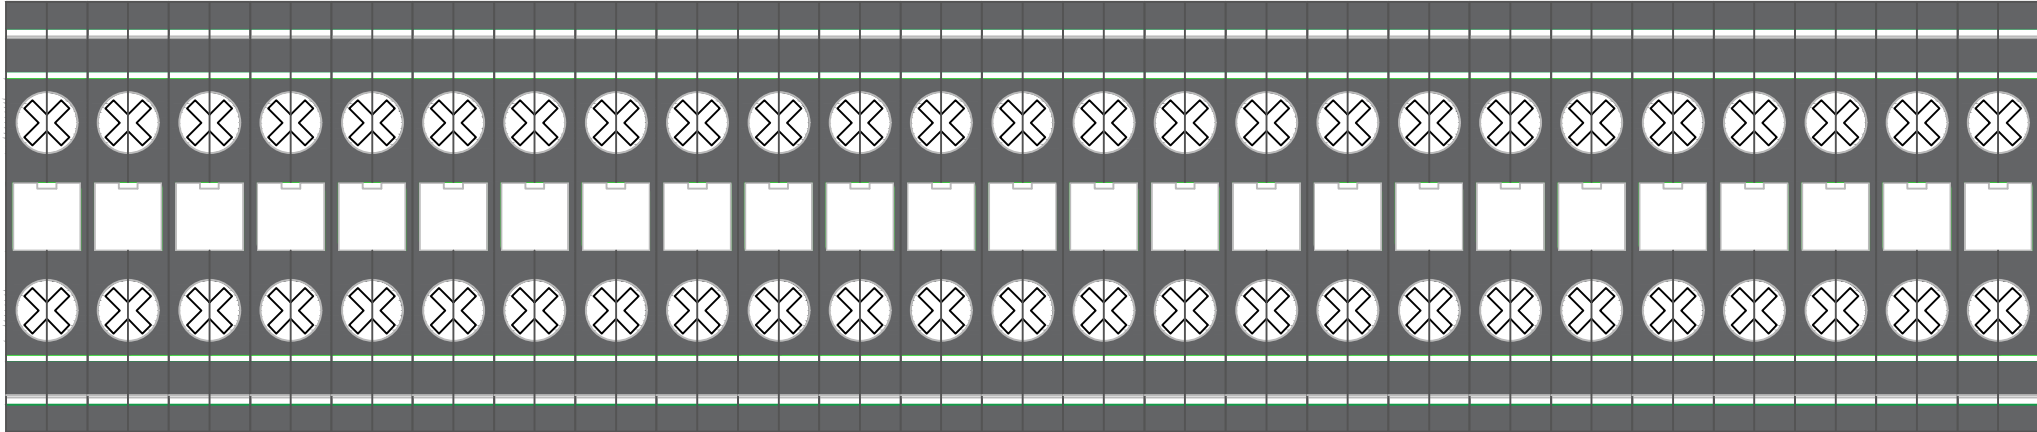A	B	C	D	E	F	G	H	I	J	K	L	M	N	O			
															0		
															1		
X76 X77 X78 X79 X80 X81 X82 X83 X84 X85 X86 X87 X88 X89 X90 X91 X92 X93 X94 X95 X96 X97 X98 X99 X100															2		
															3		
CONT.AUX.CONFIRMACION BAJO NIVEL TORRE DE ENF. SUICHE DE FLUJO CTO ABIERTO SUICHE DE FLUJO CTO ABIERTO CONT.AUX.CONFIRMACION CTO ABIERTO OPERANDO CONT.AUX.CONFIRMACION CTO ABIERTO OPERANDO SUICHE DE FLUJO CTO CERRADO SUICHE DE FLUJO CTO CERRADO CONT.AUX.CONFIRMACION CTO CERRADO OPERANDO CONT.AUX.CONFIRMACION CTO ABIERTO OPERANDO CONT.FULLGAUGE MT512 (1) CONT.UC600(UI4) (+) CONT.FULLGAUGE MT512 (2) CONT.UC600(UI4) (-)															4		
CONT.FULLGAUGE MT512 (10) CONT.FULLGAUGE MT512 (11) CONT.FULLGAUGE MT512 (15) CONT.FULLGAUGE MT512 (16) ALIMENTACION CONTROLADOR UC600 ALIMENTACION EXPANSION XM70 ACTUADOR VALVULA BYPASS GATEWAY BACNET MS/TP TO IP															5		
															6		
															7		
															8		
															9		
Diseñado por: ALBEIRO RICO			Pagina: 16			de: 17			Corriente nominal: 400AMP			N° fases: 3F			STAR ELECTRIC SAS		
Supervisado por: ALBEIRO RICO			Archivo: TABLEROS Y PROYECTOS NB			Fecha: 20/07/2025			Voltaje nominal: 220V			N° hilos: 5H					
Dibujado por: ALBEIRO RICO			proyecto: AYURA MOTOR-ETAPA III						Frecuencia: 60HZ			Orden:					

