



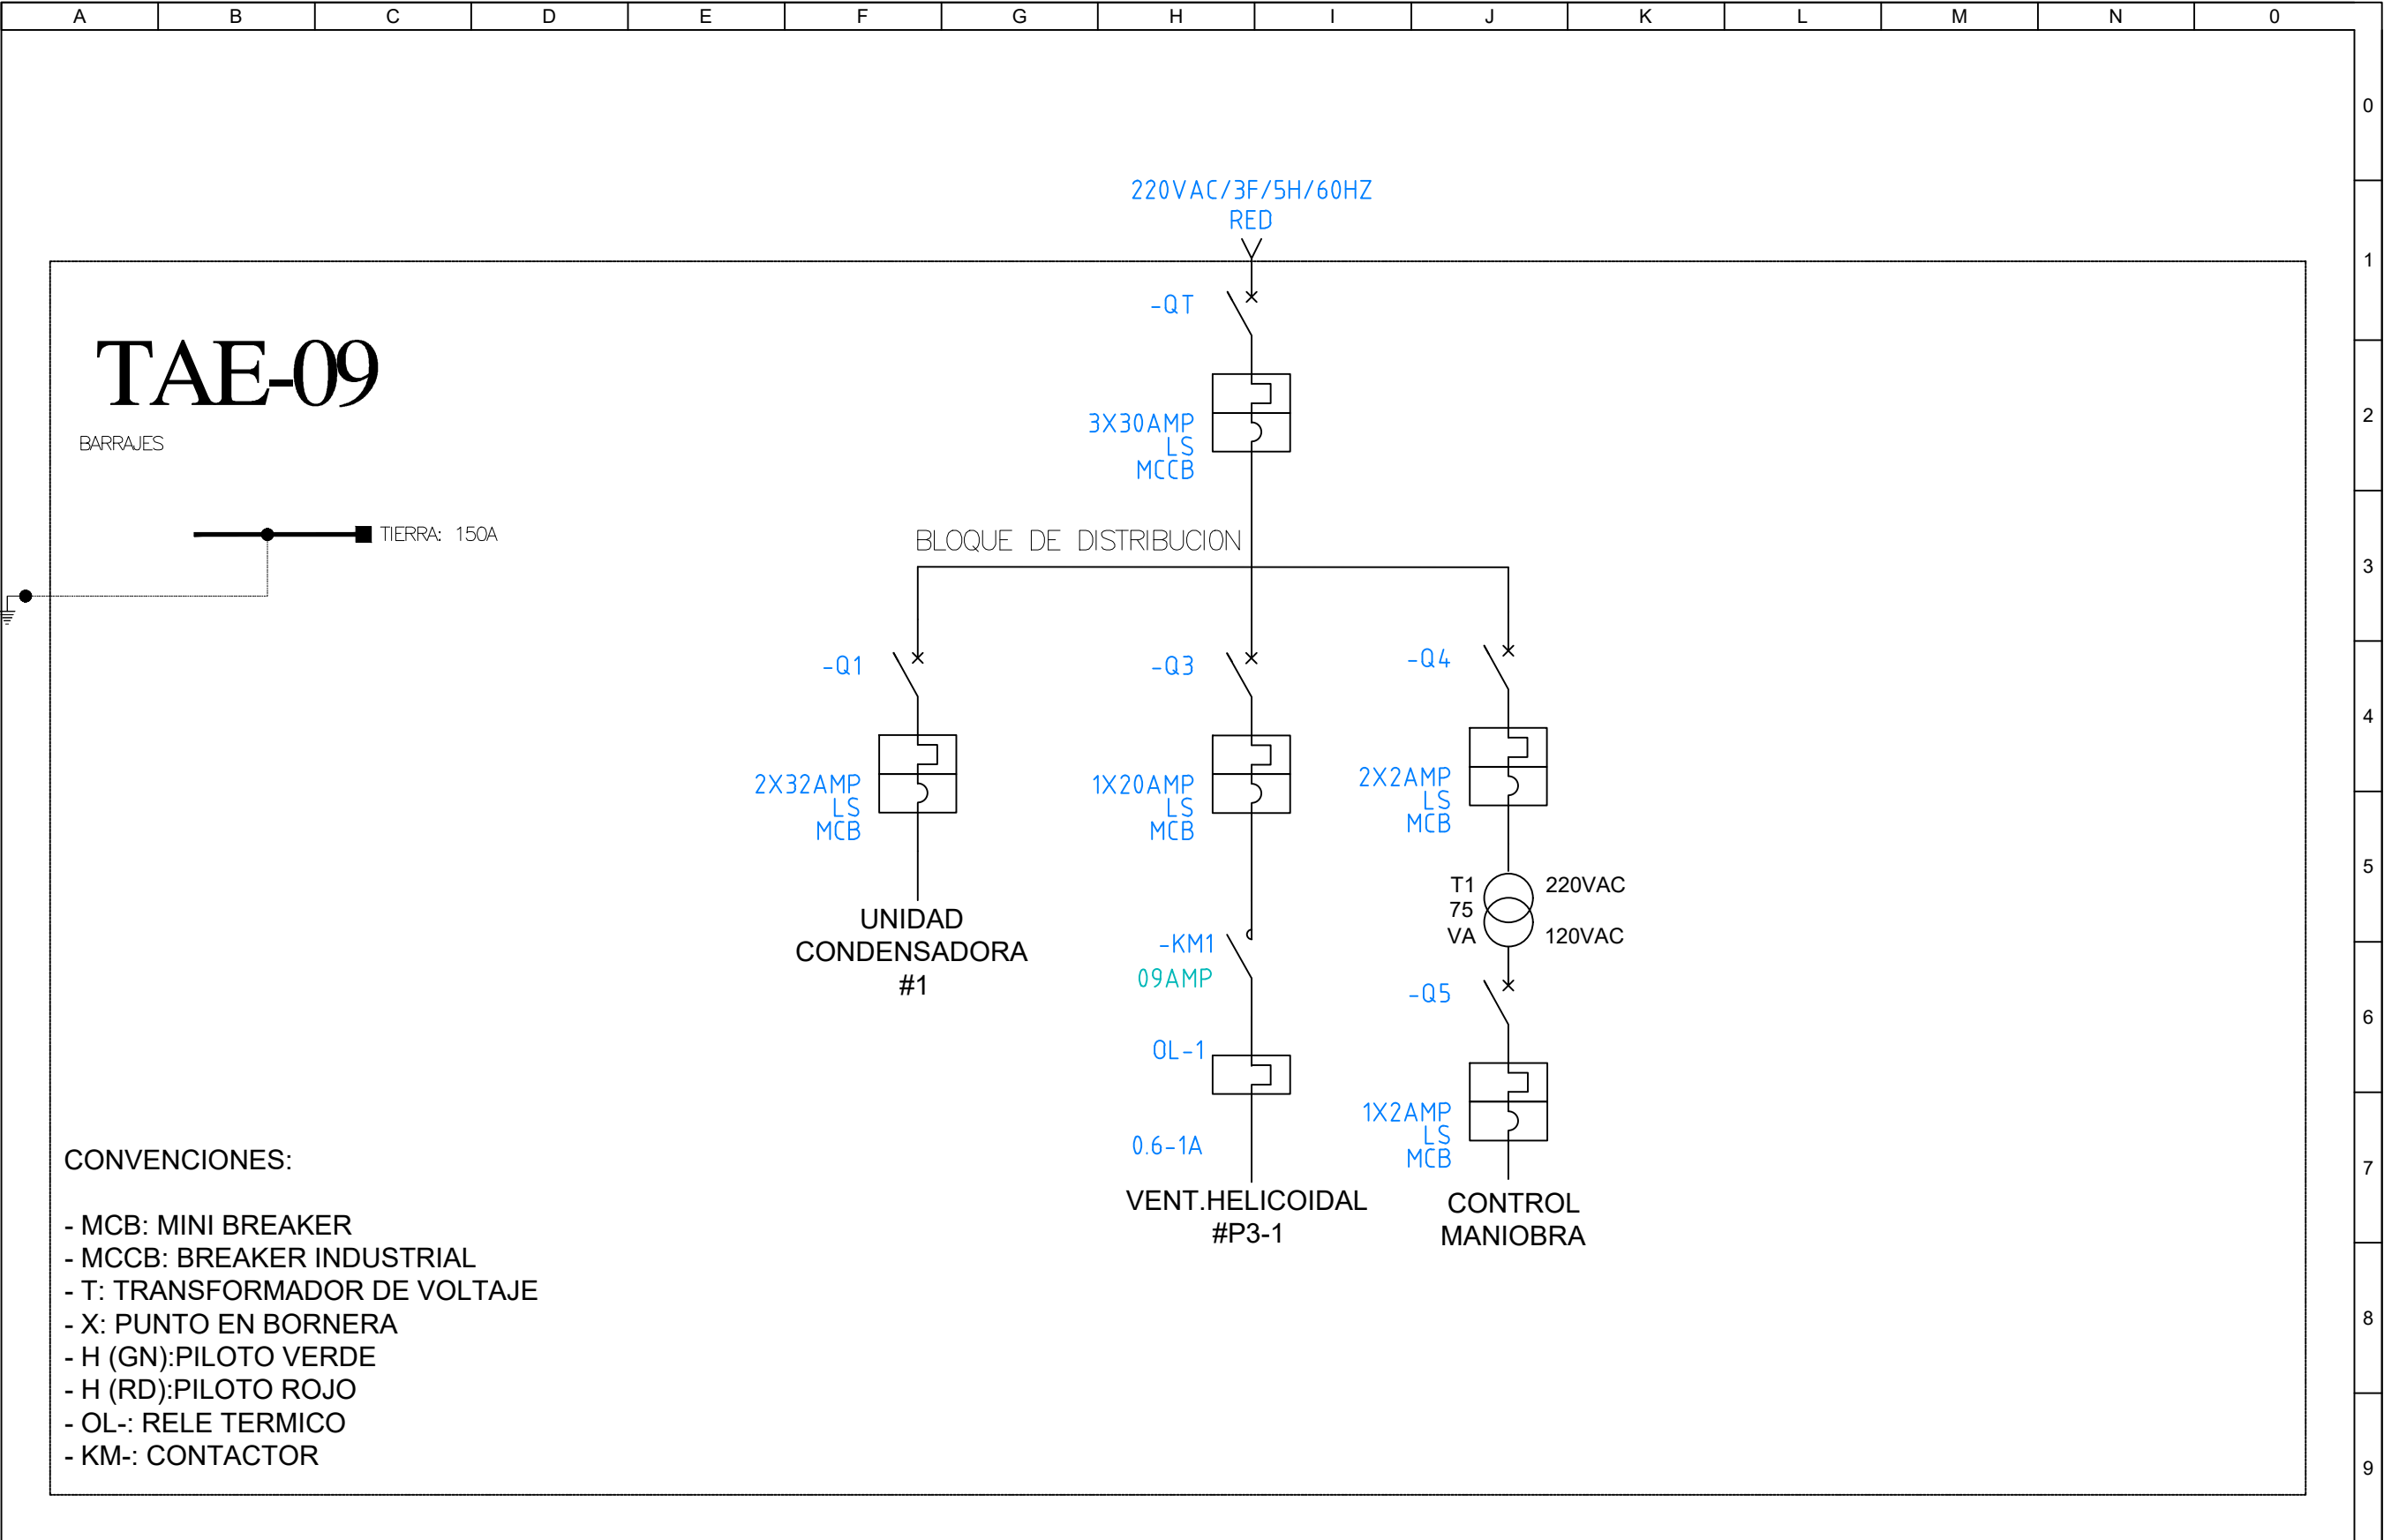

Diseñado por:	ALBEIRO RICO	Pagina:	1	de:	3	Corriente nominal:	30AMP	N° fases:	3F	STAR ELECTRIC SAS
Supervisado por:	ALBEIRO RICO	Archivo:	TABLEROS Y PROYECTOS NB	Fecha:	06/07/2025	Voltaje nominal:	220V	N° hilos:	5H	
Dibujado por:	ALBEIRO RICO	proyecto:	AYURA MOTOR-ETAPA III			Frecuencia:	60HZ	Orden:		

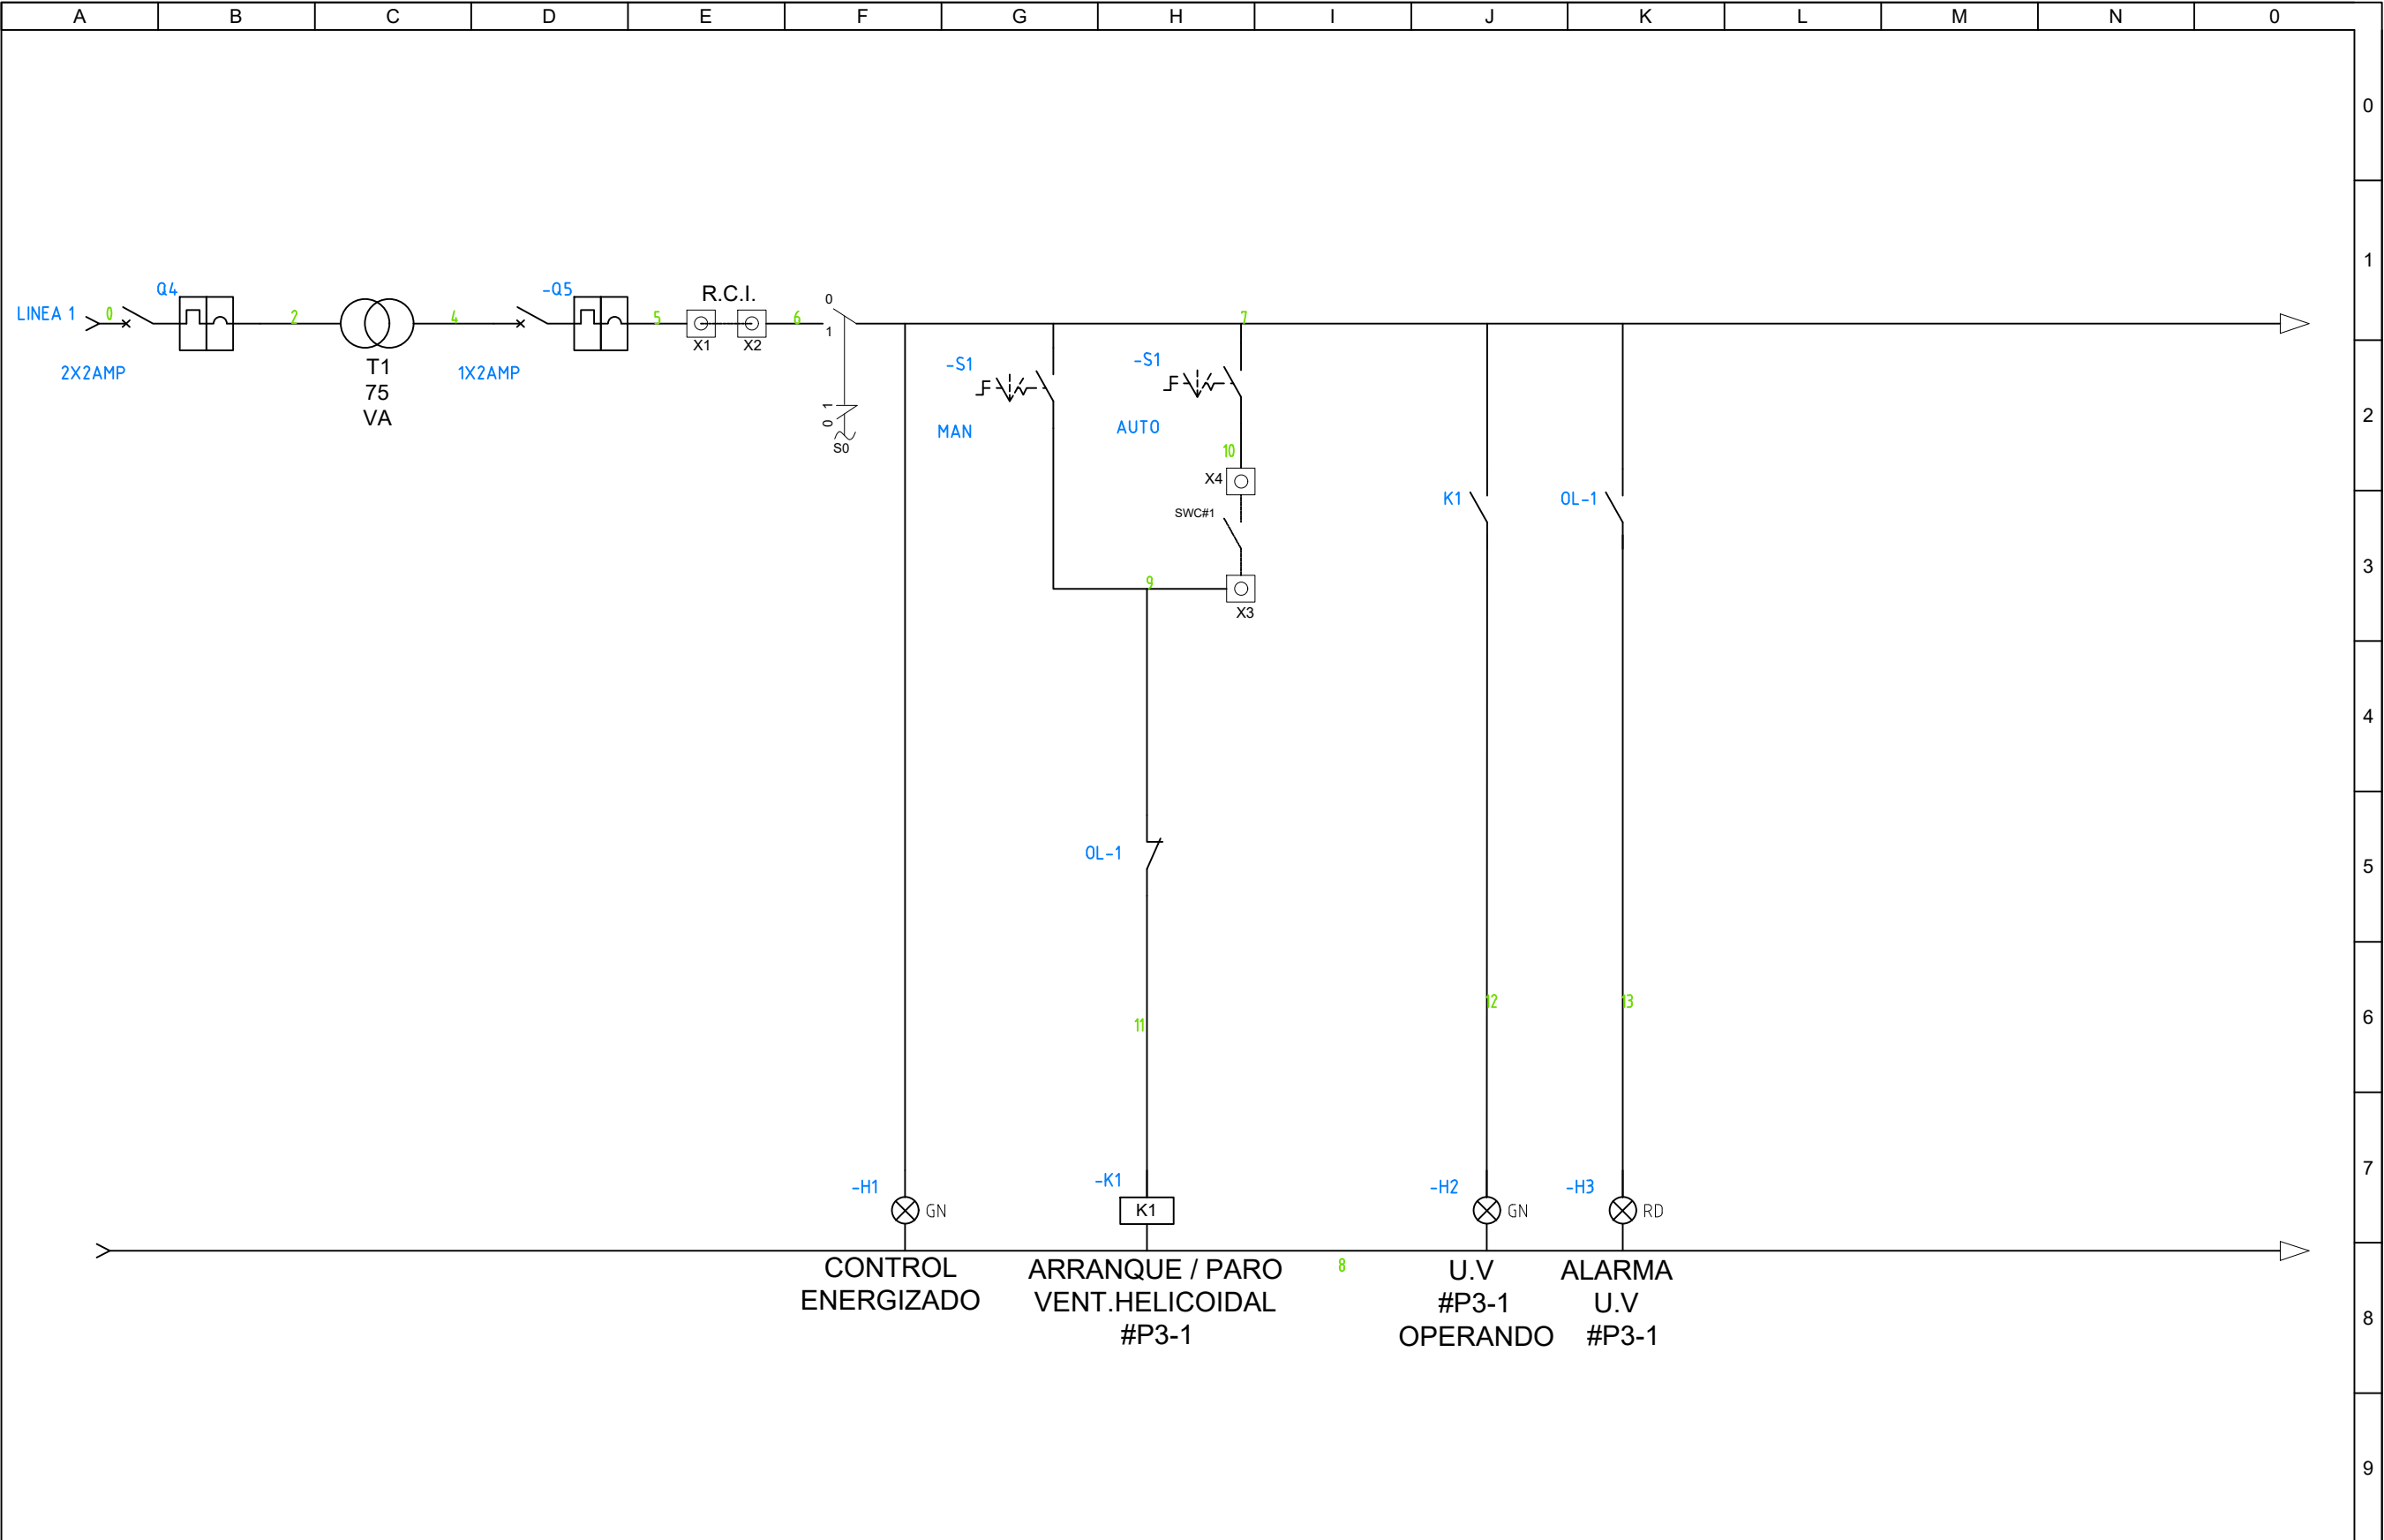

Diseñado por:	ALBEIRO RICO	Pagina:	2	de:	3	Corriente nominal:	30AMP	N° fases:	3F	STAR ELECTRIC SAS
Supervisado por:	ALBEIRO RICO	Archivo:	TABLEROS Y PROYECTOS NB	Fecha:	06/07/2025	Voltaje nominal:	220V	N° hilos:	5H	
Dibujado por:	ALBEIRO RICO	proyecto:	AYURA MOTOR-ETAPA III			Frecuencia:	60HZ	Orden:		

A	B	C	D	E	F	G	H	I	J	K	L	M	N	0
														0
														1
														2
														3
														4
														5
														6
														7
														8
														9
Diseñado por: ALBEIRO RICO				Pagina: 3		de: 3		Corriente nominal: 30AMP		N° fases: 3F		STAR ELECTRIC SAS		
Supervisado por: ALBEIRO RICO				Archivo: TABLEROS Y PROYECTOS NB		Fecha: 06/07/2025		Voltaje nominal: 220V		N° hilos: 5H				
Dibujado por: ALBEIRO RICO				proyecto: AYURA MOTOR-ETAPA III				Frecuencia: 60HZ		Orden:				

X3X4

X1-X2:ENCLAVAMIENTO
RCI

X3:MANUAL VENT.HELICOIDAL
#P3-1

X5:AUTO VENT.HELICOIDAL #P3-1