





Diseñado por:	ALBEIRO RICO	Pagina:	2	de:	4	Corriente nominal:	50AMP	N° fases:	3F	STAR ELECTRIC SAS
Supervisado por:	ALBEIRO RICO	Archivo:	TABLEROS Y PROYECTOS NB	Fecha:	06/07/2025	Voltaje nominal:	220V	N° hilos:	5H	
Dibujado por:	ALBEIRO RICO	proyecto:	AYURA MOTOR-ETAPA III			Frecuencia:	60HZ	Orden:		

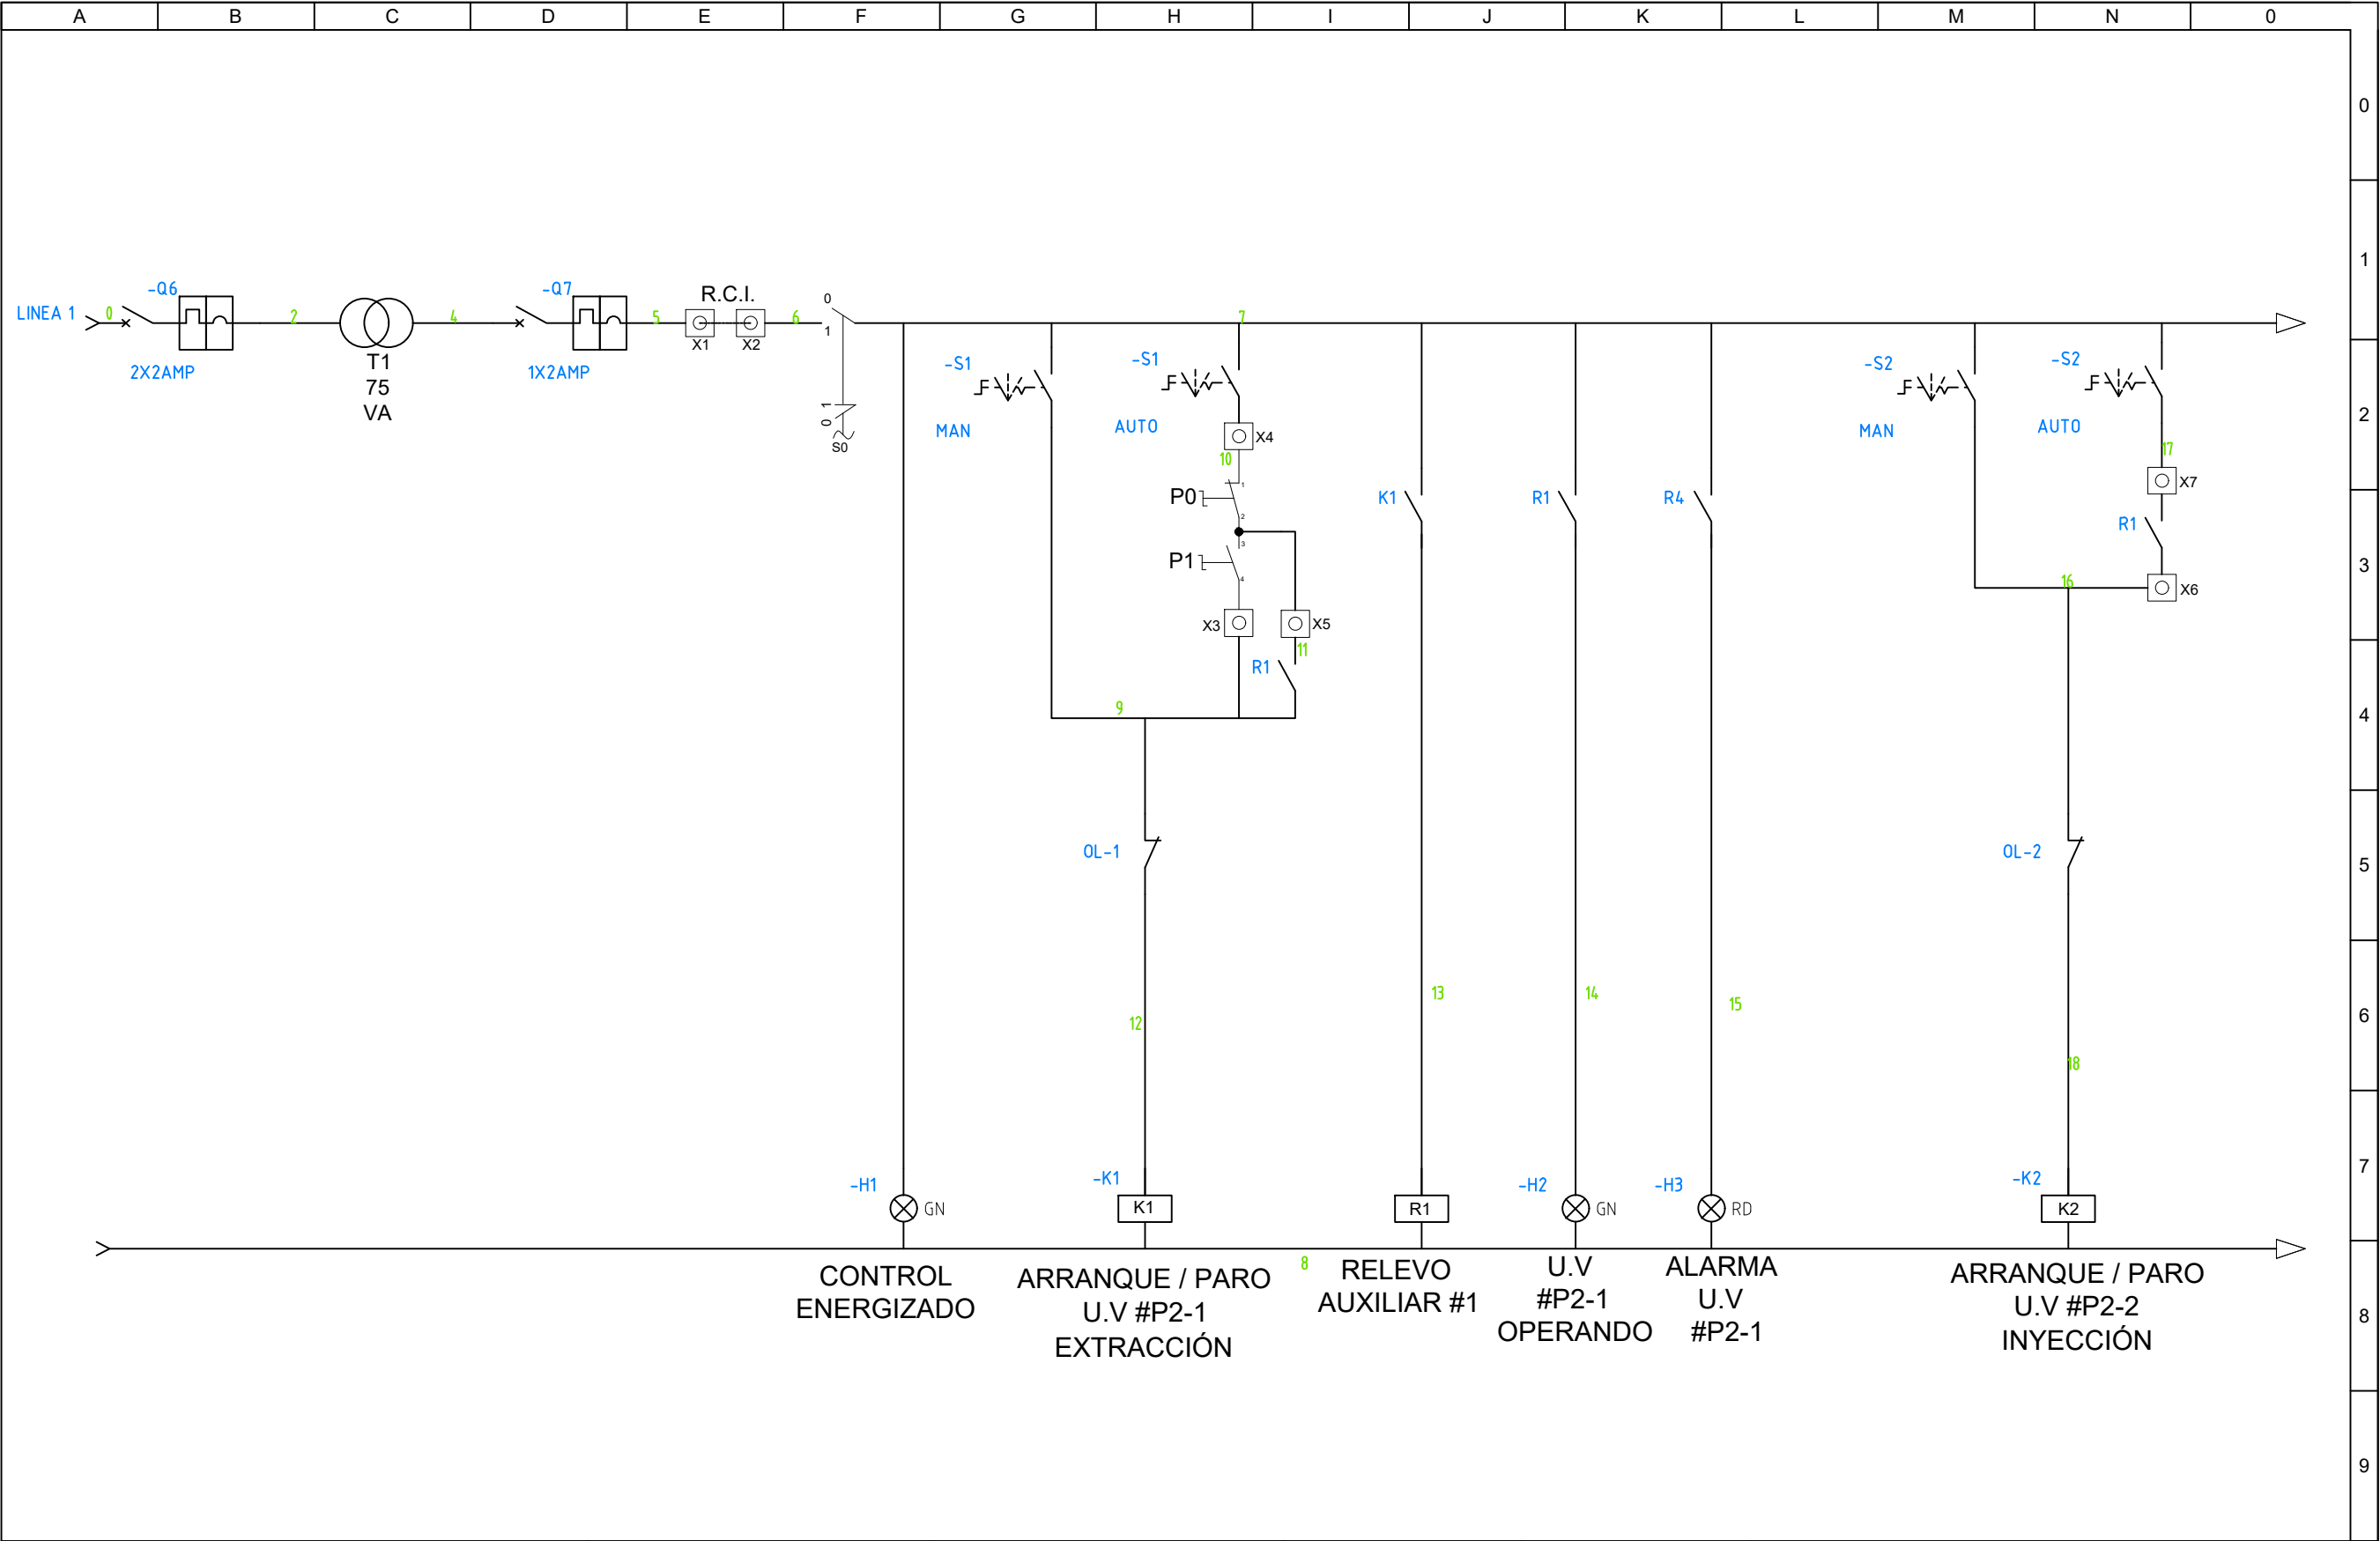

Diseñado por:	ALBEIRO RICO	Pagina:	3	de:	4	Corriente nominal:	50AMP	N° fases:	3F	STAR ELECTRIC SAS
Supervisado por:	ALBEIRO RICO	Archivo:	TABLEROS Y PROYECTOS NB	Fecha:	06/07/2025	Voltaje nominal:	220V	N° hilos:	5H	
Dibujado por:	ALBEIRO RICO	proyecto:	AYURA MOTOR-ETAPA III			Frecuencia:	60HZ	Orden:		

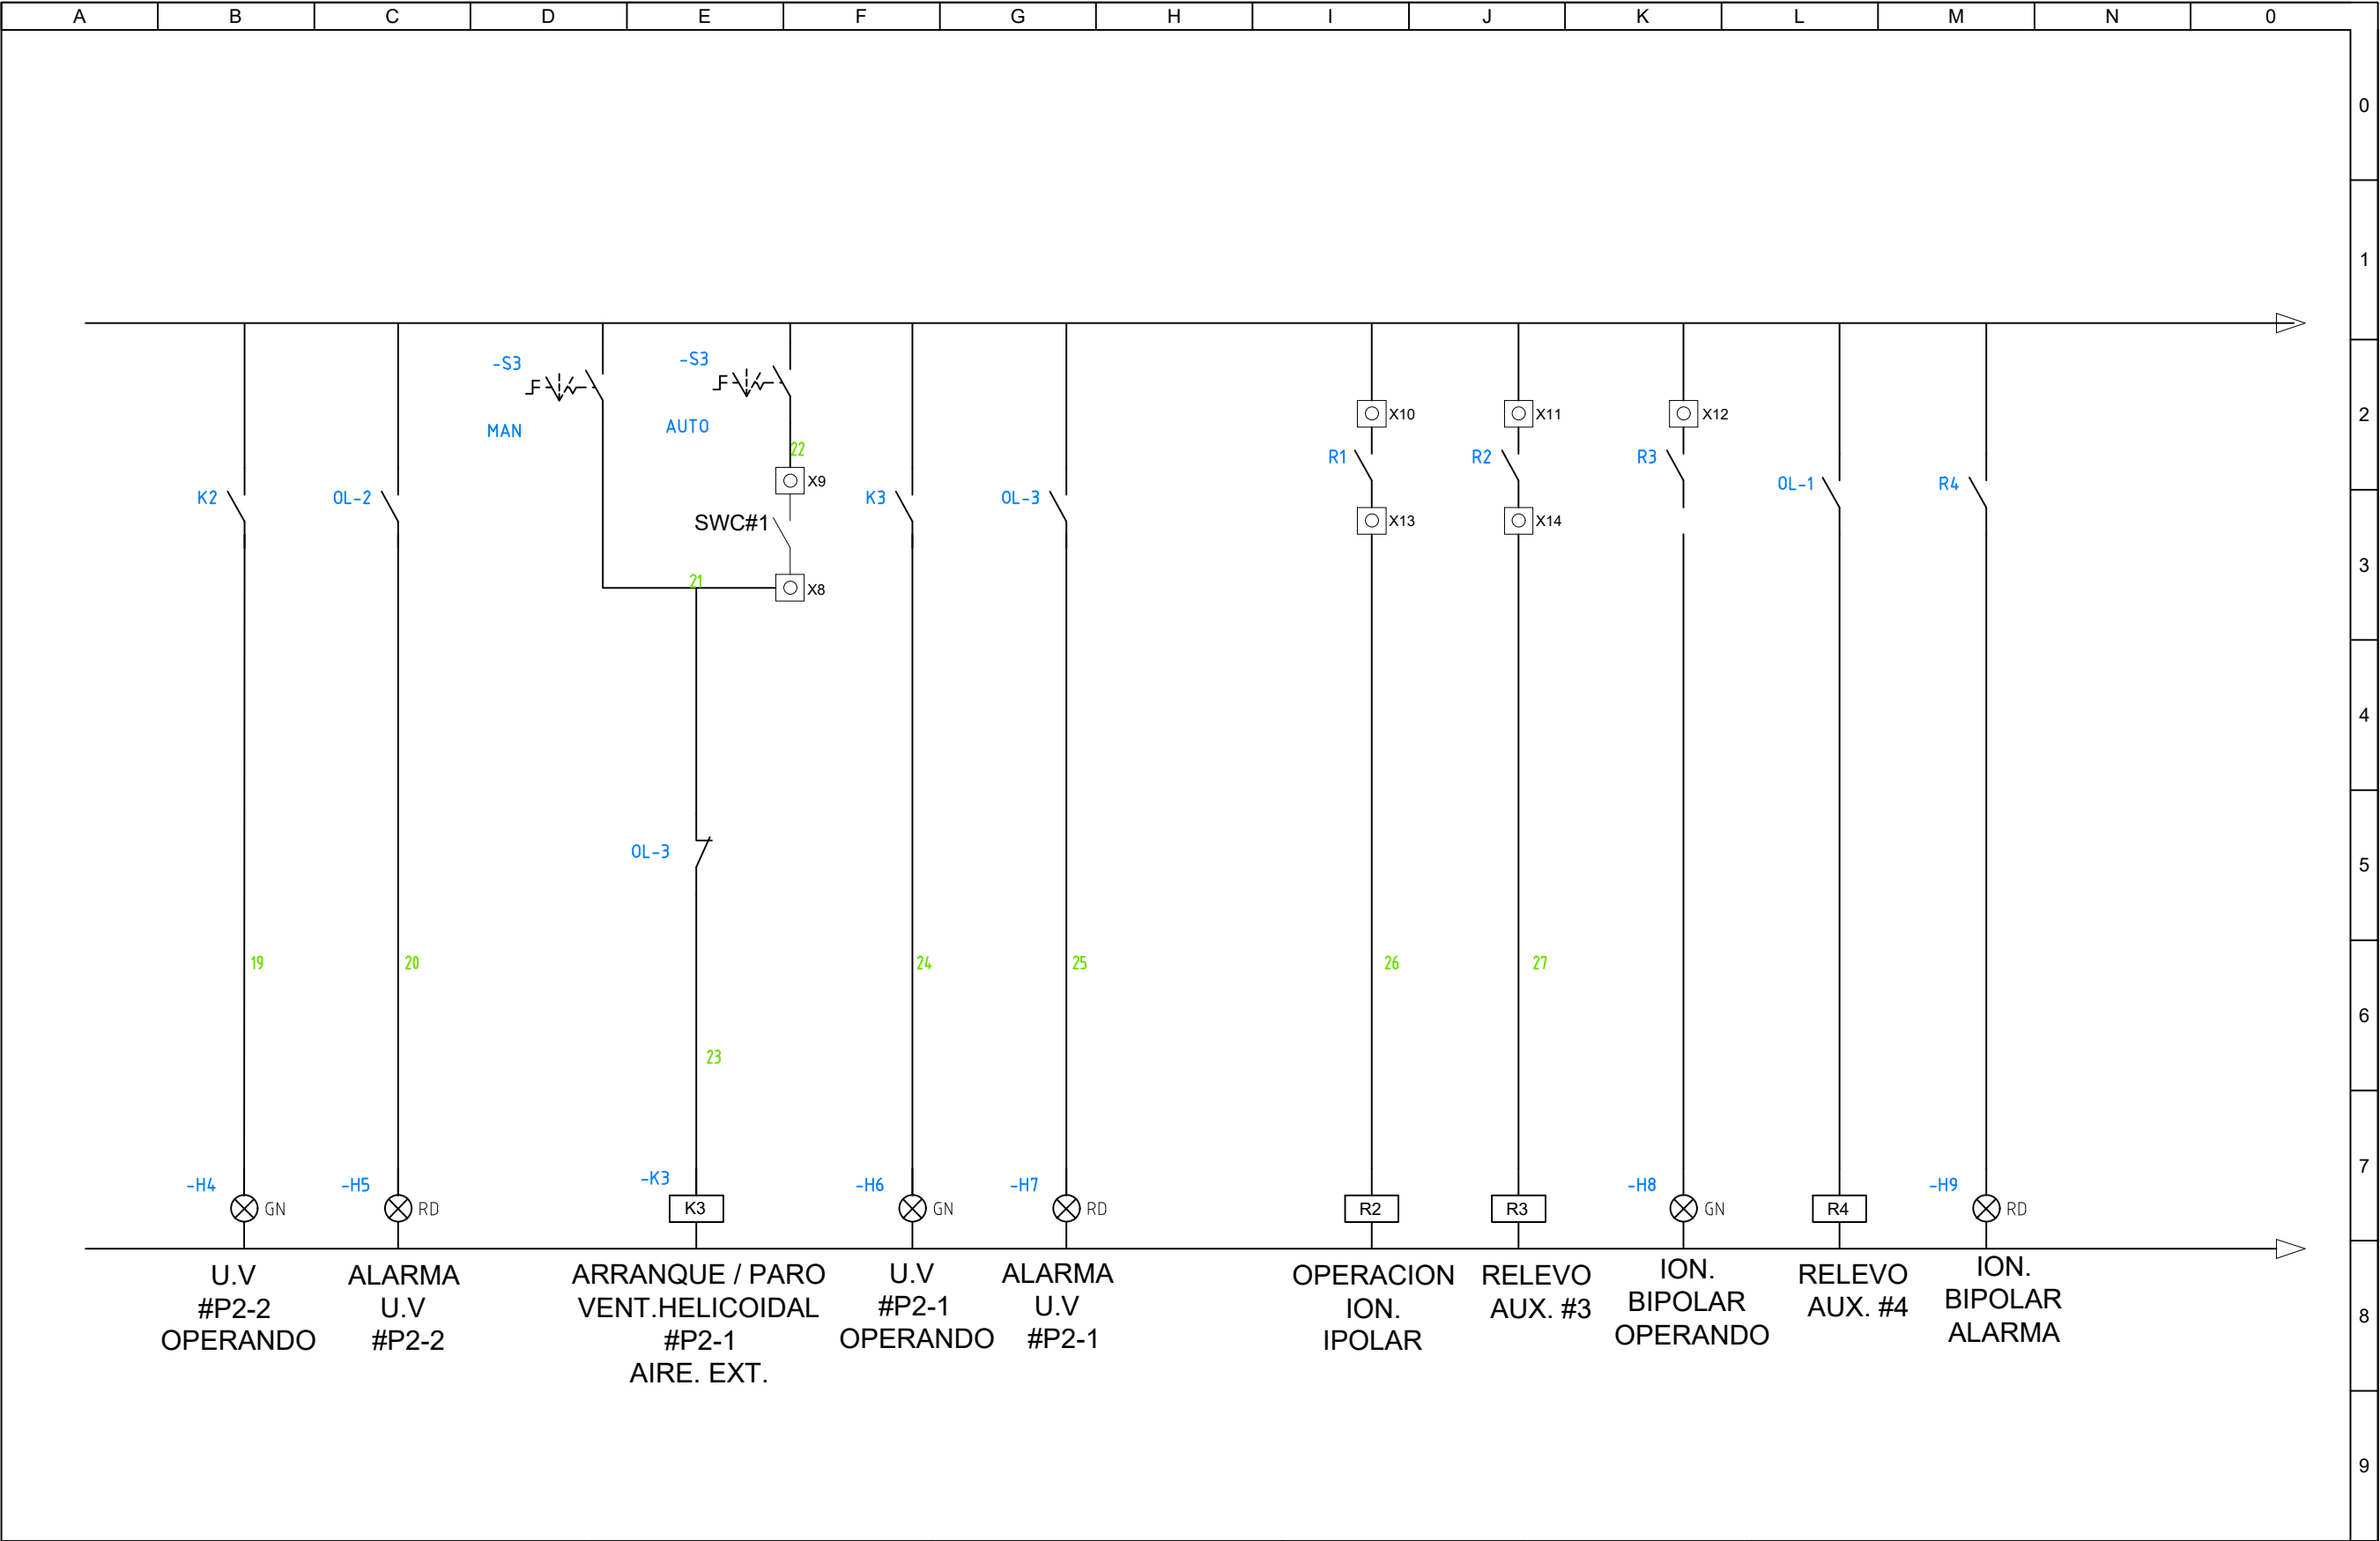