
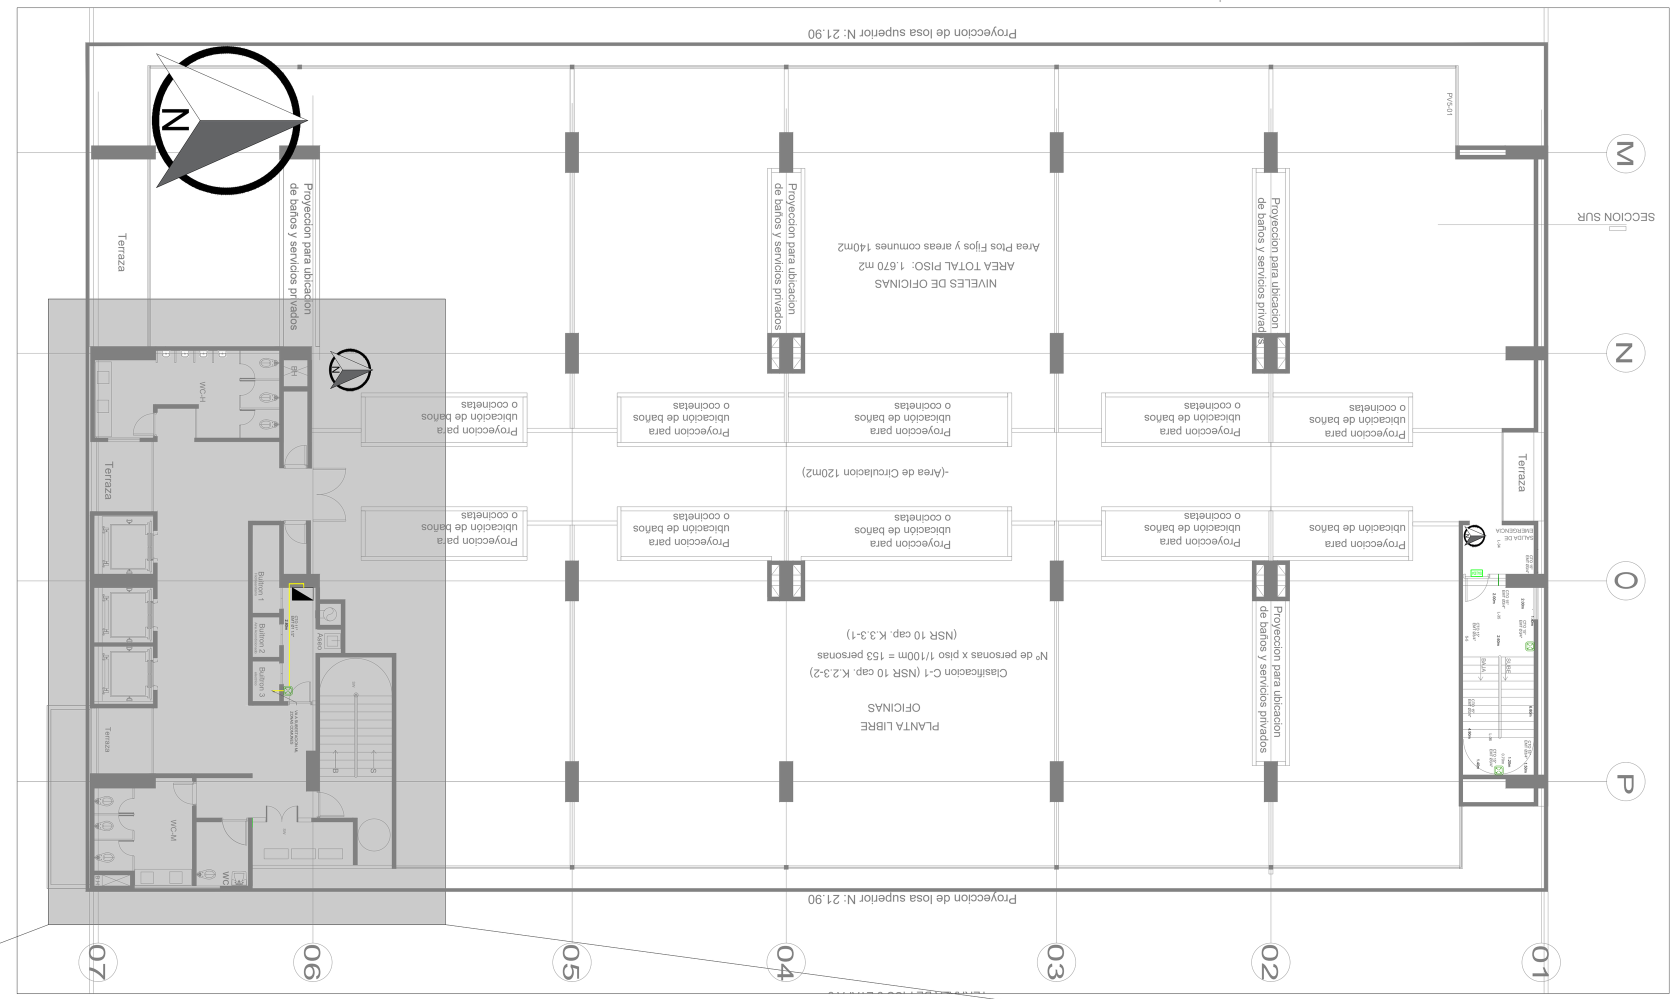


VISTA EN PLANTA
UBICACION PISO 7
ESCALA 1:200

CONVENCIONES ENERGIA	
(symbol)	TABLERO DE CIRCUITOS
(symbol)	CAJA DE PASO O EMPALME
EMT — EMT	TUBERÍA ACERO INOXIDABLE

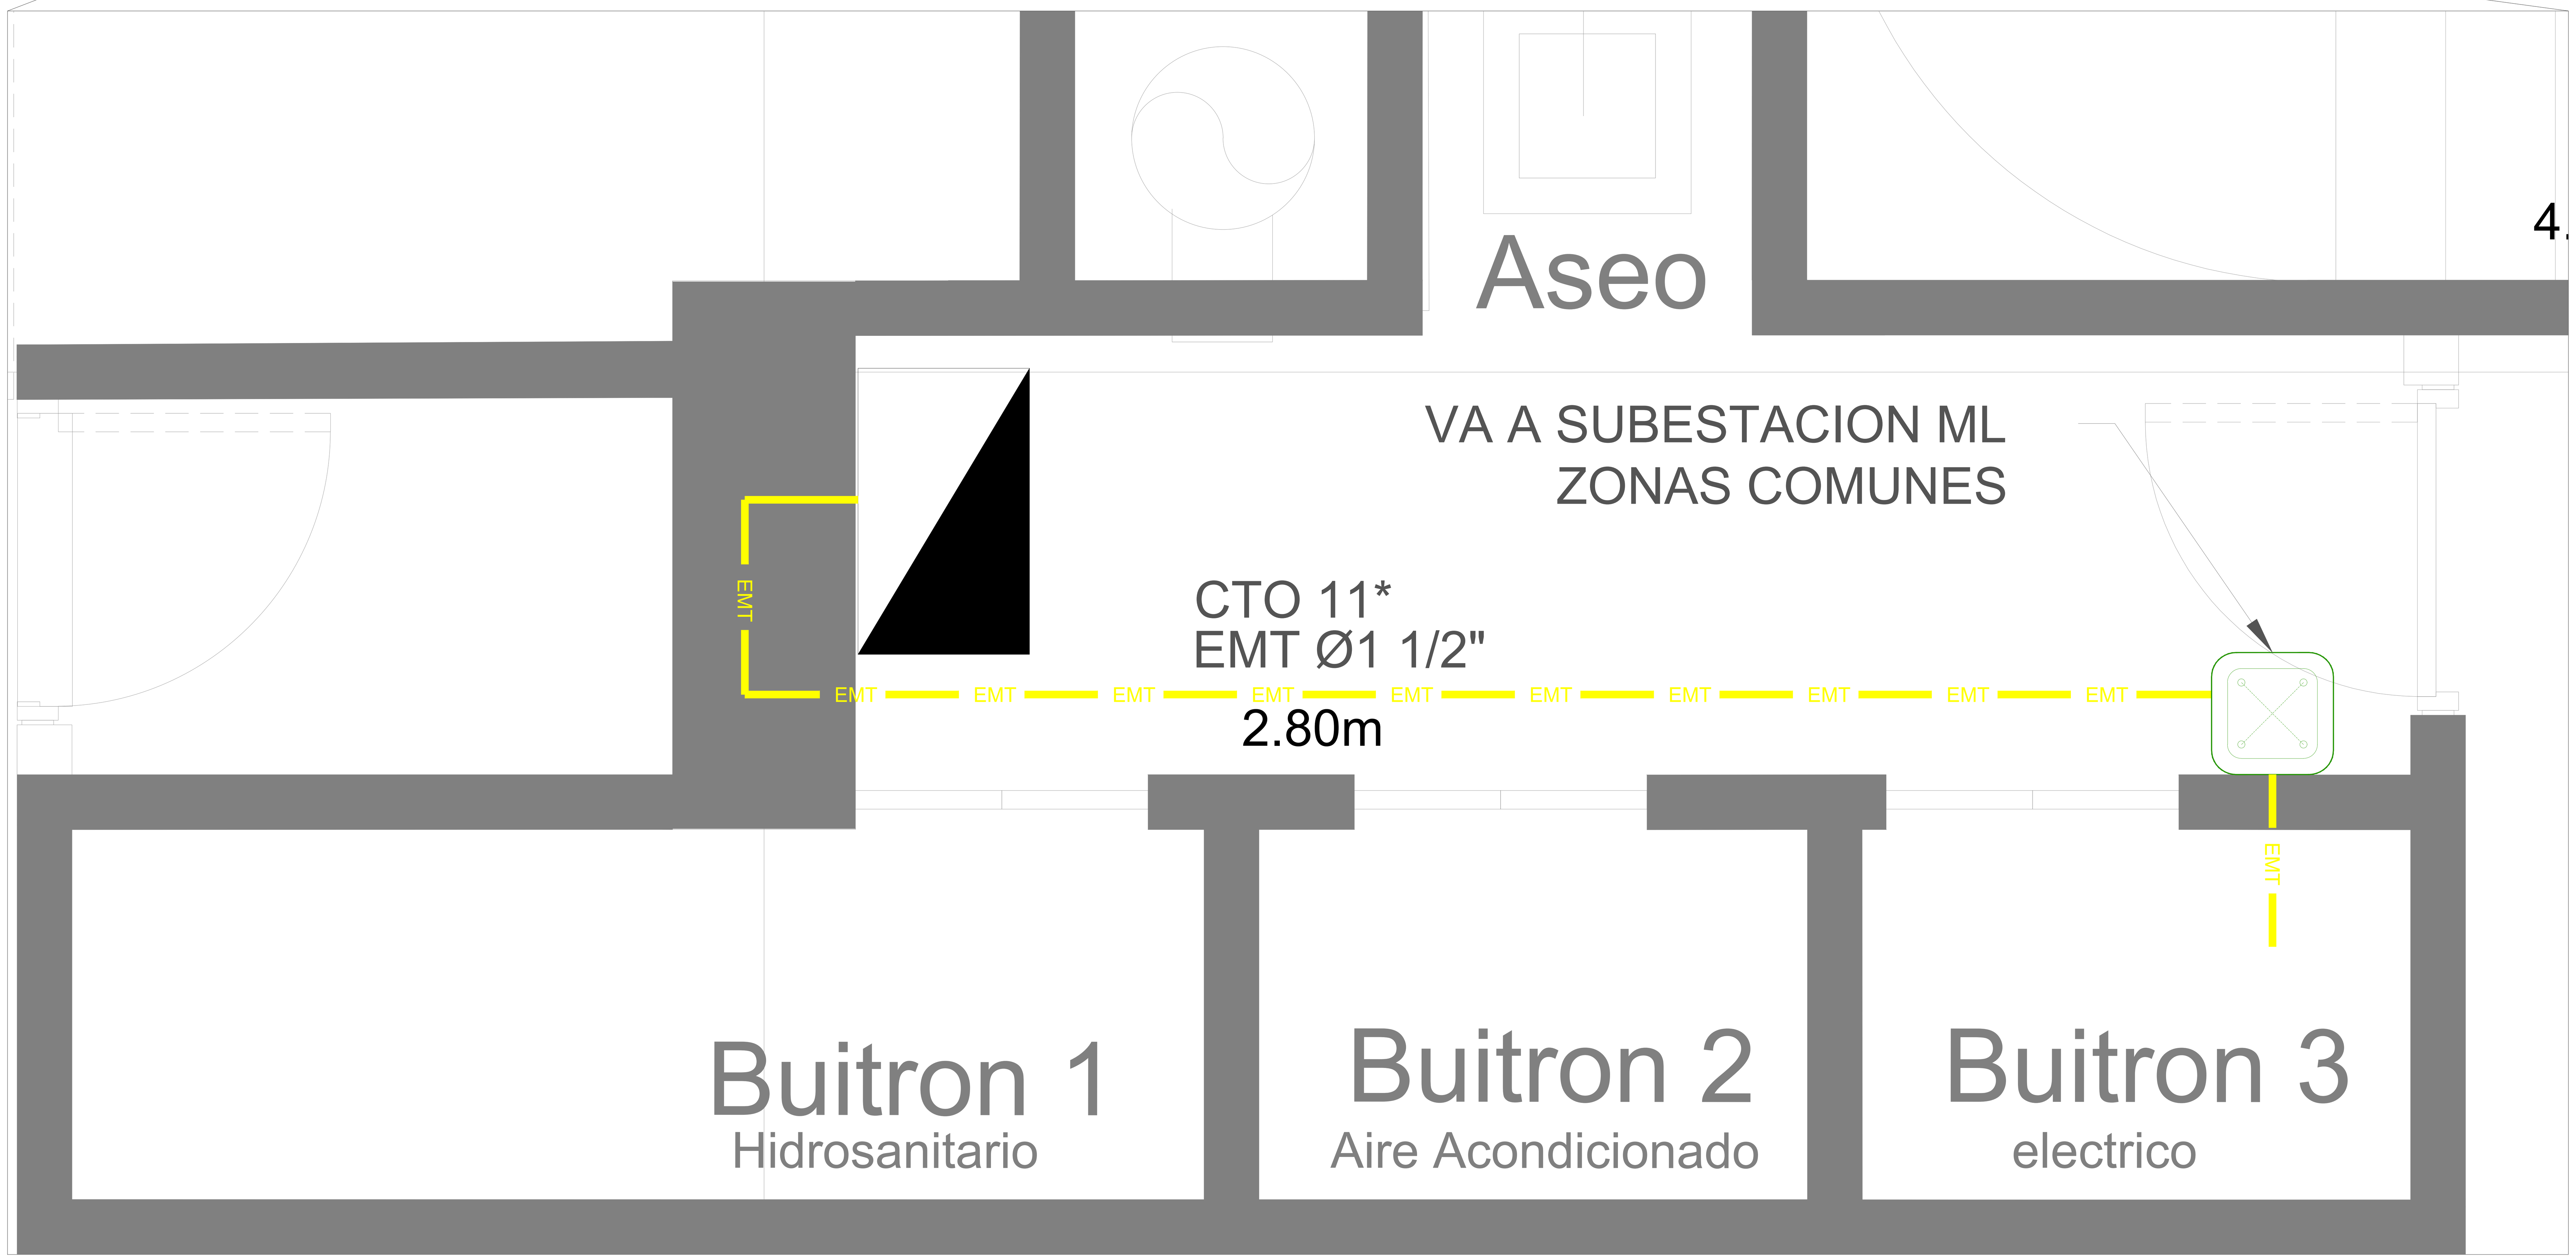

RED PRINCIPAL AIRE ACONDICIONADO PISO 7
ESCALA 1:10

COINSI S.A.S. RESERVA LOS DERECHOS DE PROPIEDAD DE ESTE PLANO, EN NINGÚN CASO PUEDE SER UTILIZADO PARA FINES QUE NO HAYA SIDO AUTORIZADO, NI SER OBJETO DE REPRODUCCIÓN O COMUNICACIÓN A TERCEROS SIN EL CONSENTIMIENTO ESCRITO DE NUESTRA COMPAÑÍA **COINSI S.A.S.**

NOTAS IMPORTANTES:
- VERIFICAR Y CONFRONTAR LAS MEDIDAS EN OBRA DE ESTE PLANO.
- NO HACER MODIFICACIONES A LOS PLANOS SIN LA AUTORIZACIÓN DEL DISEÑADOR.

CLIENTE

DISEÑO : JUAN C. CACHAYA L.
FIRMA :
APROBÓ : DARIO CALLE E.
FIRMA :
CONSTRUYO :

NOMBRE DEL PROYECTO : A.I.A
CÓDIGO CLIENTE CZ :
CONTIENE : RED AIRE ACONDICIONADO PISO 7

REVISIÓN	FECHA	DESCRIPCIÓN	DISEÑO	DIBUJO	REVISO
02	13/08/2025	PLANOS RECORD	H. VILLADA	O. VILLADA	H. VILLADA
01	12/08/2024	REVISIÓN	J. CACHAYA	---	---
00	29/02/2024	PLANOS INICIALES	J. CACHAYA	---	---

AREÁ :
FASE :
HOJA : 1
CONTINUA : N/A
ESCALA : INDICADAS
FECHA : ABRIL 2026
FORMATO : A1
UNIDAD : MM
NOMBRE DEL PLANO : 9E-PISO 5,6,7,8-AIRE ACONDICIONADO-AYURA CENTER III.dwg
REVISIÓN : 0
PROYECCIÓN :