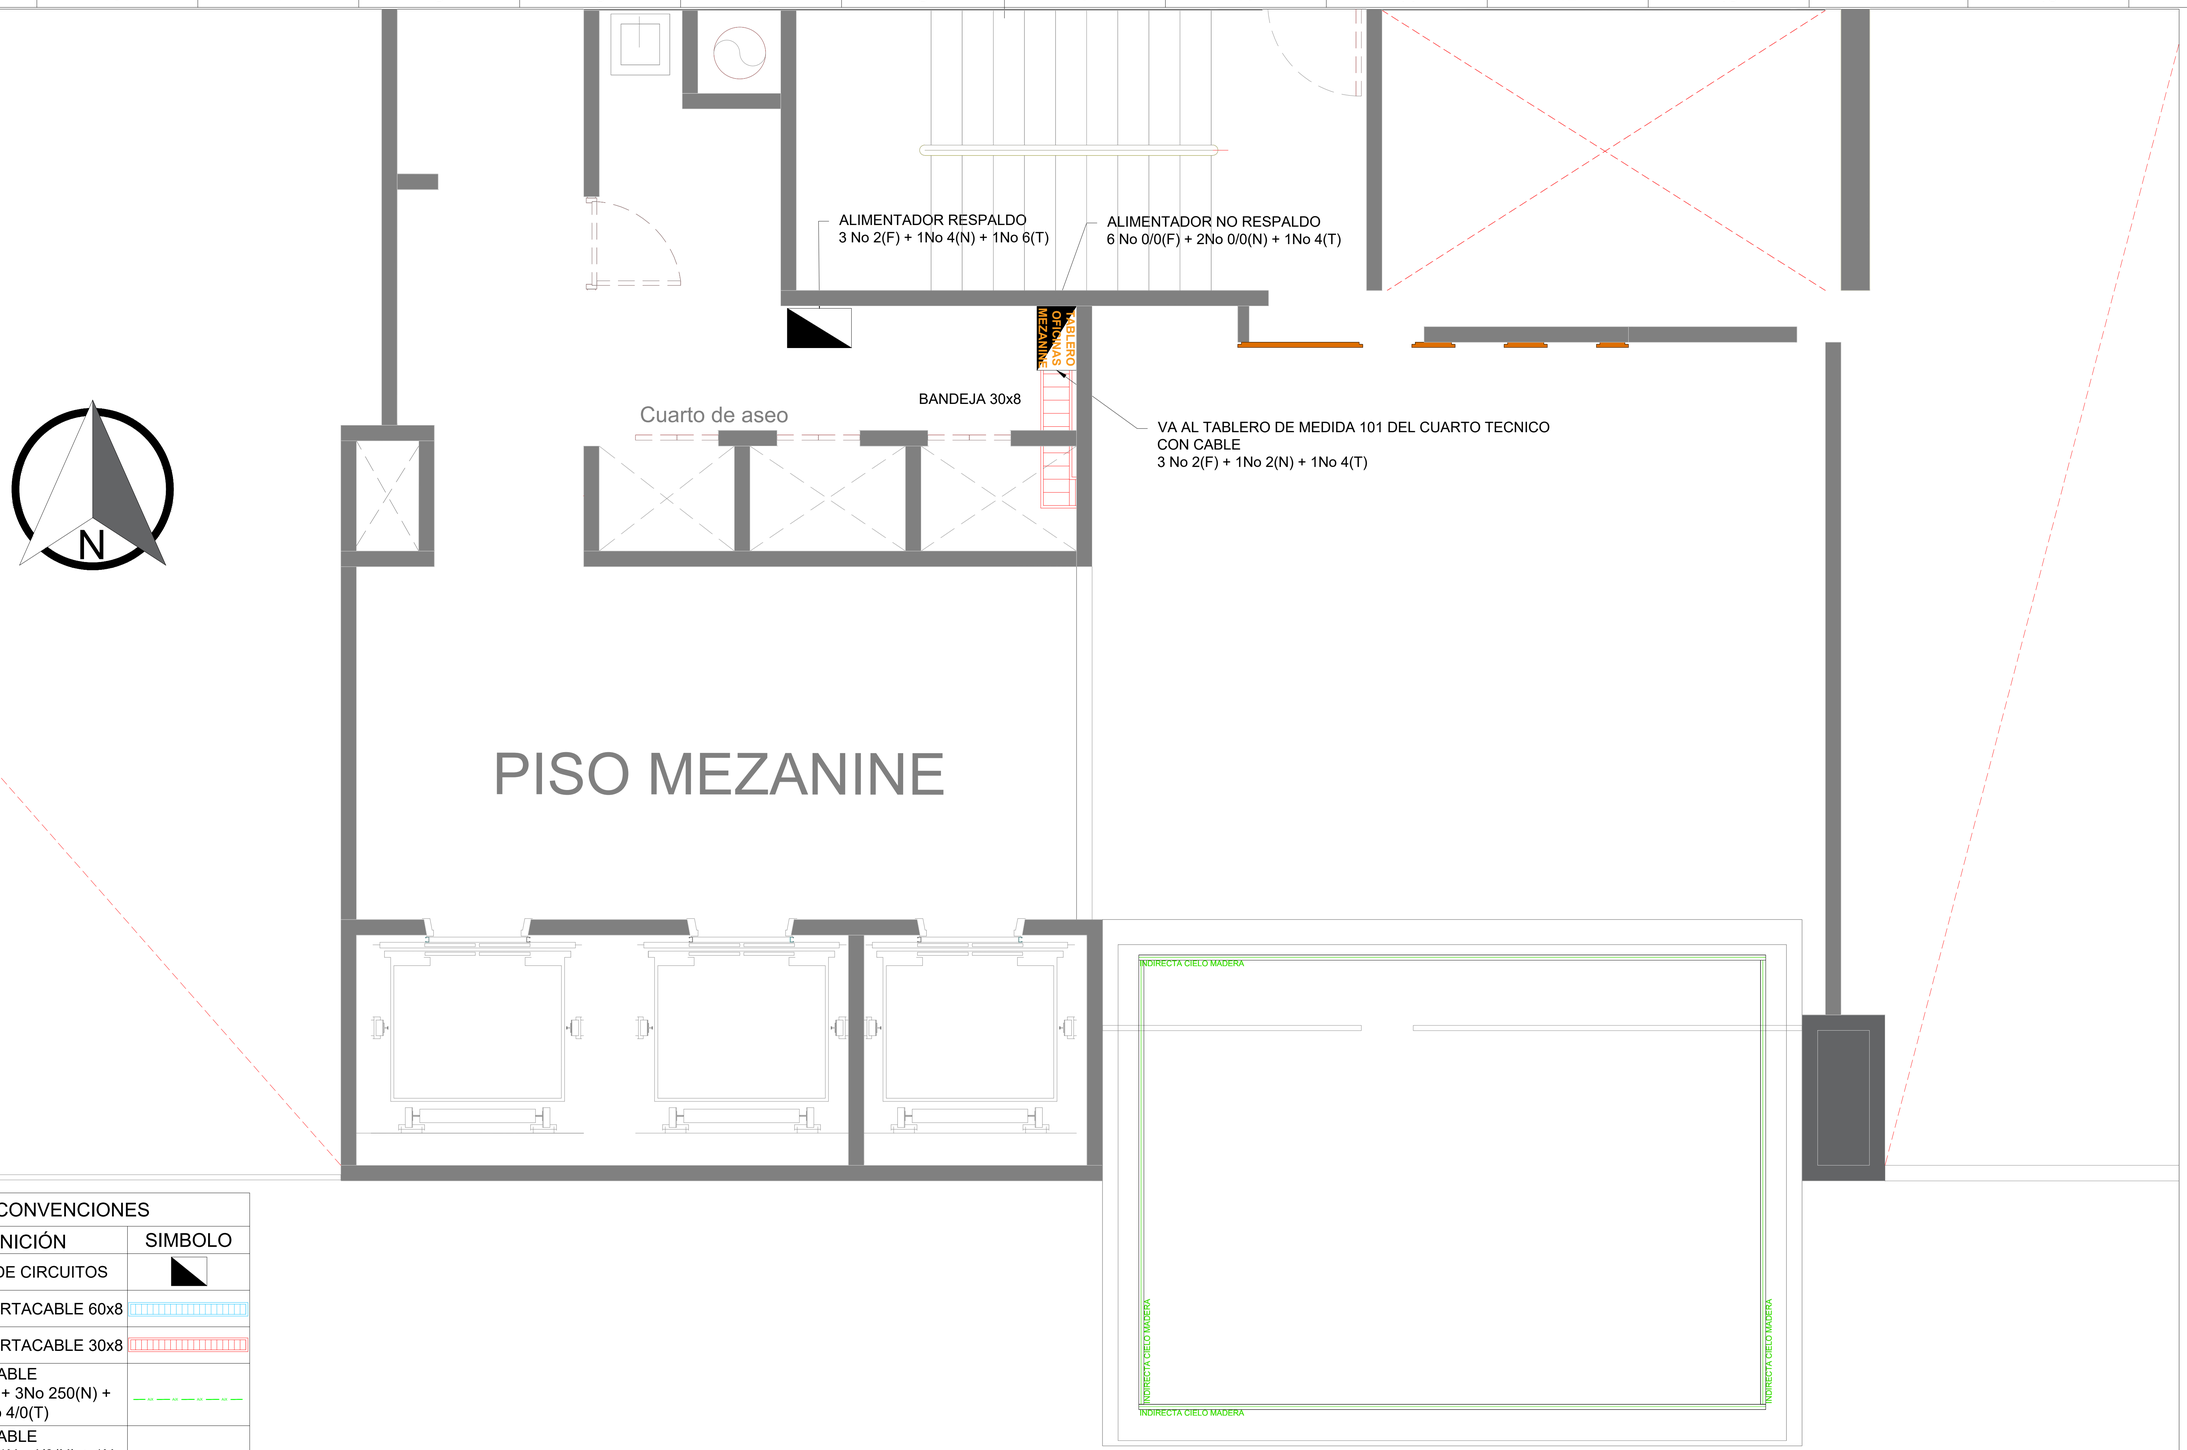


CONVENCIONES	
DEFINICIÓN	SIMBOLO
TABLERO DE CIRCUITOS	
BANDEJA PORTACABLE 60x8	
BANDEJA PORTACABLE 30x8	
CABLE 9 No 350(F) + 3No 250(N) + 1No 4/0(T)	
CABLE 3 No 4/0(F) + 1No 4/0(N) + 1No 6(T)	
CABLE 3x2 No 2/0(F) + 1x2 No 2/0(N) + 1No 6(T)	

RUTA BANDEJA PORTACABLES Y TABLEROS MEZANINE

ESCALA 1:25

COINSI S.A.S. RESERVA LOS DERECHOS DE PROPIEDAD DE ESTE PLANO. EN NINGÚN CASO PUEDE SER UTILIZADO PARA FINES QUE NO HAYA SIDO AUTORIZADO, NI SER OBJETO DE REPRODUCCIÓN O COMUNICACIÓN A TERCEROS SIN EL CONSENTIMIENTO ESCRITO DE NUESTRA COMPAÑÍA
COINSI S.A.S.
NOTAS IMPORTANTES:
- VERIFICAR Y CONFRONTAR LAS MEDIDAS EN OBRA DE ESTE PLANO.
- NO HACER MODIFICACIONES A LOS PLANOS SIN LA AUTORIZACIÓN DEL DISEÑADOR.

CLIENTE: Ayurá Center

DISEÑO : JUAN C. CACHAYA L.
FIRMA :
APROBÓ : DARIO CALLE E.
FIRMA :
CONSTRUYO : coinsi Potenciamos sus Proyectos

NOMBRE DEL PROYECTO : A.I.A
CÓDIGO CLIENTE CZ :
CONTIENE : RUTAS DE BANDEJAS PORTACABLES Y TABLEROS

REVISIÓN	FECHA	DESCRIPCIÓN	DISEÑO	DIBUJO	REVISO
01	13/08/2025	PLANOS RECORD	H. VILLADA	O. VILLADA	H. VILLADA
00	05/08/2024	PLANOS INICIALES		---	---

AREA :	FASE :	HOJA :	CONTINUA :
		1	N/A
ESCALA : INDICADAS	FECHA : ABRIL 2026	FORMATO : A1	UNIDAD : MM
NOMBRE DEL PLANO : RUTAS BANDEJAS PORTACABLES Y TABLEROS.dwg		REVISIÓN : 0	PROYECCIÓN :