TAE-02

BARRAJES

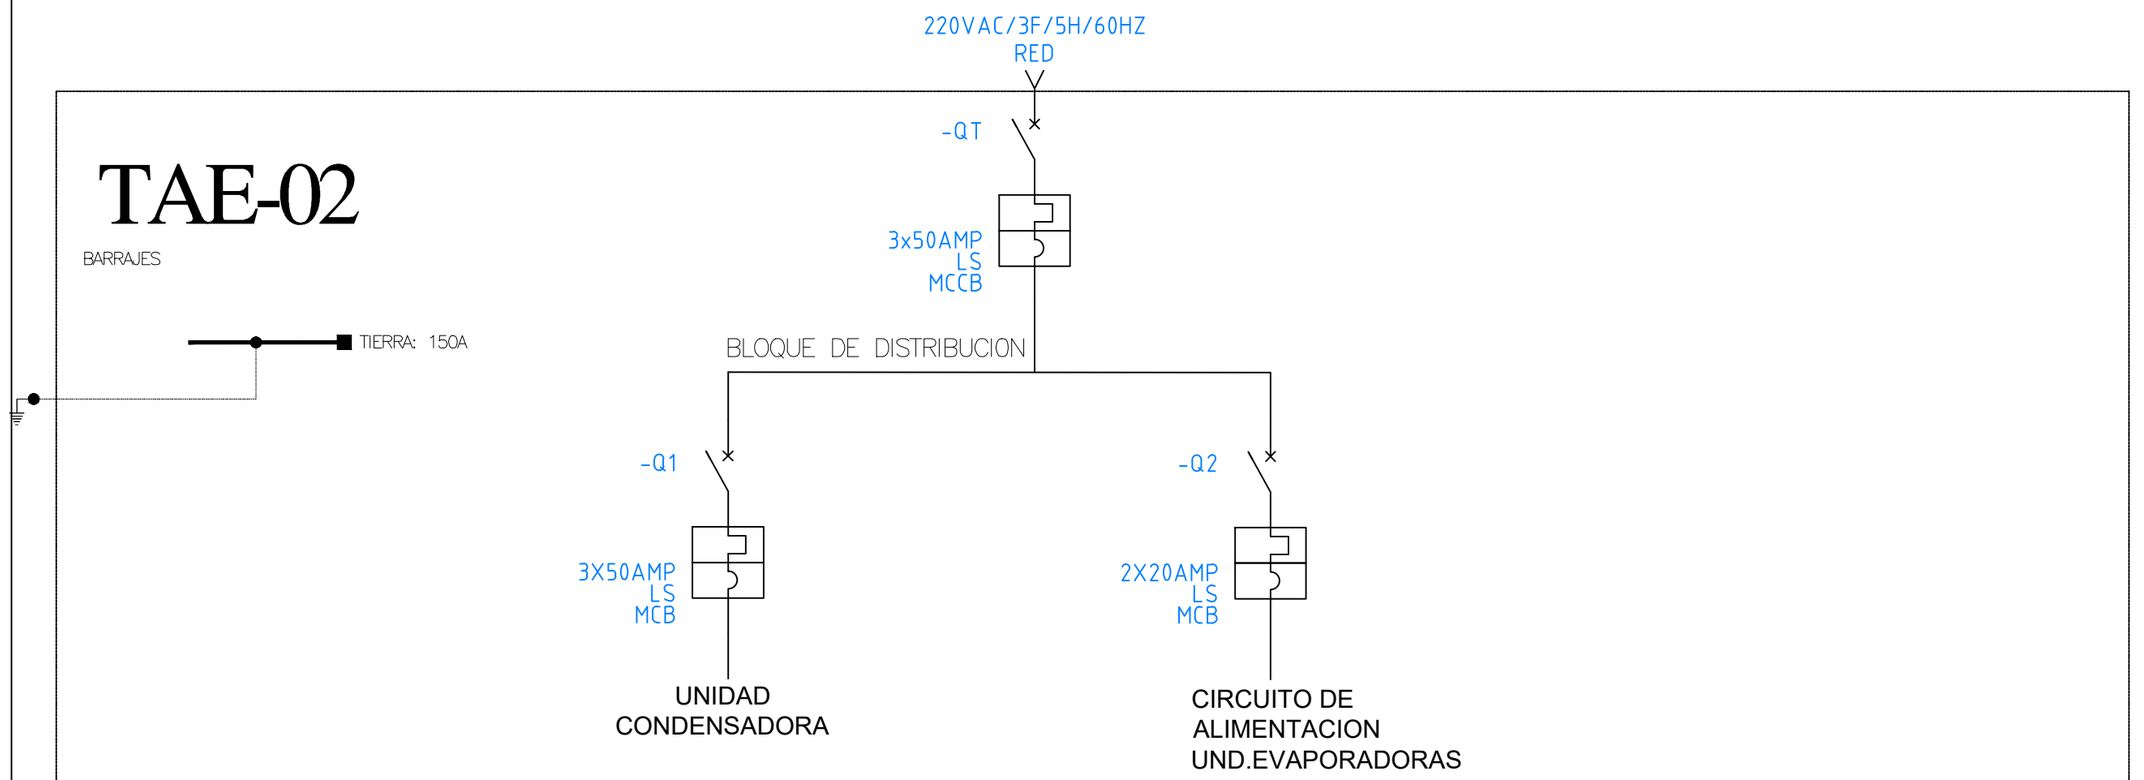

CONVENCIONES:

- MCB: MINI BREAKER
- MCCB: BREAKER INDUSTRIAL

Diseñado por: ALBEIRO RICO	Pagina: 1	de: 1	Corriente nominal: 50AMP	N° fases: 3F	STAR ELECTRIC SAS
Supervisado por: ALBEIRO RICO	Archivo: TABLEROS Y PROYECTOS NB	Fecha: 06/07/2025	Voltaje nominal: 220V	N° hilos: 5H	
Dibujado por: ALBEIRO RICO	proyecto: AYURA MOTOR-ETAPA III		Frecuencia: 60HZ	Orden:	